



# BREKKUÁS 9 - 11 HAFNARFIRÐI.

Samþykkt þann  
02. mars 2016  
Byggingaáhrifuneyðingunni  
Hafnarfirði

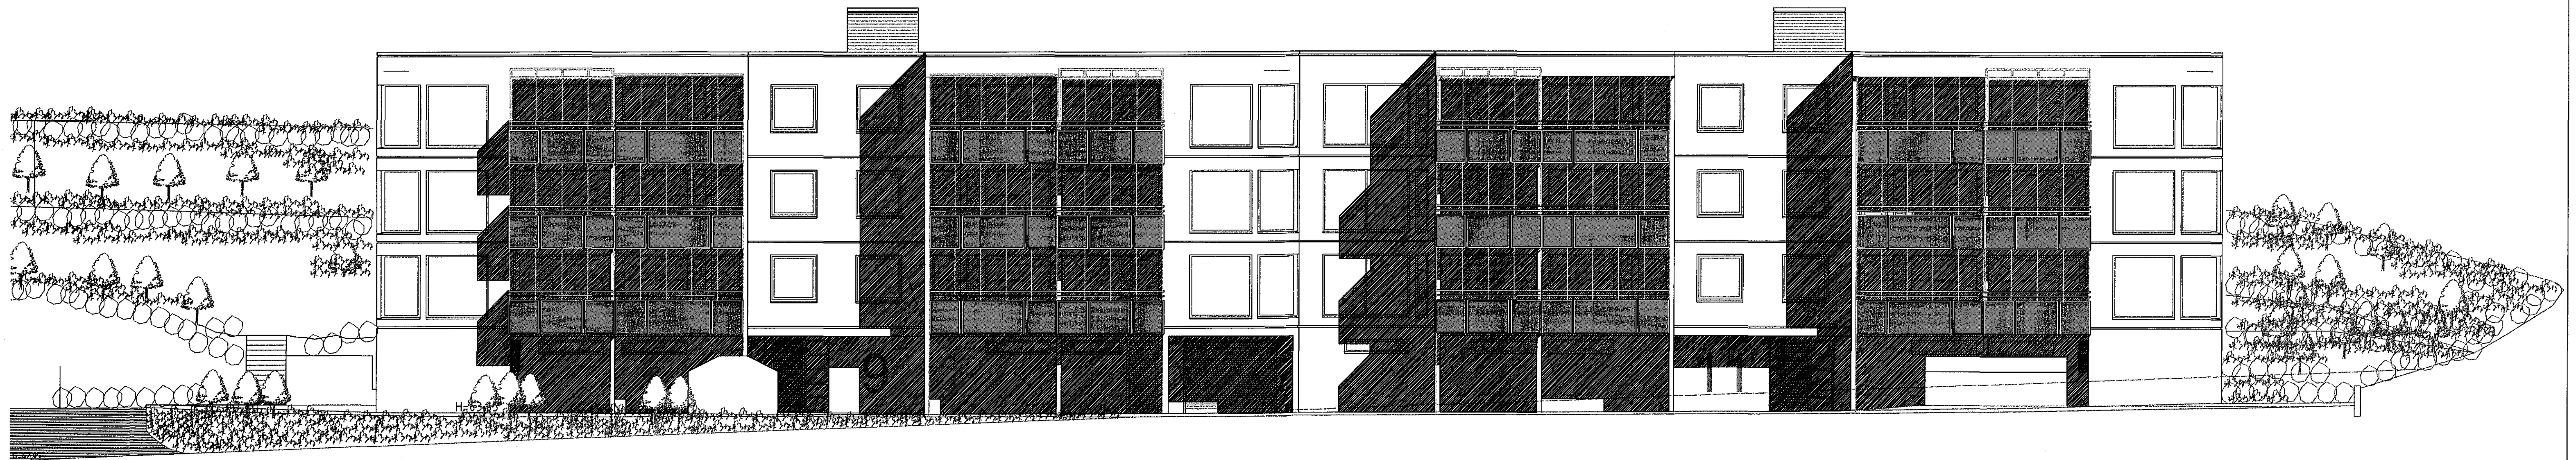

ÚTLIT AUSTUR MKV. 1:100.

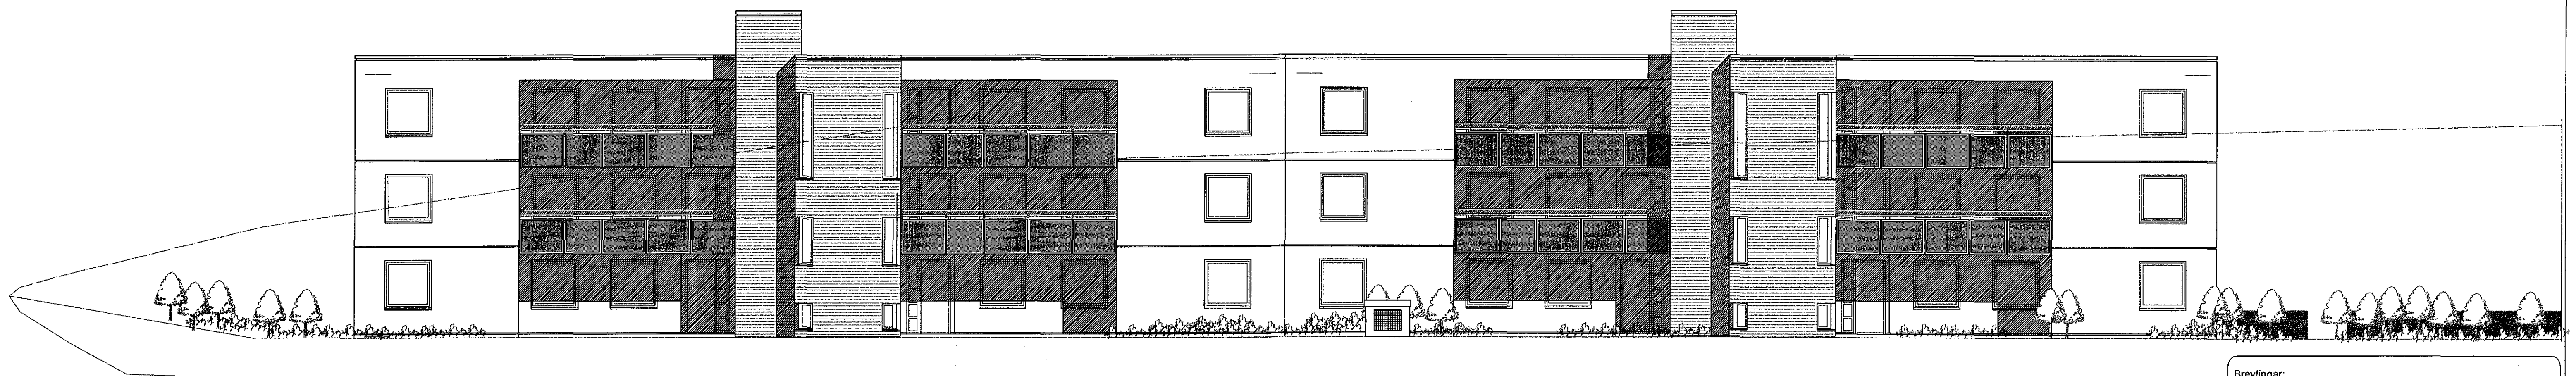

ÚTLIT VESTUR MKV. 1:100.

Breytingar:	Dags. / Telkn. / Yfir.
Efni:	
Breytingar á svalahúðum, innréttingum og anddyrum.	08/2011
Hætt við E30 gler í merktum gl. á 2 hæð þar sem lög og reglug.	
Sam gilda fyrir verkisö, gera ekki kröfur til þess. Reyndarlöðning 02/2014.	
Svalaskýli teiknað.	01/2016

**Brekkuás 9 - 11 Hafnarfirði.**  
Landsnúmer: 207167  
Svalaskýli teiknað 15.01.2016.

Aðaluppdráttur. Númer. 5 af 10

Efni: ÚHR / Austur, Vestur.  
Mælikvarði: 1 : 100.  
Frumstærð blaðs: A1  
Telnað: Sig. Þ. Verk nr: 00000  
Yfirfarið: Sig. Þ. Telkn. nr: 5 af 10.  
Dagsetning útgáfu: 06-07-2009. Endursk:



**STH. teiknistofan ehf.** Strandgötu 11.  
Ártun aðalhönnuðar. 220 Hafnarfirði.  
Sími 565 1510. teiknistofan@simnet.is

Sigurður Þorvarðarson byggingafræðingur bfl. kt. 141250-4189.