
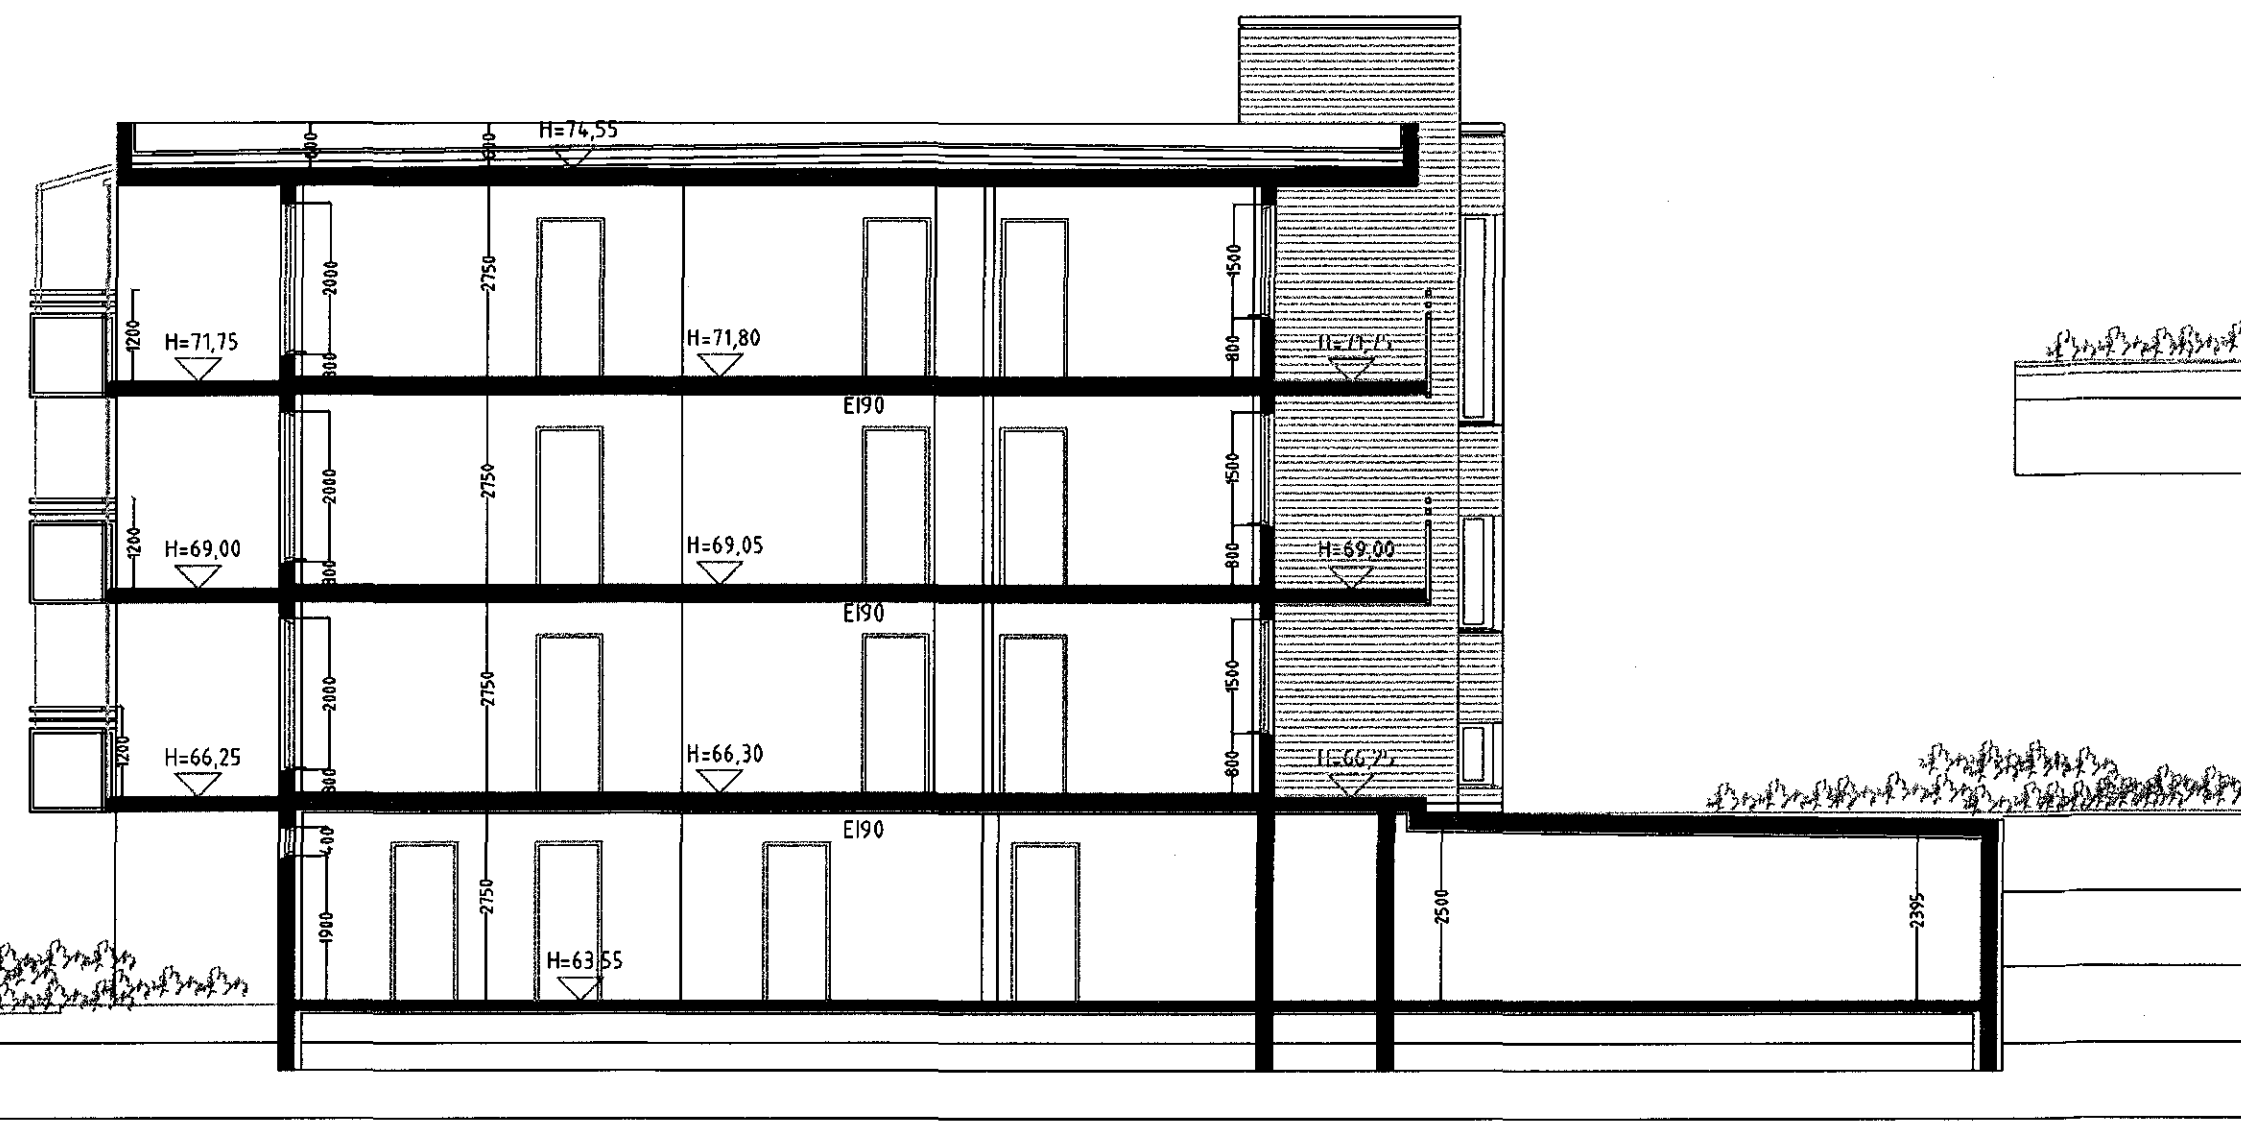



BREKKUÁS 9 - 11 HAFNARFIRÐI.

Samþykkt þann
02. mars 2016
Byggingafræðingur / *[Signature]*


SVALASKÝLL
Svalaskýlin er lokað með 8-10 mm hertu gleri.
Hverju svalaskýli er lokað (B-LOKUN) með glereiningum sem hvíla í þar til gerðum álbrautum.
Svalaskýlin eru opnaðleg sbr. grein 9.6.17 lið D í byggingareglugerð.
Gler og þúpaður í svalatökunum skal vera samþykktur af mannvirkjastofnun sbr. grein 9.6.17 í byggingareglugerð.
Niðurföll og yfirföll eru á svölum.

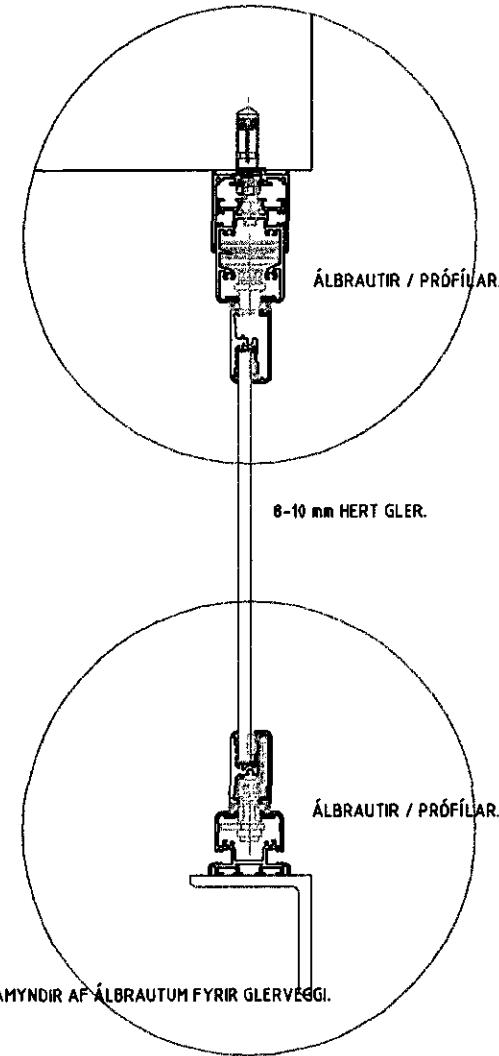


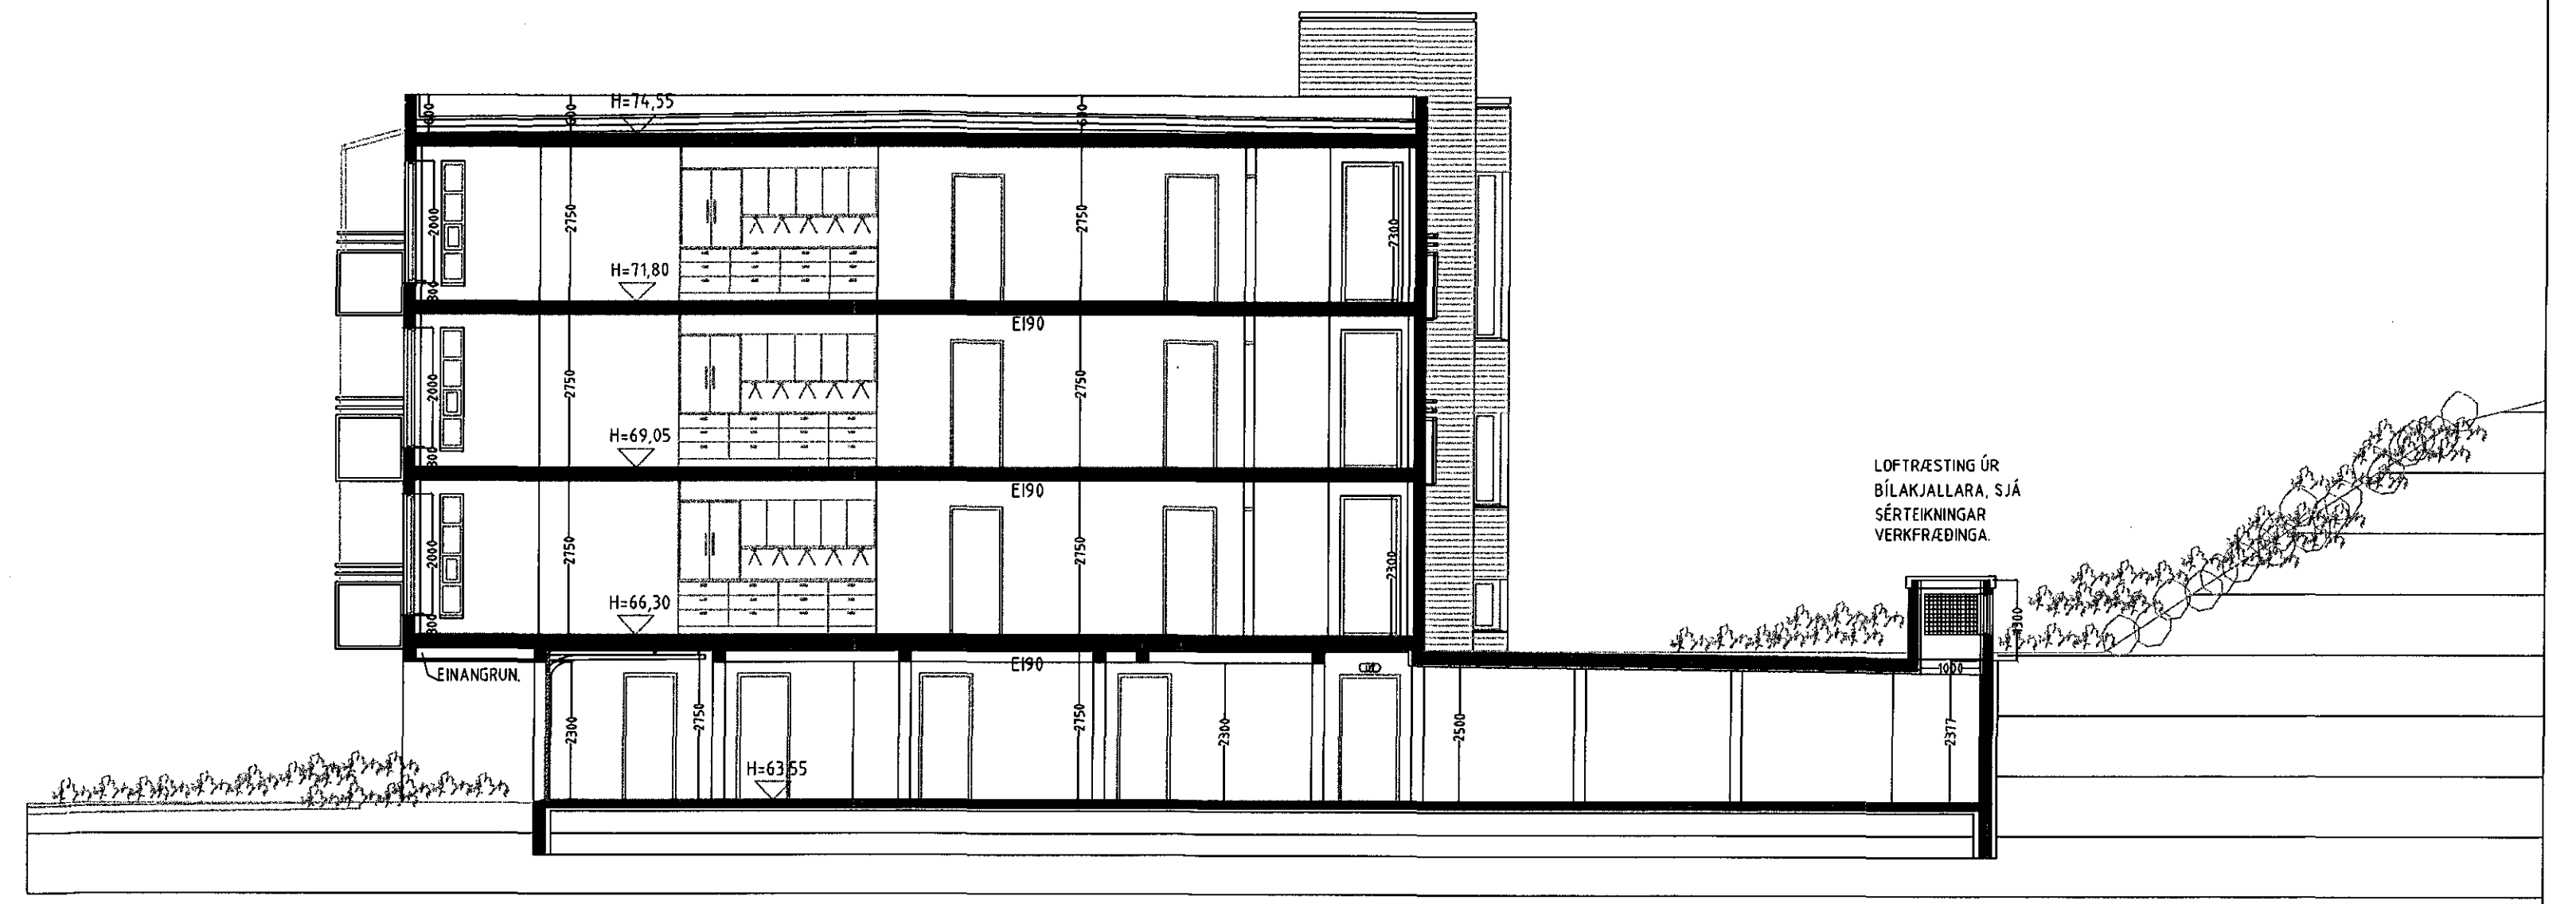

SNIÐ E-E. MKV. 1:100

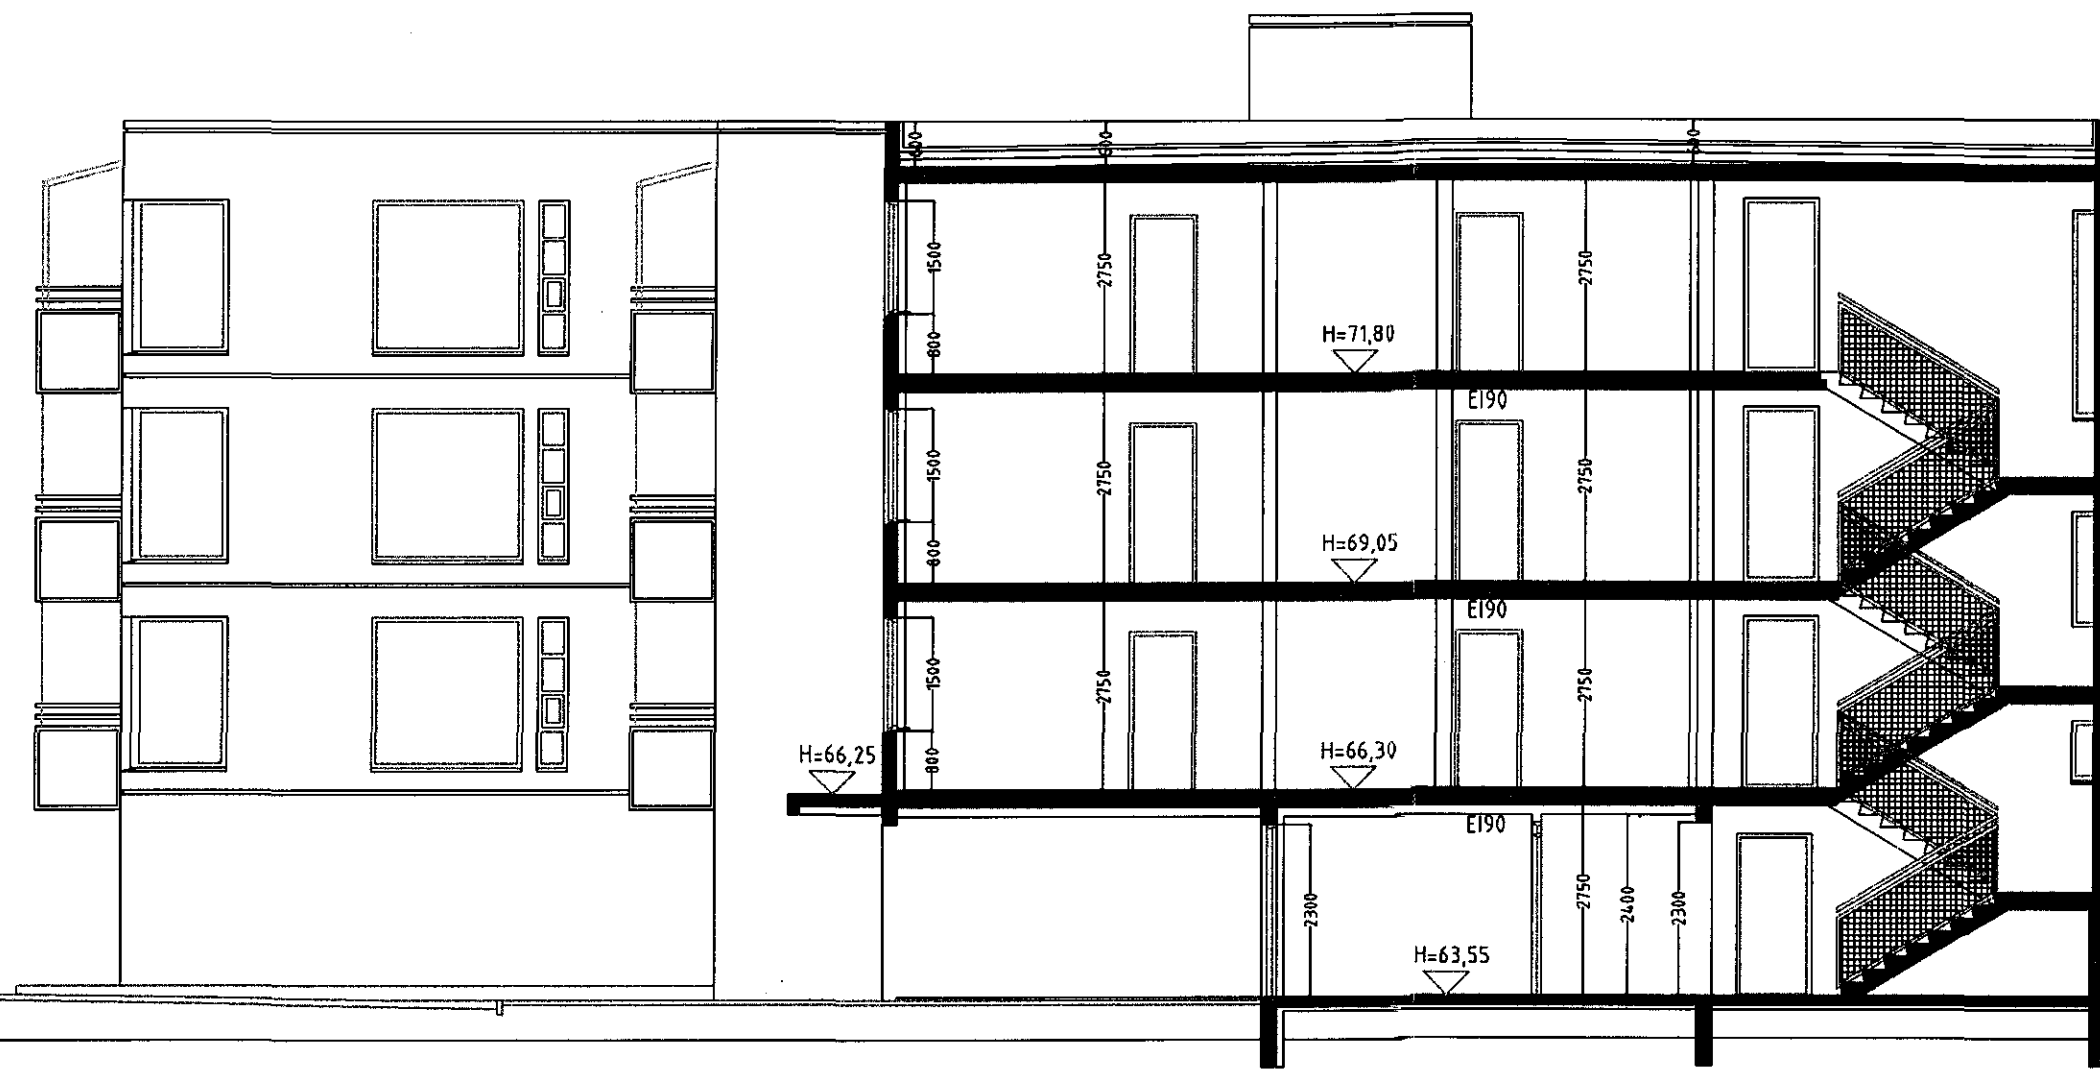

SNIÐ C-C. MKV. 1:100.

Breytingar:	Dags. Tekn. Yfirf.
Efni:	30/2016
Breytingar á svöðurteikningum, innviðingum og andýrum.	
Reitur við E10 gler í merkilum gl. á 2 hæð þar sem lög og reglug.	
Sam glöða fyrir verknið, gera ekki kröfur til þess. Reyndartekning	02/2016
Svalaskýli teiknuð.	01/2016

Brekkuás 9 - 11 Hafnarfirði.
Landsnúmer: 207167
Svalaskýli teiknuð 15.01.2016.

Aðaluppdráttur. Númer. 8 af 10

Efni: Sníð C-C, D-D, E-E & Nutamynd.
Mælikvarði: 1 : 100 & 1 : 5.
Frumstærð blaðs: A1
Teknað: Sig. Þ. Vork nr: 00000
Yfirtekið: Sig. Þ. Tekn. nr: 8 af 10.
Dagsetning útgáfu: 08-07-2009. Endursk:

STH. teiknistofan ehf. Strandgötu 11.
Ártun aðalhönnuðar. 220 Hafnarfirði.
Sími 5651510.
teiknistofan@simnet.is.

Sigurður Þorvarðarson byggingafræðingur bfl. kt. 141250-4189.

