


Samþykkt þann  
02. mars 2009  
Byggingafulltráinn í Hafnarfirði

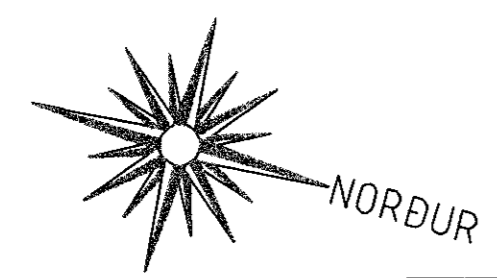

**AFSTÖÐUMYND MKV. 1:500.**

Frágangur lóðar

Þegar aðaluppdrættir hafa verið samþykktir skal gerður lóðaruppdráttur "séruppdráttur", uppdrátturinn skal veita í samræmi við 3. kafla í byggingarreglugerð (441/1998), og kafla 4.7. Frágangur lóðar, í gildandi skipulagsskilmálum fyrir lóðina. Þess skal sérstaklega gætt að allur búnaður leiksvæða skal vera í samræmi við reglugerð nr. 942/2002, um öryggi leikvallatækja og eftirlit með þeim.

**Breytingar:**

Efni:	Dags. Teikn. Yfirf.
Breytingar á svalahúrdum, innréttingum og anddyrum.	08/2011
Hætt við E30 gler í merktum gl. á 2 hæð þar sem lög og reglug.	
Sem gilda fyrir verkjö, gera ekki kröfur til þess. Reyndartekning 02/2014	
Svalaskýli teiknuð.	01/2016

**Brekkúás 9 - 11 Hafnarfirði.**  
Landnúmer: 207167  
Svalaskýli teiknuð 15.01.2016.

**Aðaluppdráttur.** Númer. 9 af 10

Efni: Afstöðumynd.  
Mælikvarði: 1 : 500.  
Frumstærð blaðs: A2  
Teiknað: Sig. Þ. Verk nr: 00000  
Yfirfarið: Sig. Þ. Teikn. nr: 9 af 10.  
Dagsetning útgáfu: 06-07-2009. Endursk:

**STH. teiknistofan ehf.** Strandgötu 11.  
220 Hafnarfirði.  
Sími 5651510.  
teiknistofan@simnet.is

Sigurður Þorvarðarson byggingafræðingur bff. kt. 141250-4189.