

10302  
603  
604

Samþykkt þann  
30. mars 2016  
Byggingafulltrúi HAFNARFIRÐI

Lauður Magnúsdóttir 250377-3209  

Breytingar á aðaluppdráttum:

Um er að ræða breytingar á innra skipulagi

Breytingin felur í sér breytingu á staðsetningu léttara veggja við baðherbergi, herbergi, og eldhús ásamt því að hurðum í anddyri og þvottahúsi er breytt úr hefðbundnum hurðum í rennihurðir. Ytra útlit þ.e gluggar, hurðir, klæðningar og annar frágangur utandyra er óbreyttur frá upphaflegum uppdráttum. Allt burðavirki er óbreytt frá upphaflegum uppdráttum. Stærðir, flatarmál og rúmmál er óbreytt. Allir veggir skulu reistir skv. upprunalegri byggingarlýsingu.

Upprunalegur hönnuður: Eyjólfur Bragason fa  
kt: 190253-5389

| BR. | DAGS. | BREYTING | REIKN. | TEKNI. |
|-----|-------|----------|--------|--------|
|     |       |          |        |        |

**VSÓ RÁÐGGJÖF**  
BORÐARTÚN 20, 102 REYKJAVÍK, SÍMA 226-9000, SKRIFST. 226-9010, LÍFTAK 226-9014


**HNOÐRAVELLIR 46 - HAFNARFIRÐI**  
AÐALUPPDRAETTIR

GRUNNMYND  
LANDNR: 204182  
FASTANR: 230-4227

HANNASTEKNI: GJALGJAF  
YFERFARIR: *Gjall*  
SAMÞYKKT: Gjölfur Magnúsdóttir  
KT: 250377-3209  
REYKJAVÍK: 18.3.2016

KVARNR. 1:50 (A1)      TEKNI. NR. A-GU-02

VERKUR. 16053

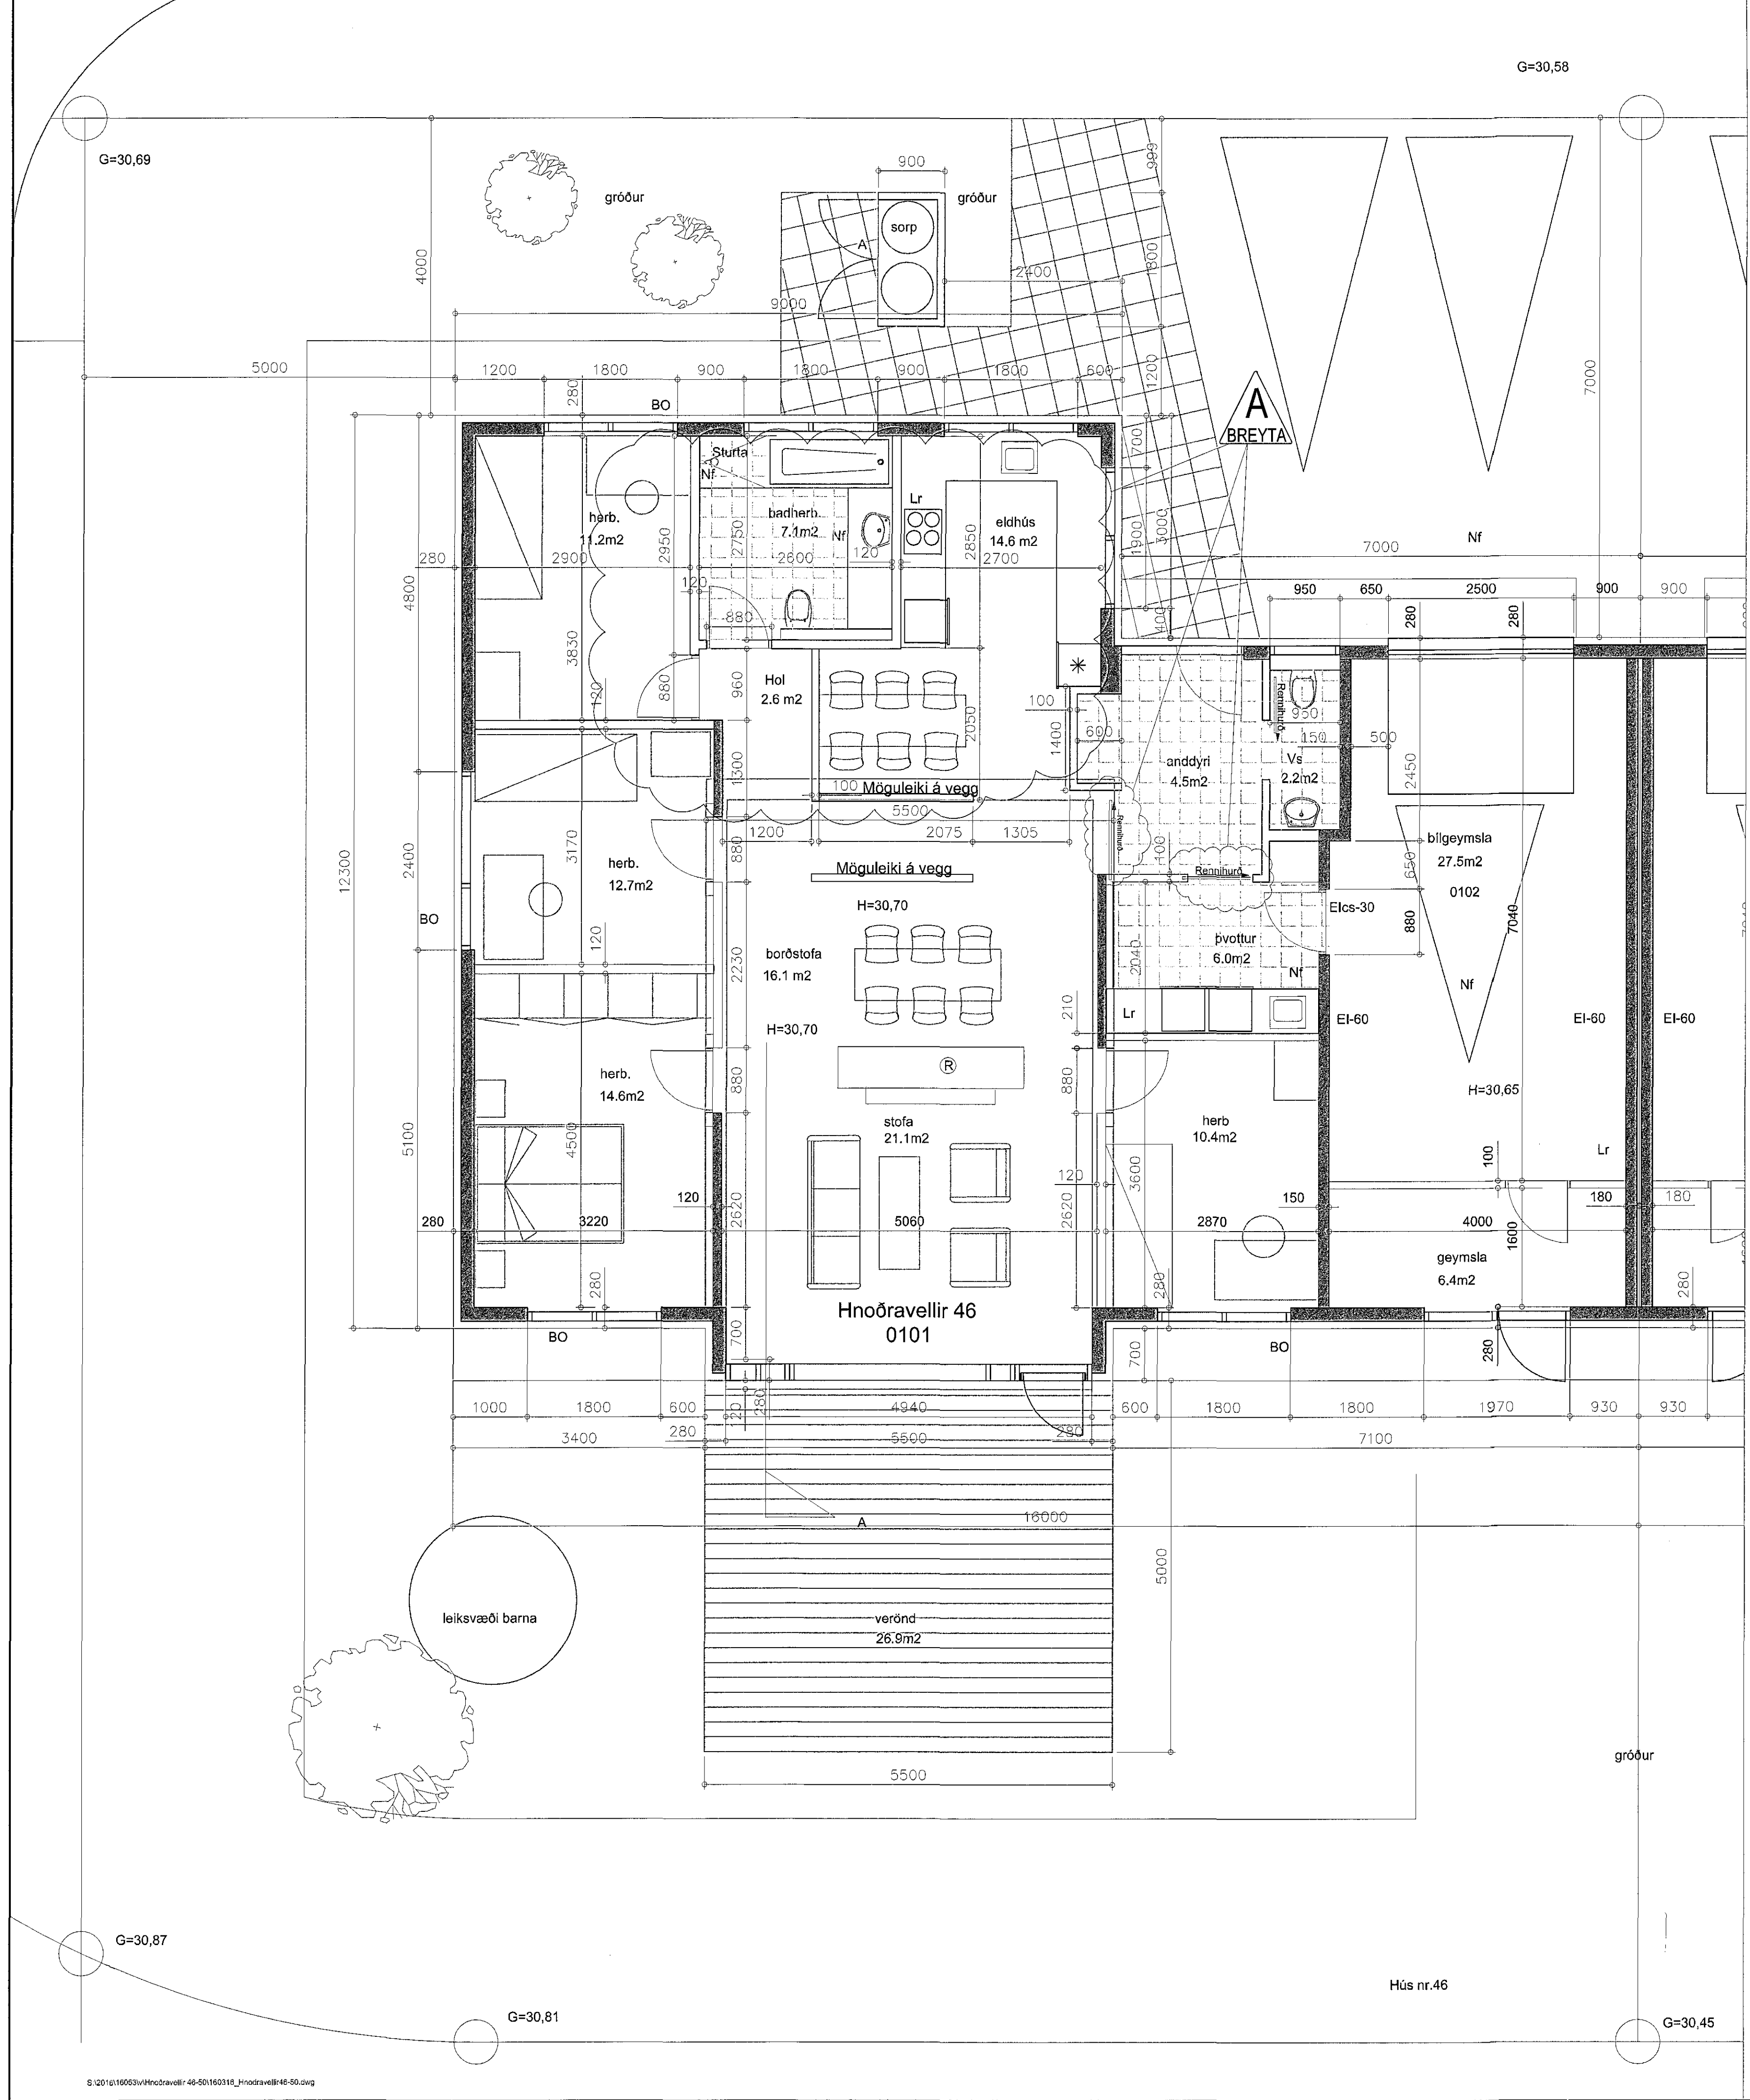

G=30,69

G=30,58

G=30,87

G=30,81

Hús nr.46

G=30,45

