


Úr Gildi



31. mars 2016  
HEILBRIGÐISEFTIRLIT  
HAFNARFJARÐAR-  
OG KÓPAVOGSSVÆÐIS  
Gardatorgi 5 - 210, Gardabaer  
*P. Þ. Þ. Þ.*

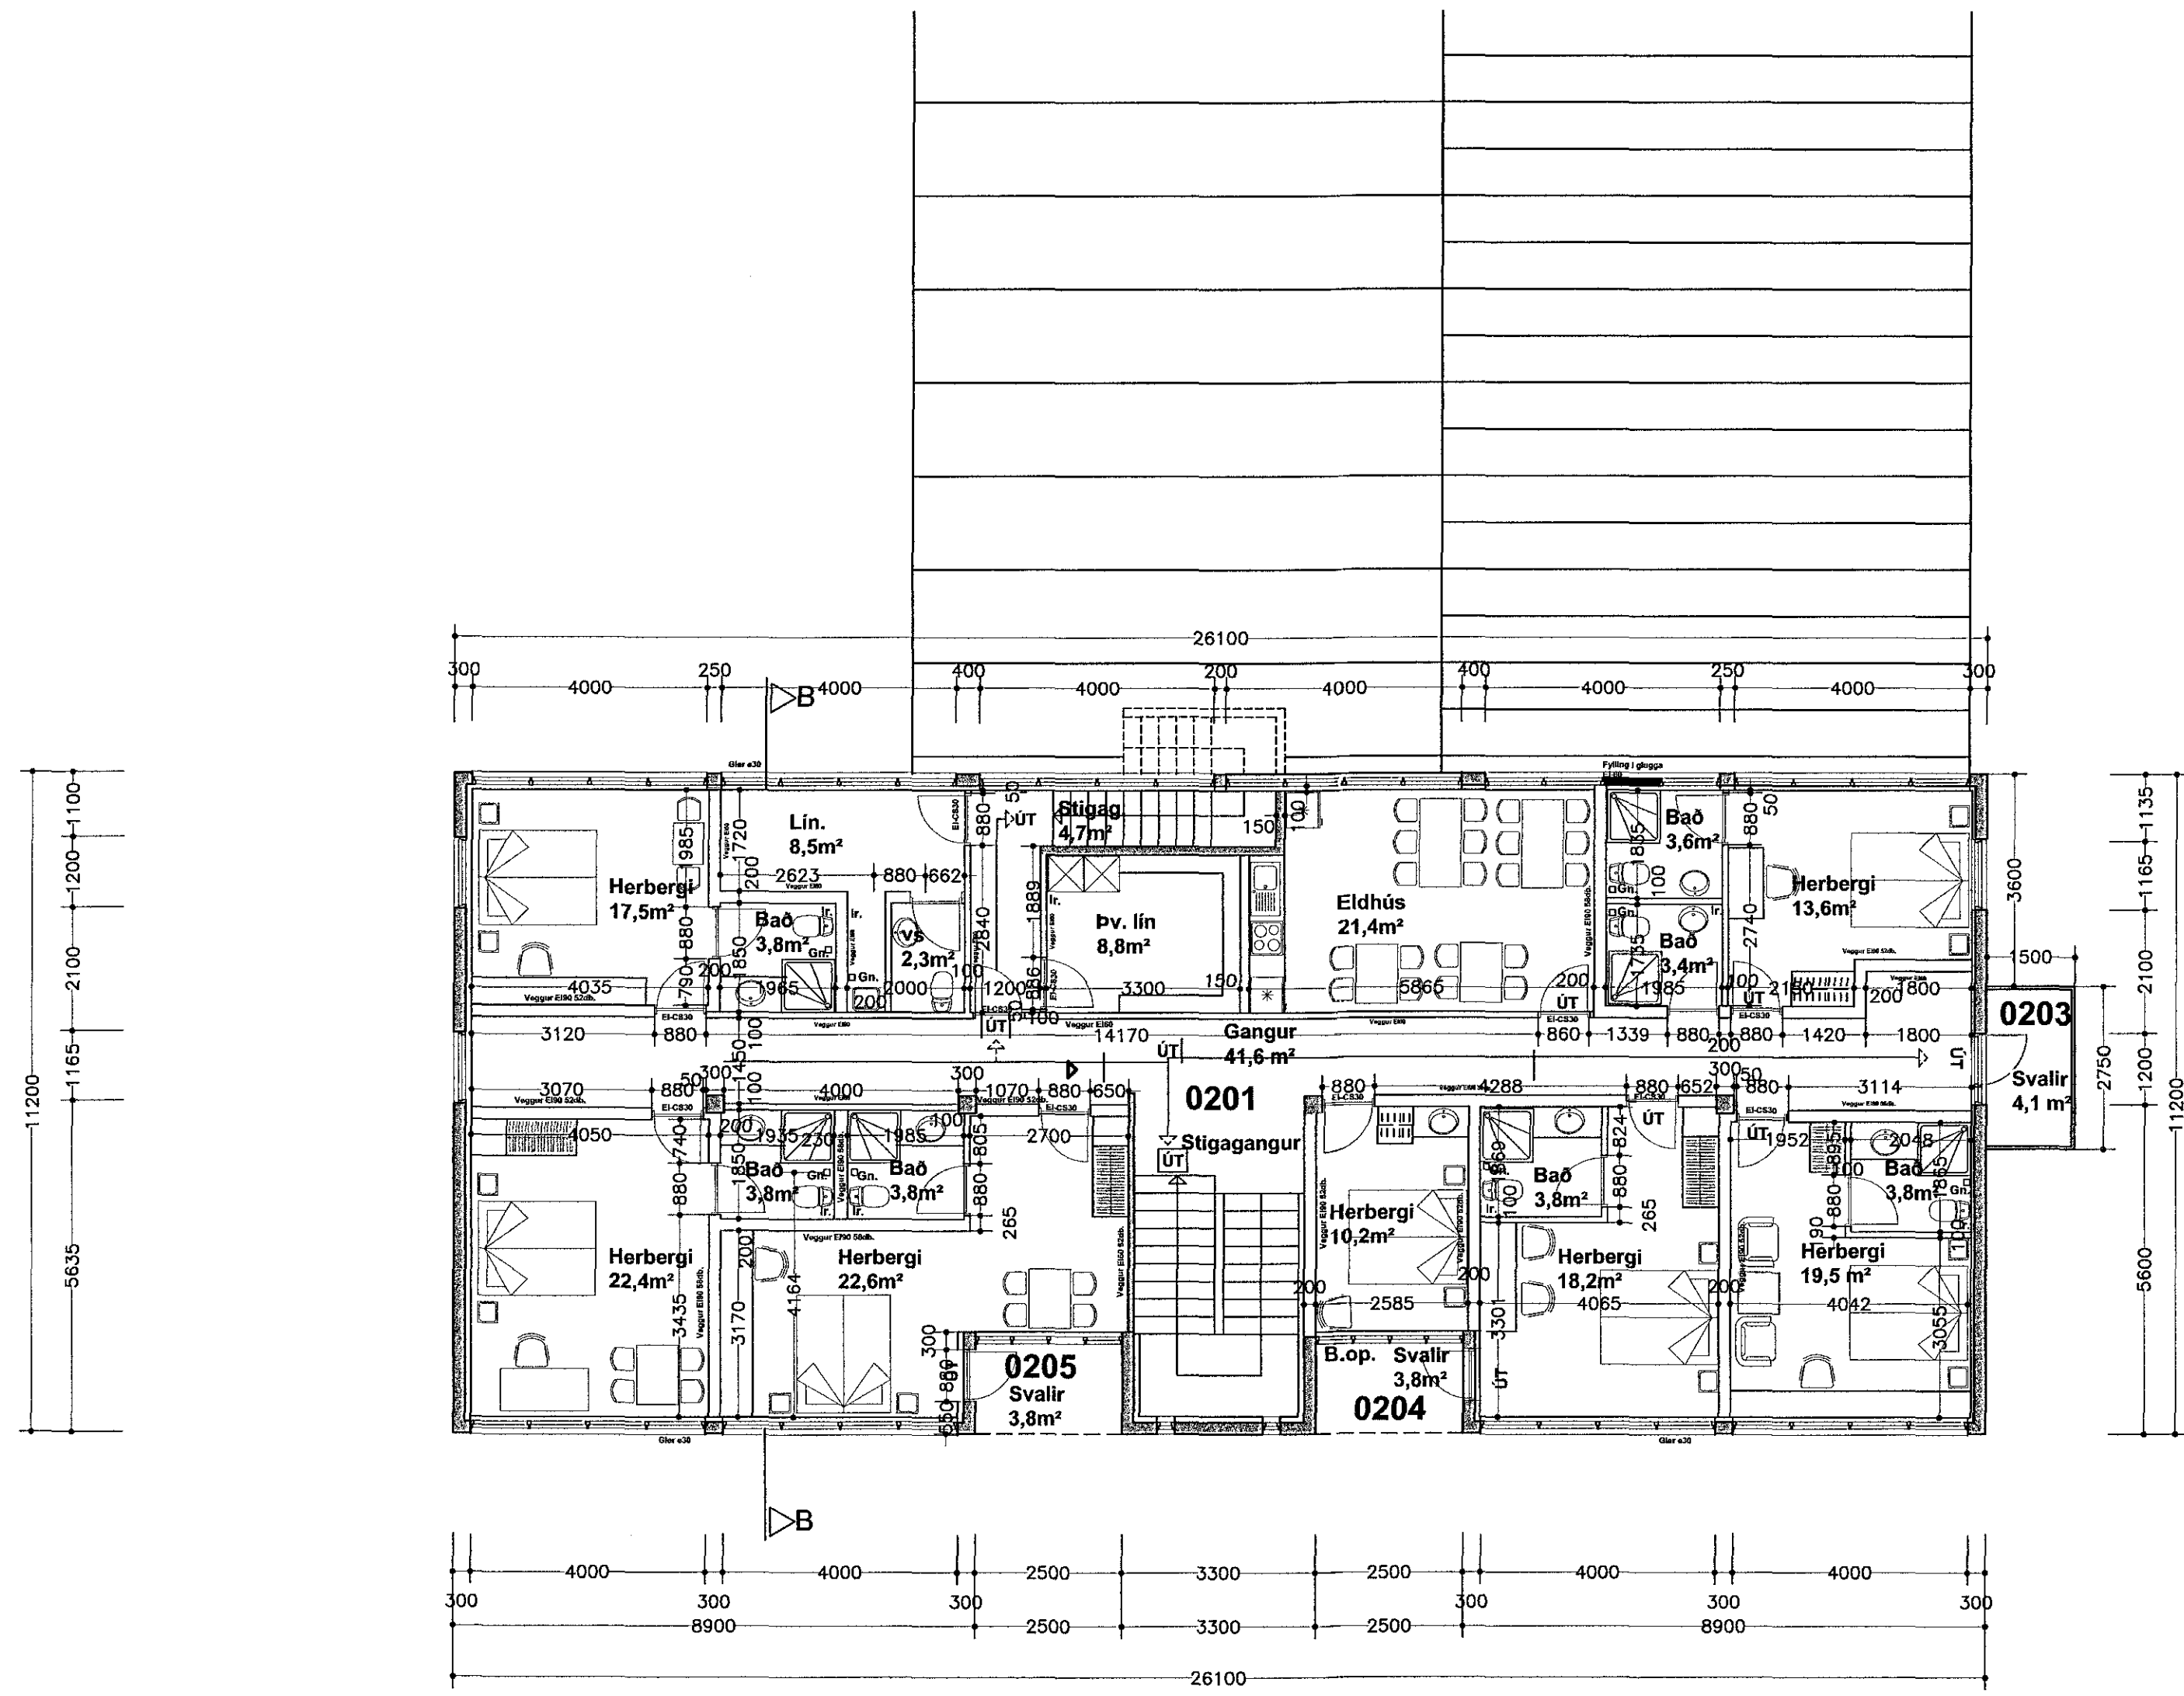

**Bæjarhraun 24**

Í öllu húsinu skal vera brunaviðvörnarkerfi tengt öryggisstöð.  
Húsið er upphaflega hannað af Sigurði Oddsyni og Snorra Haukssyni.

Grunnmynd efri hæðar	kvarði 1:100	teikn. nr. 4
Agúst Þórðarson byggingafræðingur bfi kt. 280453-3239 Smíðjuvegi 11 200 Kópavogi sími 554 2241, 893 8601 fax 554 2231 netfang: rymi@islandia.is	dags 10.02.2015	breytt 31.03.2016

Breytt dags.	Eðli breytinga	Breytt dags.	Eðli breytinga	Breytt dags.	Eðli breytinga	Breytt dags.	Eðli breytinga
31.03.2016	Reyndarteikningar	13.07.2015	Einingu 0104 skipt upp í 2 einingar	27.05.2015	Einingu 0103 skipt upp í 7 einingar Einingu 0104 skipt upp í 2 einingar	10.02.2015	Fjölgun á einingum og innréttingum breytt