1603705 31.3.2016

Samþykkt þann
13. apríl 2016
Byggingafulltrúinn í Hafnarfirði

Úr Gildi

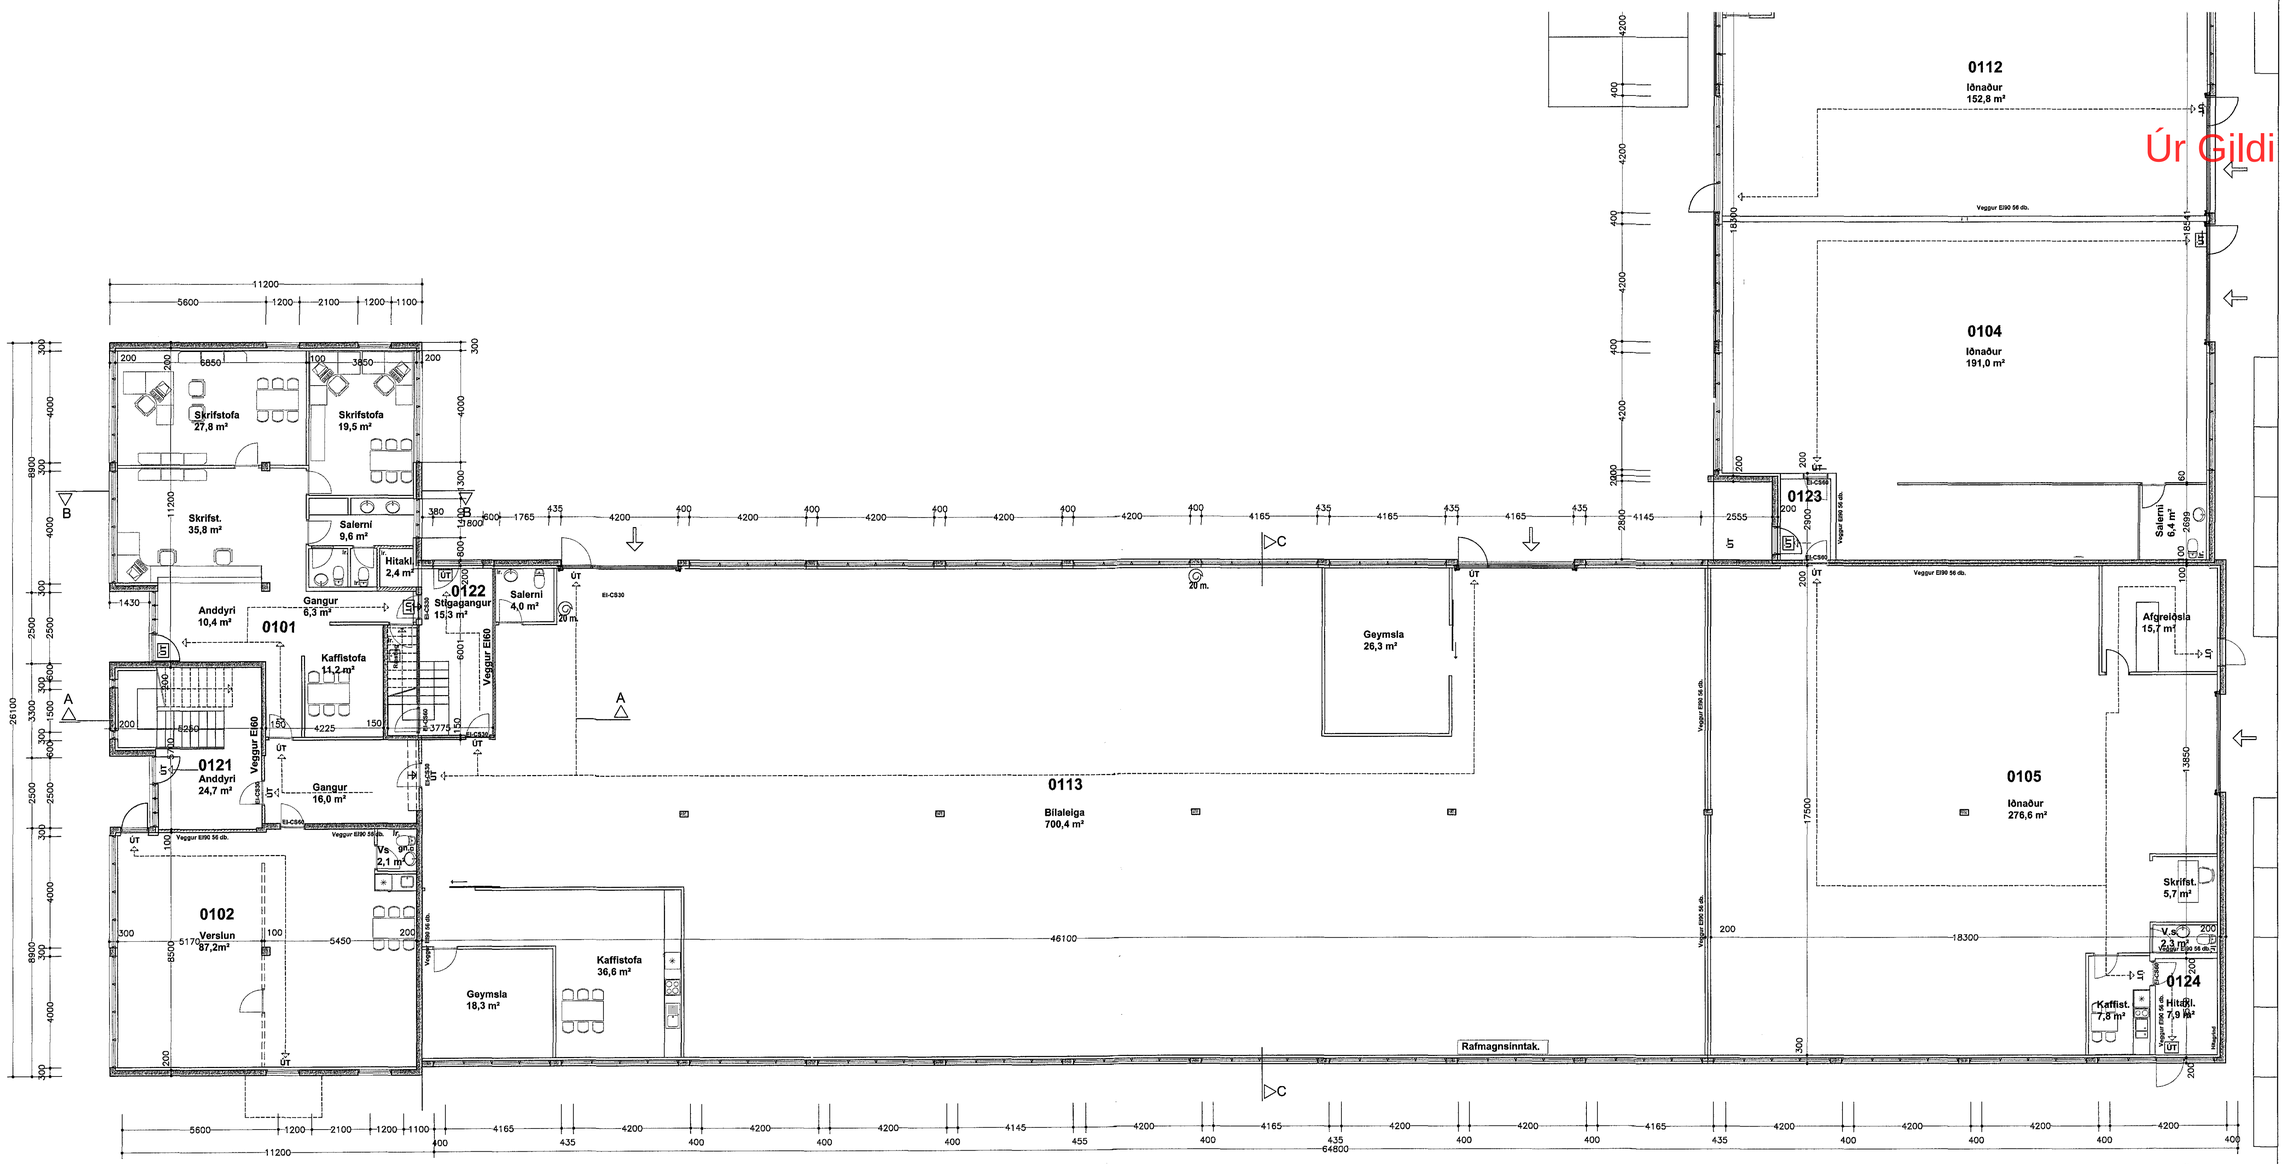

Grunnmynd 1. hæðar.

Í öllu húsinu skal vera brunaviðvörunarkerfi tengt öryggisstöð.

Húsið er upphaflega hannað af Sigurði Oddsyni og Snorra Haukssyni.

Breytt dags.	Eðli breytinga	Breytt dags.	Eðli breytinga	Breytt dags.	Eðli breytinga	Breytt dags.	Eðli breytinga	Breytt dags.	Eðli breytinga	Breytt dags.	Eðli breytinga
				31.03.2016	Reyndarteikningar	13.07.2015	Gistiheimili á efri hæð	27.05.2015	Einingu 0103 skipt upp í 7 einingar Einingu 0104 skipt upp í 2 einingar	10.02.2015	Fjölgun á einingum og innréttingum breytt

Bæjarhraun 24

Grunnmynd 1. hæð	kvarði: 1:100	teikn. nr. 2
	dags. 10.02.2015	breytt: 31.03.2016

Ágúst Þórðarson byggingafræðingur bfl kt. 041051-4509
sími 554 2241, 893 8601 fax 554 2231 netf. rymi@islandia.is
Smiðjuvegur 11E 200 Kópavogur

Ágúst Þórðarson

31.03.2016 LÖGGILTUR HÚSBÓKARMANNVIRKJAHÖNNUÐUR