


Grunnmynd milli lofts.
meðfram Kaplahrauni

Úr Gildi

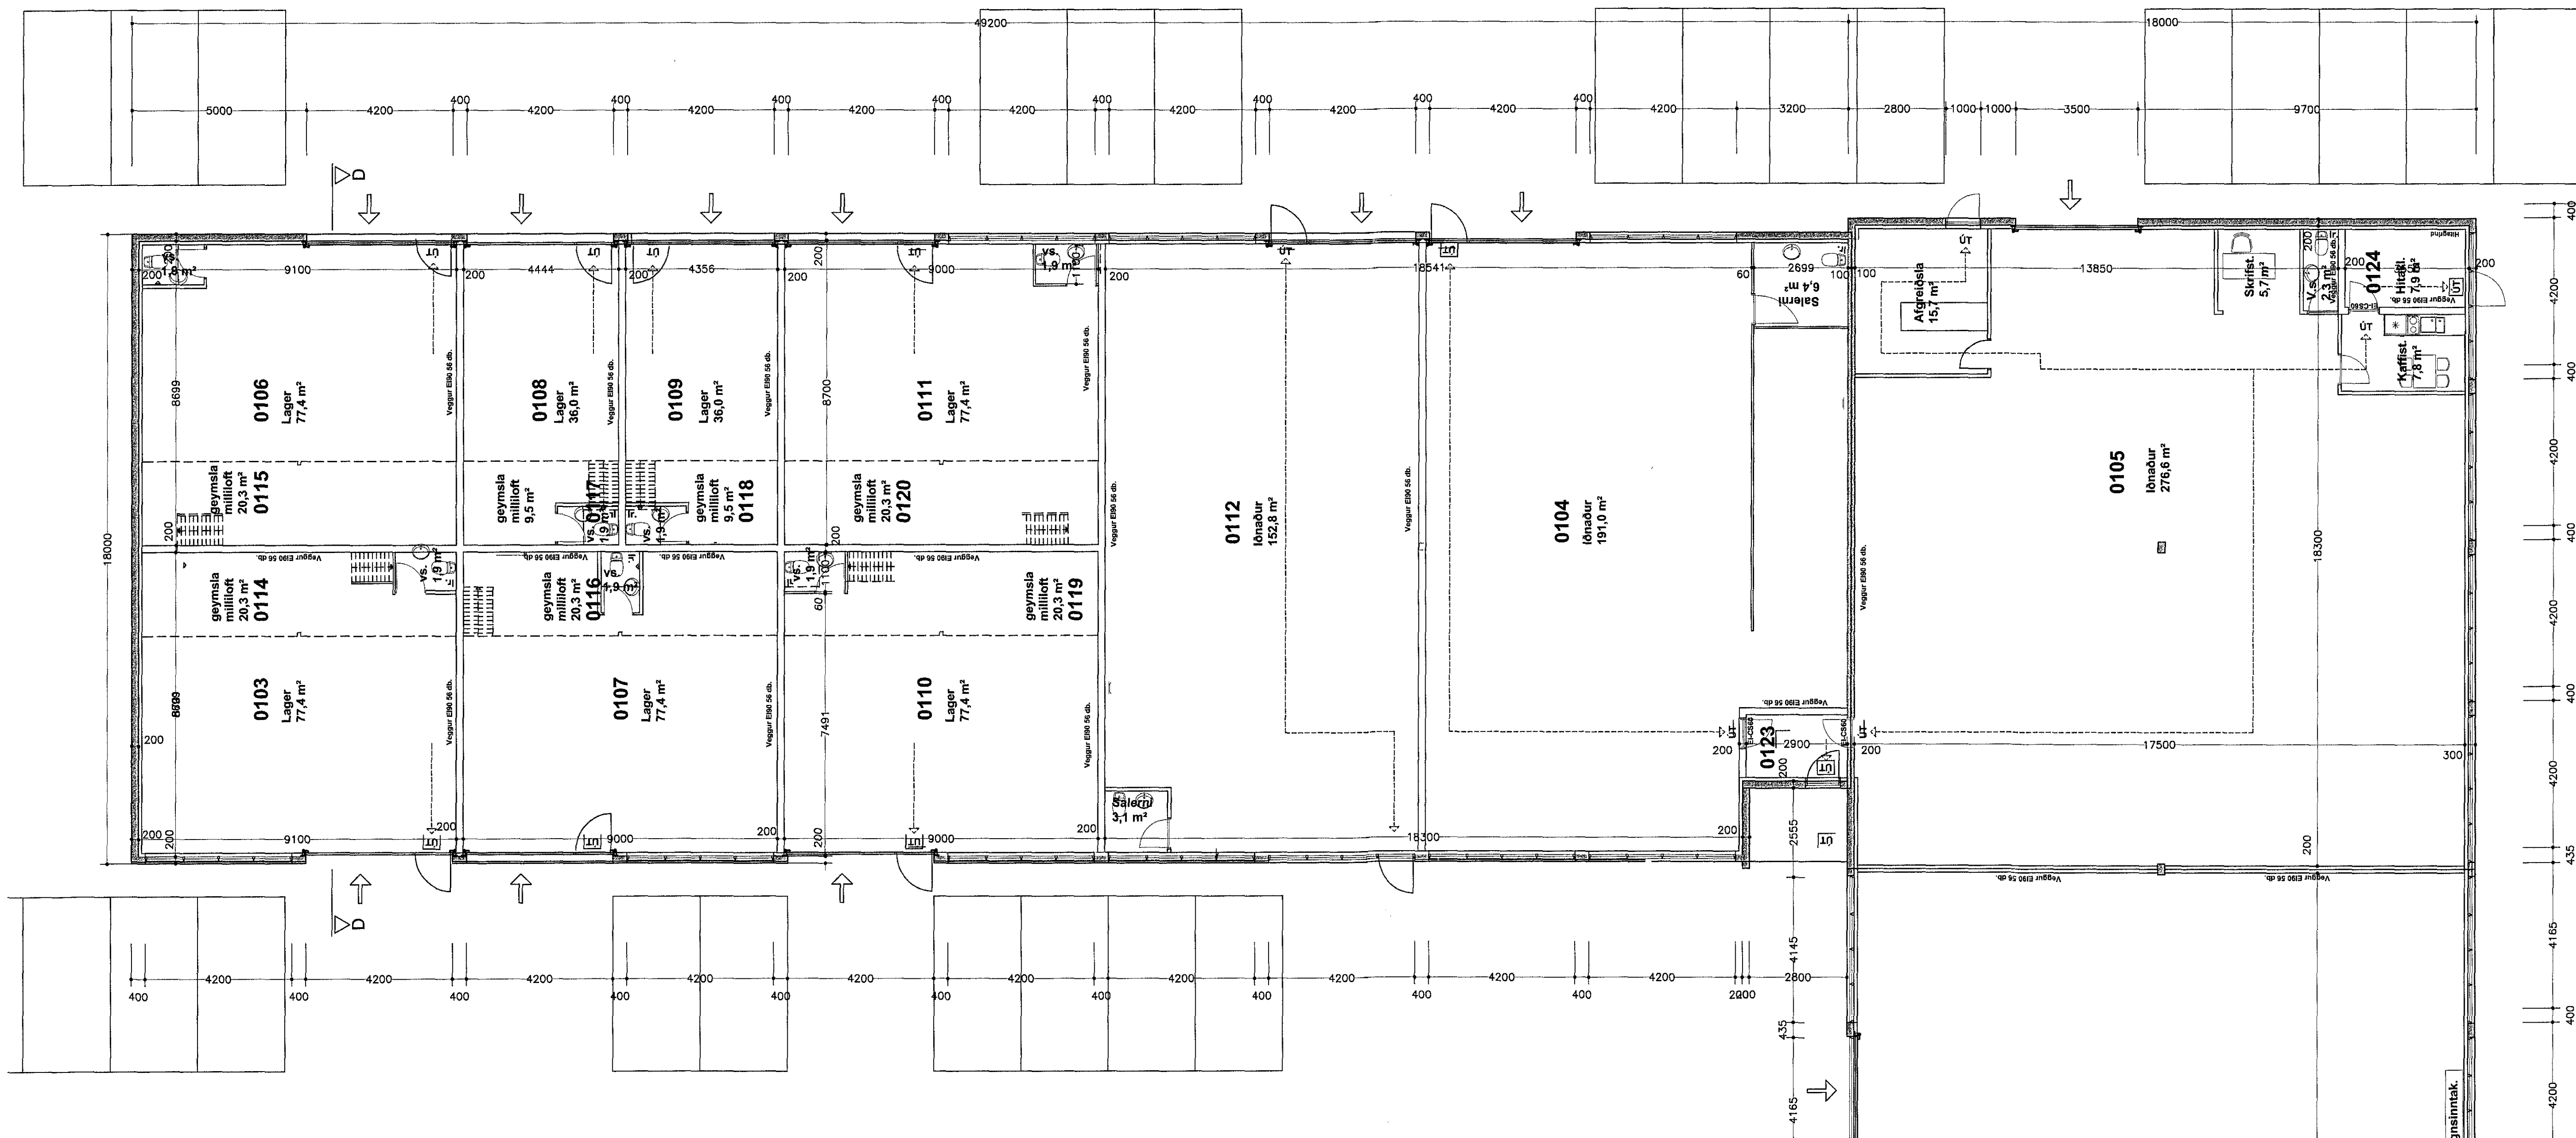

Grunnmynd 1. hæðar.
meðfram Kaplahrauni

Bæjarhraun 24

Í öllu húsinu skal vera brunaviðvörnarkerfi tengt öryggisstöð.
Húsið er upphaflega hannað af Sigurði Oddssyni og Snorra Haukssyni.

Grunnmynd 1. hæð og milli lofts	kvarði: 1:100	teikn. nr. 3
	dags: 27.05.2015	breytt: 31.03.2016

Ágúst Þórðarson byggingafræðingur bfl
sími 554 2241, 893 8601 fax 554 2231 netf. rymi@islandia.is
Smiðjuvegur 11E 200 Kópavogur

kl. 041051-4509
Ágúst Þórðarson

Breytt dags.	Eðli breytinga	Breytt dags.	Eðli breytinga	Breytt dags.	Eðli breytinga	Breytt dags.	Eðli breytinga	Breytt dags.	Eðli breytinga	Breytt dags.	Eðli breytinga
31.03.2016	Reyndartekningar	22.02.2016	Sígum og eslerni breytt undir milli lofti	31.03.2016	Reyndartekningar	13.07.2015	Gætiheimili á efri hæð	27.05.2015	Einingu 0103 skipt upp í 17 einingar Einingu 0104 skipt upp í 12 einingar	27.01.2015	Fjölgun á einingum og innréttingum breytt

