

BRUNAVARNIR -

Elliðandi er brunavarmálysing frá VSI Öryggishónum og ráðgjöt dagsins 11.03.2016 fyrir breytingar á húsinu við Dalshraun 5 í Hafnarfirði. Ekkí fylgir sérstök skýrsla með þessari lýsingu. Húsið er hannað eftir eldri byggingareglugerð, nr. 441/1998 og taka brunavarnir að mestu mið af því.

Flokkun og notkun byggingar

Braggningin er í notkunarflokk 1.

Í byggingunni eru starfandi bila- og dekkjaverkstæði ásamt dekkjalager.

Byggingin er hönnuð á grundvelli algildar hönnunarfirðar sem best verður við komið í endurbótum þessum.

Brunahólfur

Byggingin er tvö meginbrunahólf, þar sem dekkjalager er eitt meginbrunahólf með EI 90 veggjum og EI 60-CS húrfum um meginbrunahólfunarskum.

Verkslaði er eitt brunahólf aðs. u.b. 173 m².

Búningasklar starfslófs, gangur og skrifstofa eru eitt brunahólf með EI 60/EI 90 veggjum og EI 30-CS/EI 30-C húrfum.

Kaffistofa er eitt brunahólf með EI 60 veggjum og EI 30-CS húrdum.

Afgreiðsla er eitt brunahólf með EI 60 veggjum og EI 30-CS húrfum.

Hraðþófus ásamt dekkjaverkstæði er eitt brunahólf aðs. u.p.b. 770 m².

Tækniþými og rými fyrir sprinkler er eitt brunahólf.

Gler í brunahólfandi veggjum er almenni a.m.k. E30.

Hurðir í brunahólfum mega vera á húðasegum sem sleppa þeim við boð frá brunavörðunarkerfi.

Burðarvirki

Par sem um þegar bygt hús er að ræða er gert ráð fyrir að burðarvirki hússins standist kröfur um R60 skv. eldri teikningum.

Klæðningar

Skv. eldri teikningum eru allar innanhúsklæðningar fliokki 1 og gólfefni í fliokki G. Allar nýjar klæðningar verða einnig í fliokki 1.

Utanhnúsklæðningar eru allar í fliokki 1.

Flóttaleiðir

Hvergi er lengra en 20 m í næsta útgang.
Frá tverju slóru brunahólfu eru a.m.k. tveir óháðar flóttaleiðir.

Brunavörðunarkerfi

Vidurkennt númerað brunavörðunarkerfi er í alri byggingunni. ÍST EN 54 og reglum Mannvirkjastofnunar.

Kerfið verður lengt vidurkenndi vaktstöð.

Stjórnstöð brunavörðunarkerfis ásamt yfirfritsmynd er staðsett við inngang inn á verkstæði.

Valnsúðakerfi

Valnsúðakerfi verður sett upp á dekkjalagenum og verður það hannað skv. NFPA 13. Kerfið verður í flokki EH1 með valnspéttileika 12,1 mm/min yfir 176 mm hönnunarsvæði. Úðauðasur skulu vera með k-gildi = 115.

Loftræsikerfi

Ekkí verður loftræsikerfi í húsinu, nema frá snyringum og vélven loftræsing er frá gólfgrýfju.

Reyklosun

Reyklosun verður almennum um glugga og húrfir.

Slöngukefli og slökkvitæki

Slöngukefli skv. ÍST EN 671 eru uppsett þannig að brunasiðngur nái út í öll horn.

Slökkvitæki skv. ÍST EN 3 eru m.a. staðsett við brunaslöngur en auk þess í kaffistofu og tækniþýmum.

Hámarks fjarlegi í næsta slökkvitæki má að ósú leyti hvergi vera meira en 25 m. Slökkvitækin skulu sett upp af vidurkenndum aðila.

Staðseining brunaslanga og slökkvitækja skal merkt með til þess gerðum skiltum af hæfilegri stærð miðað við sjónfjariægð.

Út- og neyðarlýsing

Út- og neyðarlýsing verður sett upp í öllu húsinu skv. byggingarreglugerð, ÍST EN 1838, ÍST EN 50172 og ósum tengdum stöðlum.

Reikna skal með a.m.k. 0,5 lux í rýnum sem eru stærri en 60 m² og á salerni fyrir fallaða Neyðarlýsing, minnast 15 lux, verður í tækniþýmum.

Utan við útdýr flóttaleiða skal vera neyðarlýsing.

Aðkomar til slökkviliðs og slökkvivatn

Aðkomar bifa til slökkviliðsins er greið frá Dalshrauni og að hluta til frá Fjardarhrauni.



Eftirlit og viðhald brunavarnakerfa

Pjónustusamningur skal vera gerður um eftirlit og viðhald á brunavarnakerfum hússins (brunavörðunarkerfi ásamt jaðarbánaði, valnsúðakerfi, handvirkum slökkvibánaði og út- og neyðarlýsing).

Sæti skal upp eigið eftirlitskerfi brunavara fyrir bygginguna.

TÁKN:

EI-90	Brunamótstaða viðkomandi byggingarhluta
EI-60	Brunamótstaða viðkomandi byggingarhluta
EIC5-60	Brunamótstaða viðkomandi byggingarhluta.
EICS-30	Brunamótstaða viðkomandi byggingarhluta
#	Hurð tengd segullok
R	Reykskynari
BO	Björgunarop
LR	Loftræsing
BS	Brunaslanga
EI	Út og neyðarlýsing

Byggingalýsing: mhl 01

Um er að ræða reyndarteikningu af rými nr. 0101og breytingu á rýmum 0102, 0103 og 0104. Í matshluta 01 er rekin hraðbjónusta fyrir bila en í mhl 03 var skrifstofu aðstæða á 2 hæðum.

Í mhl 03 verður milliloft rifið úr húsinu. Í matshlutanum verður annars vegar komið fyrir hraðbjónustu ásamt starfsmanna aðstöðu og hins vegar dekkjalager.

Mhl 01 og 03 verða sameinaðir í mhl 01. Einnig verður mhl 05 fjarlægdur og komið fyrir 6 bilastæðum vestan við mhl 01.

Burðarvirki:
Húsið er hefðbundið staðstæpt hús. Þak er borð uppi af trjáviðum.

Einangrun:
Húsið er einangrað með hefðbundnum hætti, útveggir að innan með polyester einangrun og þak með glerull.

Yfirborð útveggja og þaks:
Yfirborð þaks er klett með stálklæðningu. Útveggir eru almennt mýrhúðaðir.

Gluggar og hurðir:
Gluggar eru hefðbundir timburgluggar. Göngu og innkeyrsluhurðir eru úr áli.

Sorp:
Á aðaluppdráttum er sýnd staðsetning sorpiláta.

Lagnir og loftresting:
Í lóð og við húsi er regnatnislagnir með hefðbundnum hætti. Lagnir í húsinu verða að mestu leyti sýnilegar utanálgjandi lagnir. Húsið er upphitun að mestu leyti með hefðbundnu ofnakerfi. Néysluvatnislagnir í byggingunni eru ýmist álpex, rör í rör eða ryðrlar stállagnir. Í byggingunni eru inn og útsogsckerfi til loftrestingar í samræmi við starfsemi. Loftræsa skal öll gluggalaus rými samkv. ákvæðum byggingarreglugerðar.

Stærðir: Fyrir breytingu

Matsh. 01 er 631,4m²
Matsh. 02 er 280,4m²
Matsh. 03 er 1.080,5m²
Matsh. 04 er 822,8m²
Matsh. 05 er 23,3m²
Alls: 2.838,4 m²

Stærðir: Eftir breytingu

Matsh. 01 er 1.331,0m²
Matsh. 02 er 225,1 m²
Matsh. 04 er 822,8 m²
Alls: 2.378,9 m²

Lóðarstærð: 5700 m²
Brutto flatarmál alls: 2.378,9 m²
Brúttó rúmmál mhl 01: 8.741,2 m³
Nýtingarálfutall: 0,42

Bilastæðabókhald:


Alls eru á mæliblaði 46 stærði merkt lóðinni. Bilastæðispörf fyrir bygginguna er skipt upp eftir eðli starfsemi sem þar fram fer. Miðað er við birt flatarmál þ.e brutto flatarmál sérreigna. Birt stærð byggingarinnar mhl 01 er um 1.331 m². Þörf fyrir atvinnuhúsnæði er 1 stærð fyrir hverja 50 m².

Bilastæðispörf er því eftirlarandi:

Atvinnuhúsnæði - mhl 01: 1.331/50 = 26 stærði

Á lóð er að öðru leyti gert ráð fyrir 20 bilastæðum. Alls eru stærði á lóð 47 stk sem uppfyllir lágmarkskröf húsa á lóð í heild.

ALLAR TEIKNINGAR ERU UNNAR EFTIR SAMÞYKTUM UPPDRÁTTUM FRÁ 14.10.2009.

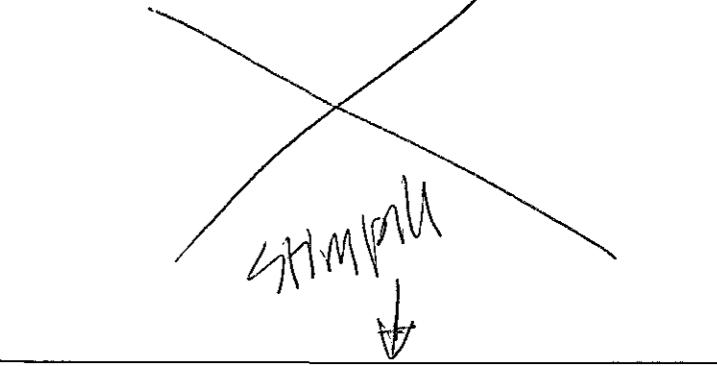

Yfirþróð af
brunavörðun
LOTA

mansard	
teiknistofa ehf	
Bolholt 8 - 105 Reykjavík	
www.mansard.is - jónhrafn@mansard.is	
Kt.: 570394-2079 - s.862-7102	
Verkheiti: DALSHRAUN 5, HAFNARFIRÐI	
Efni: ADALUPPDRÆTTIR MHL 01	
AFSTÖÐUMYND, BYGGINGARLÝSING	
Verknúmer: A-16-02-01	Mkv.: 1:500 A2
Teikn. nr.: AF-001	Dags.: 24.02.2016
Hannað: JHH	Teiknað: JHH
Jón Hrafn Hlöðversson byggingarfræðingur BFÍ	
Kt.: 260662-6519	
Samþykkt:	

