
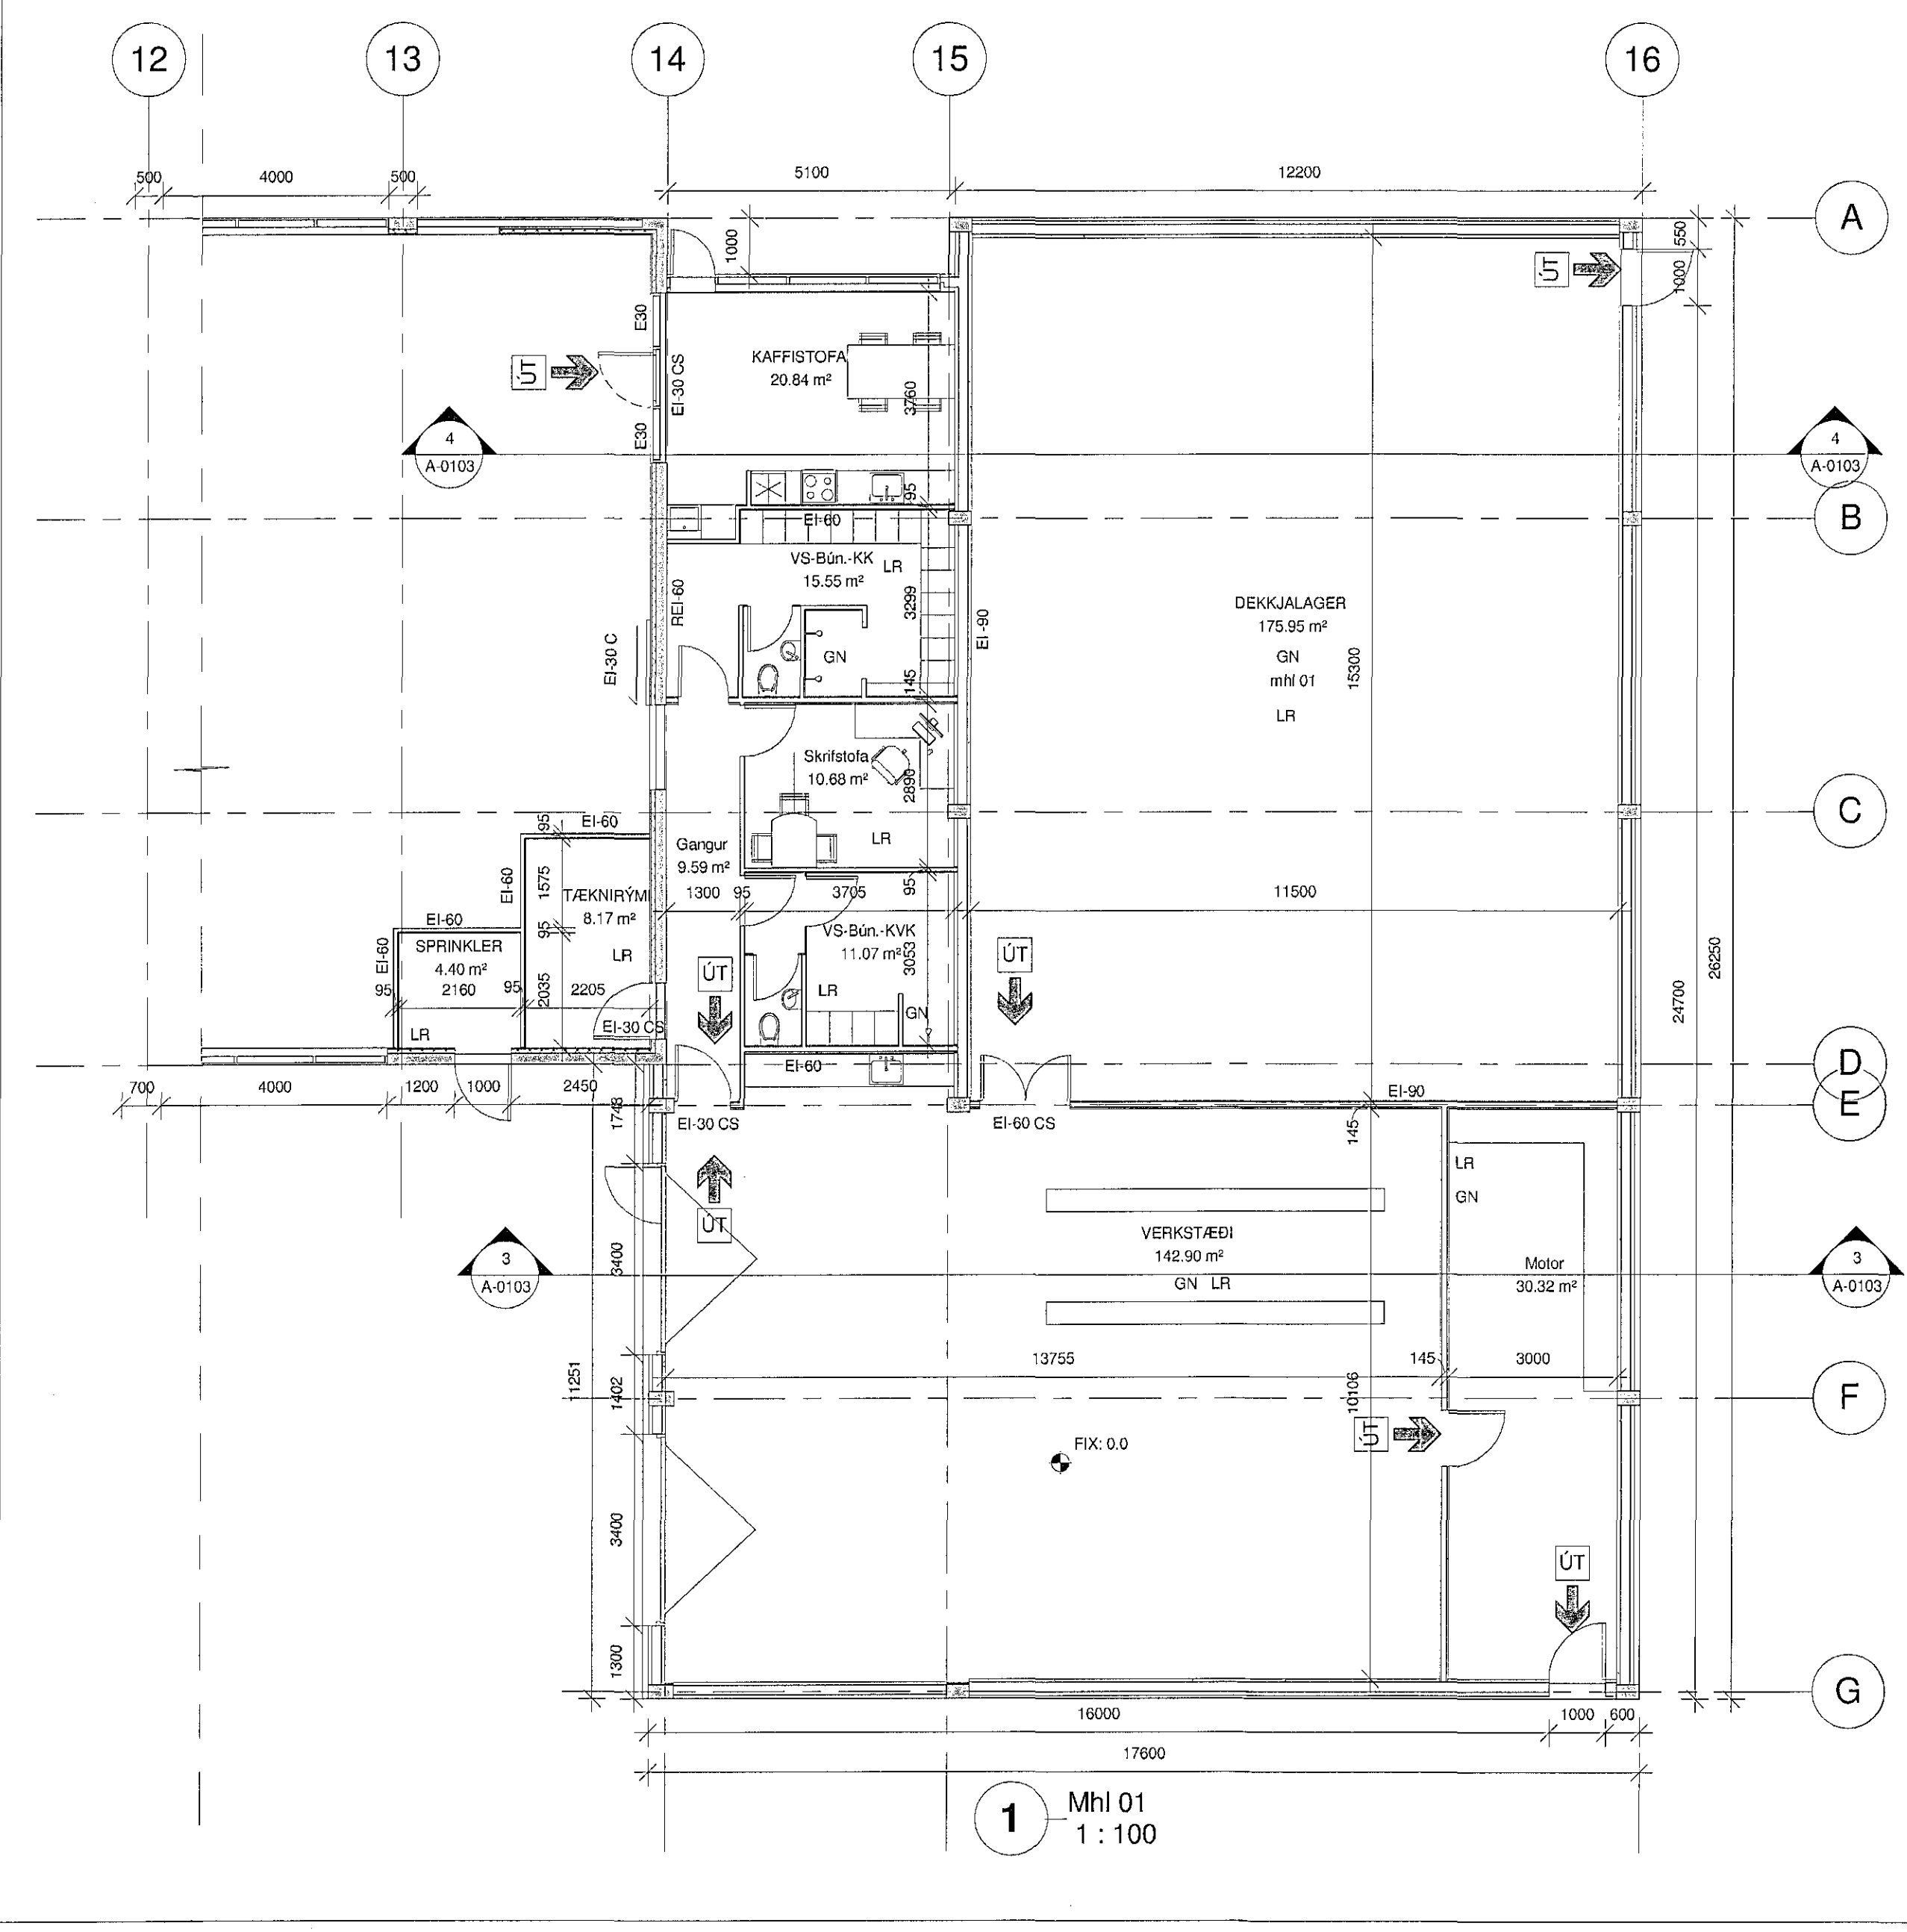



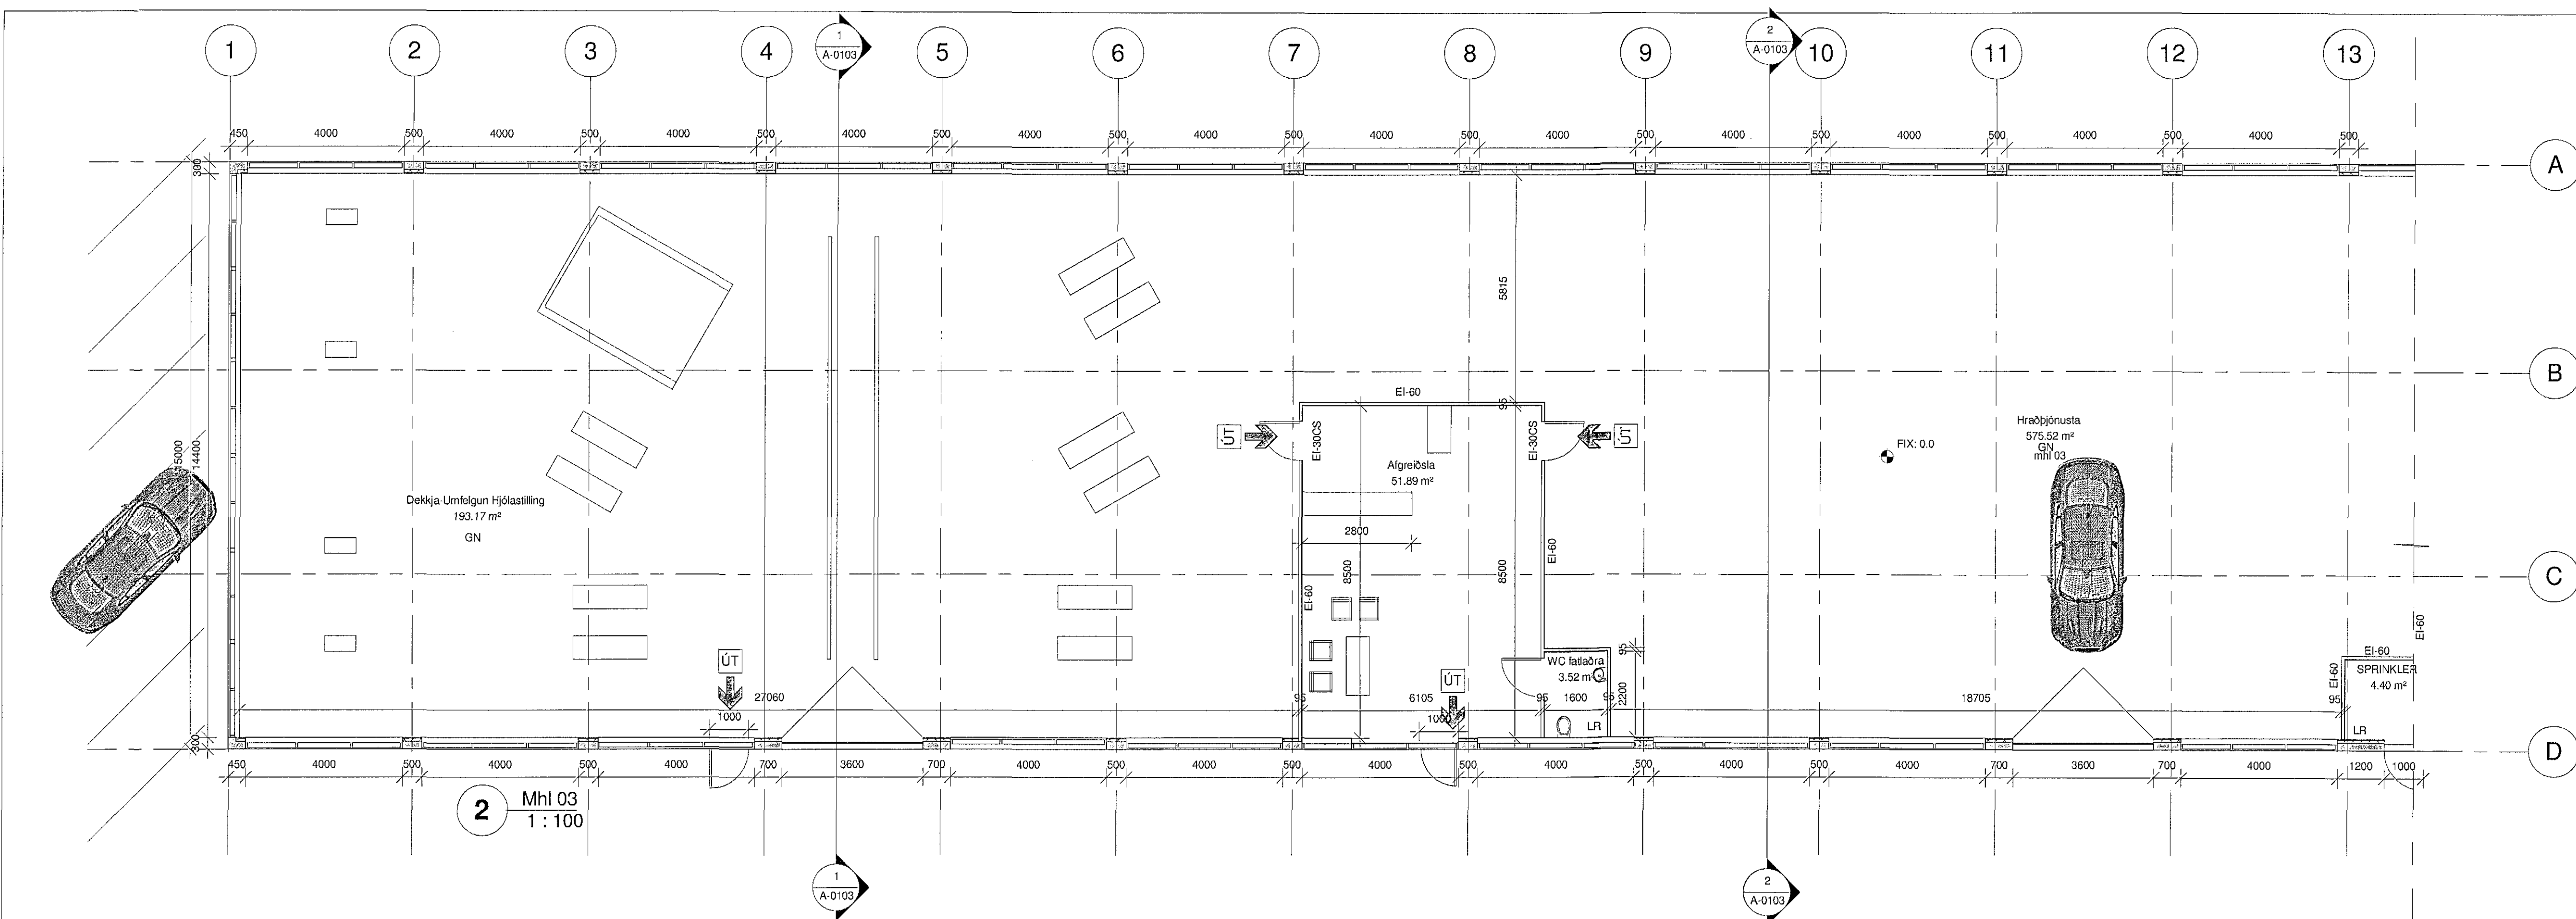

Yfirfarið af
brúnnuði
LOTA

Breytingar 24.02.2016:
 mhl 01: Milliloft fjærlægt og innra skipulagi breytt
 mhl 03: Staðsetningu salernis í móttöku breytt.
 Lóð: Komið fyrir bílastæðum við vestur enda mhl 03

mansard
 teiknistofa ehf
 Bolholt 8 - 105 Reykjavík
 www.mansard.is / jonhrafni@mansard.is
 Kt.: 570394-2079 - s: 862-7102

Verkefni: Dalshraun 5
 Efni: Aðaluppdrættir mhl 01
 Grunnmyndir

Verknúmer: A-16-02-01	Mkv.: 1:100	A1
Teikn. nr.: A-0101	Dags.: 24.2.2016	
Hannað: JHH	Teiknað: JHH	
Jón Hrafn Hlööversson byggingafræðingur BFI Kt.: 260662-6519		
Samþykkt:		

14.3.2016 13:35:40