HÁHOLT 19-21 OG 23 HAFNARFIRÐI.

16041094

Samþykkt þann
13. apríl 2016
Byggingafulltrúinn í Hafnarfirði

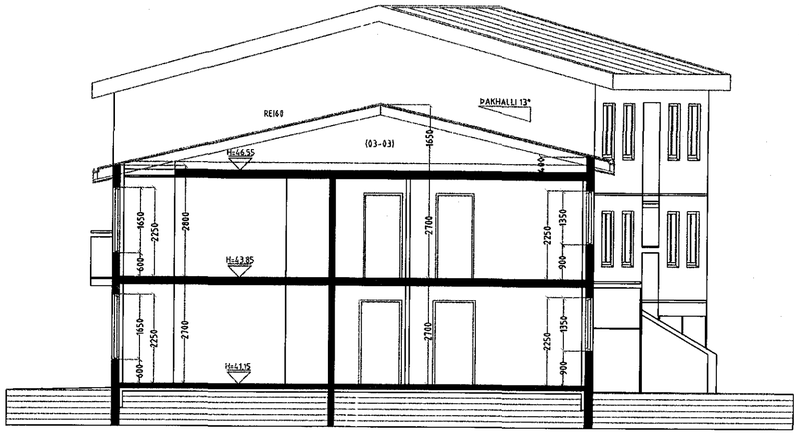

SNIÐ B-B MKV. 1:100.

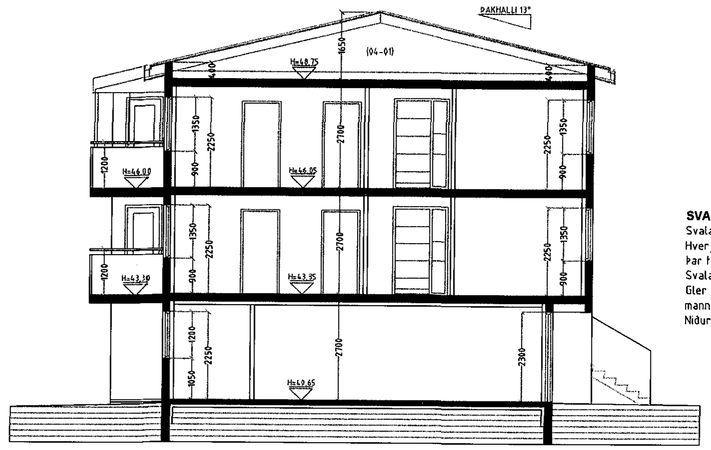

SNIÐ D-D MKV. 1:100.

SVALASKÝLI.
Svalaskýlum er lokað með 8-10 mm hertu gleri.
Hverju svalaskýli er lokað (B-LOKUN) með glereiningum sem hvíla í þar til gerðum álbrautum.
Svalaskýlin eru opnanleg sbr. grein 9.6.17 lið D í byggingarreglugerð.
Gler og búnaður í svalalokunn skal vera samþykktur af mannvirkjastofnun sbr. grein 9.6.17 í byggingareglugerð.
Niðurföll og yfirföll eru á svölum.

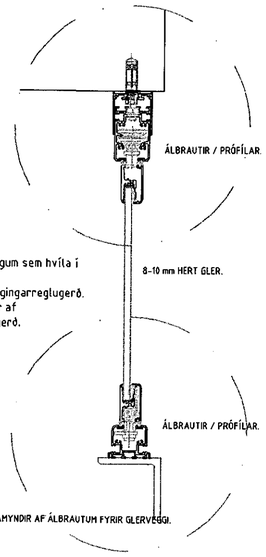

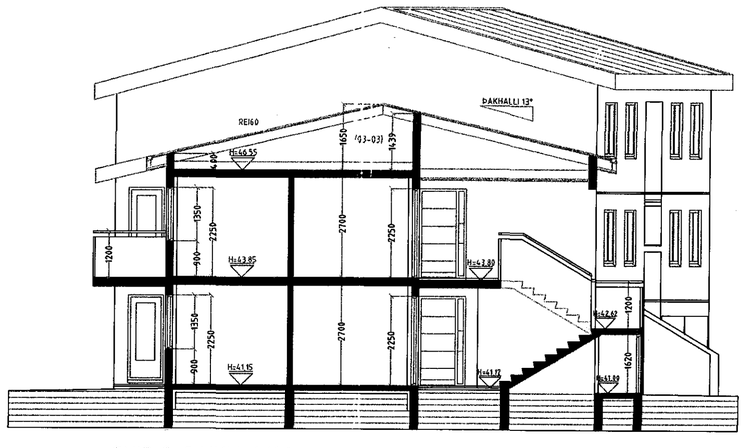

SNIÐ C-C MKV. 1:100.

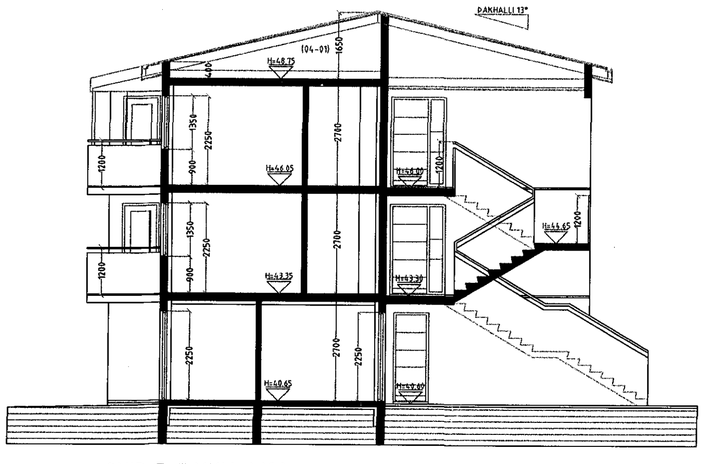

SNIÐ E-E MKV. 1:100.

14.03.2016

Breytingar:			
Efni:	Dags.	Teikn.	Yfirf.
Svalaskýli teiknað á svalir íbúðar 03-02.	02/2016		

Háholt 19 - 21 og 23 Hafnarfirði.

Landnúmer: 186583
Svalaskýli teiknað á svalir íbúðar 03-02, 29.02.2016.

Aðaluppdráttur. Númer. 4 af 8

Efni:	Snið B-B, C-C, D-D og E-E.		
Mælikvarði:	1 : 100.		
Frumstærð blaðs:	A2.		
Teiknað:	Sig. Þ.	Verk nr:	00000
Yfirfarið:	Sig. Þ.		
Dagsetning útgáfu:	24-02-2000.	Endursk:	

STH. teiknistofan ehf.
Strandgötu 11.
220 Hafnarfirði.
kt. 510298-2769.
Sími 5651510.
teiknistofan@simnet.is.

Áritun aðalhönnuðar.
5/4/16

Sigurður Þorvarðarson byggingafræðingur bfí. kt. 141250-4189.