
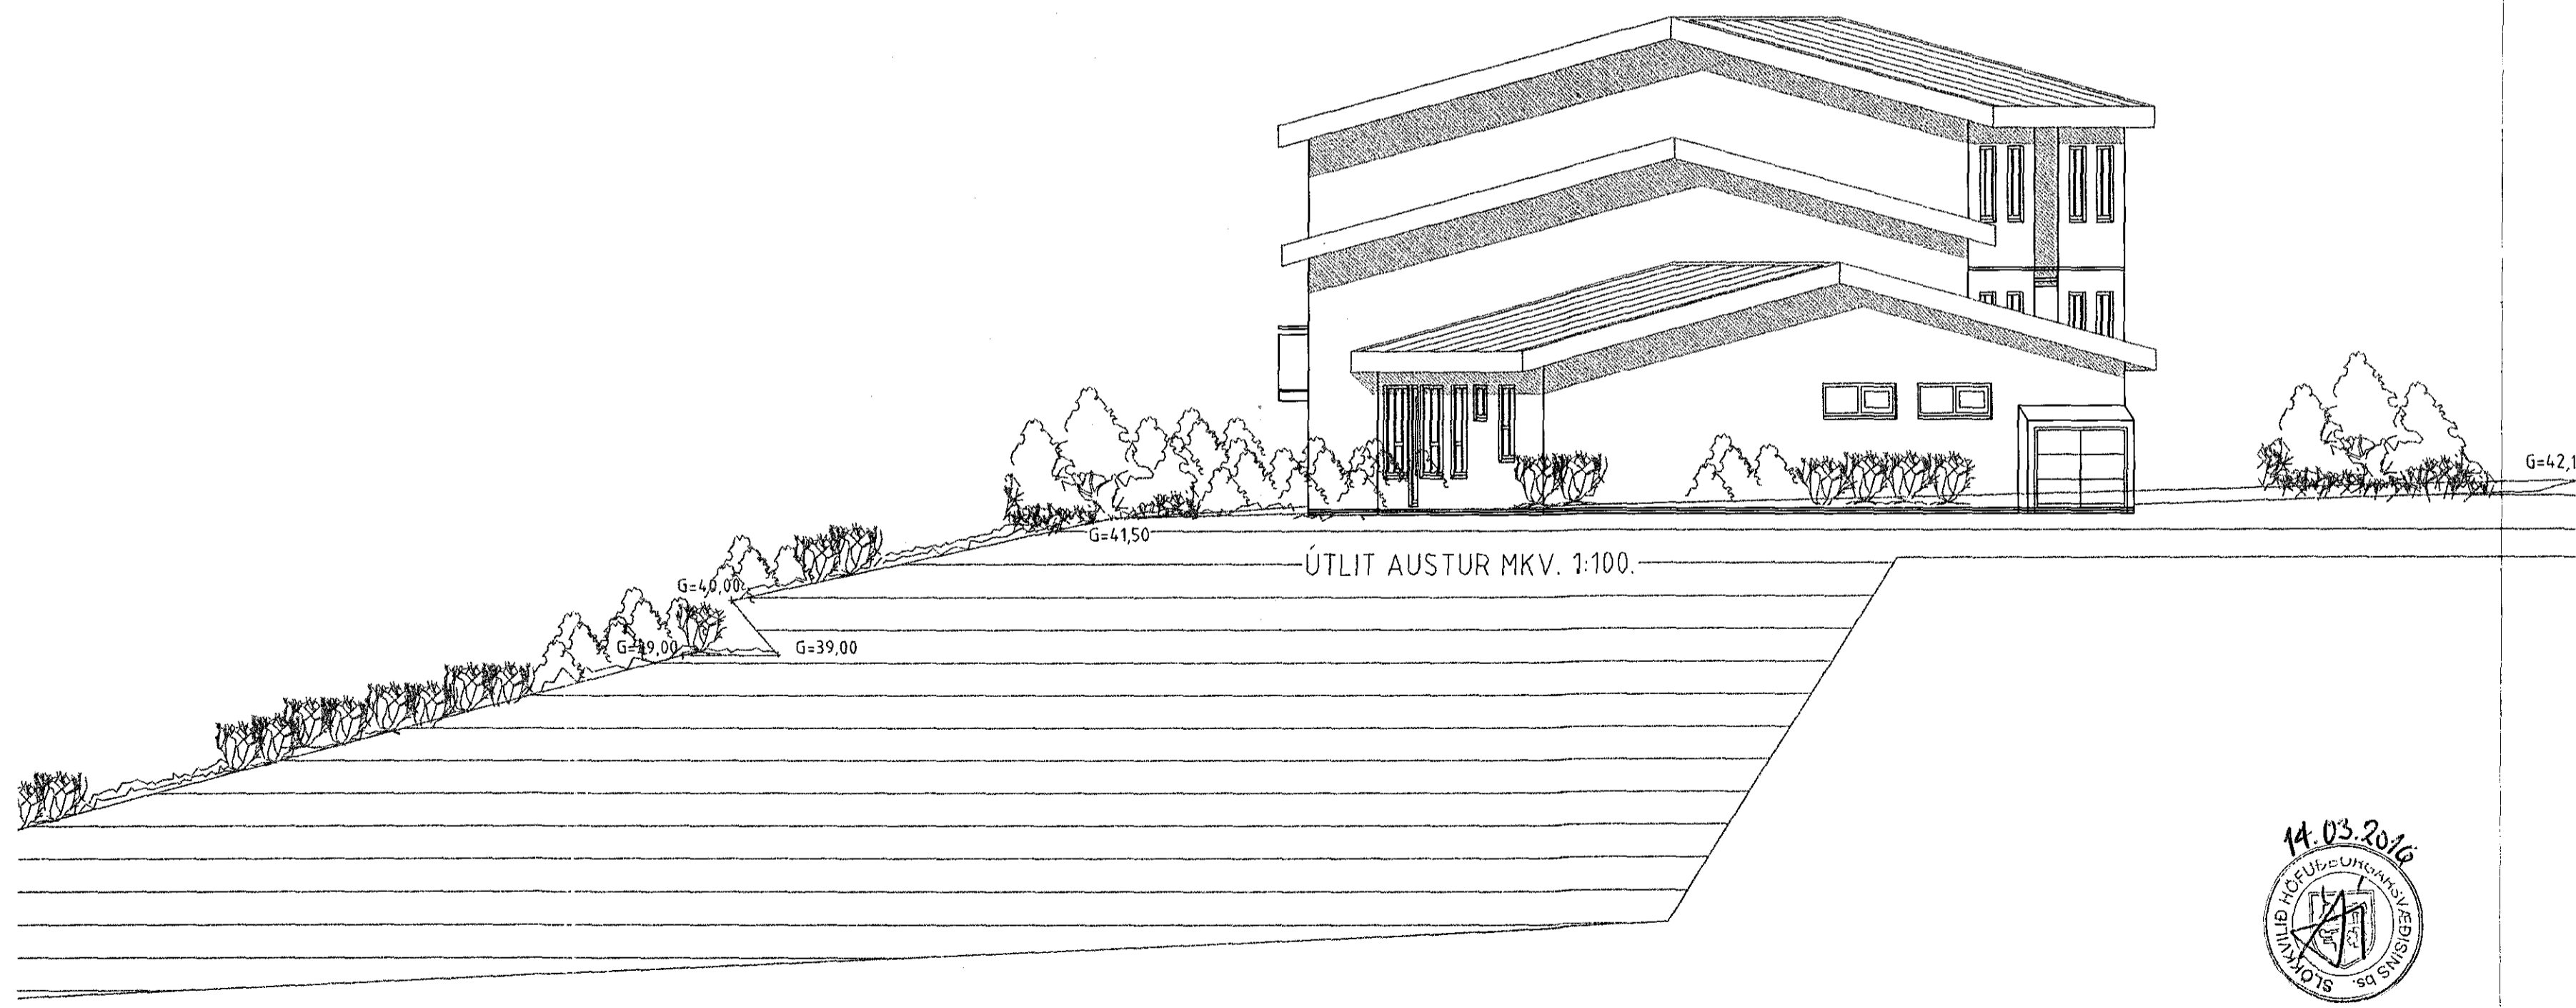


# HÁHOLT 19-21 OG 23 HAFNARFIRÐI.

Samþykkt þann  
13. apríl 2016  
Byggingafulltrúinn Hafnarfirði

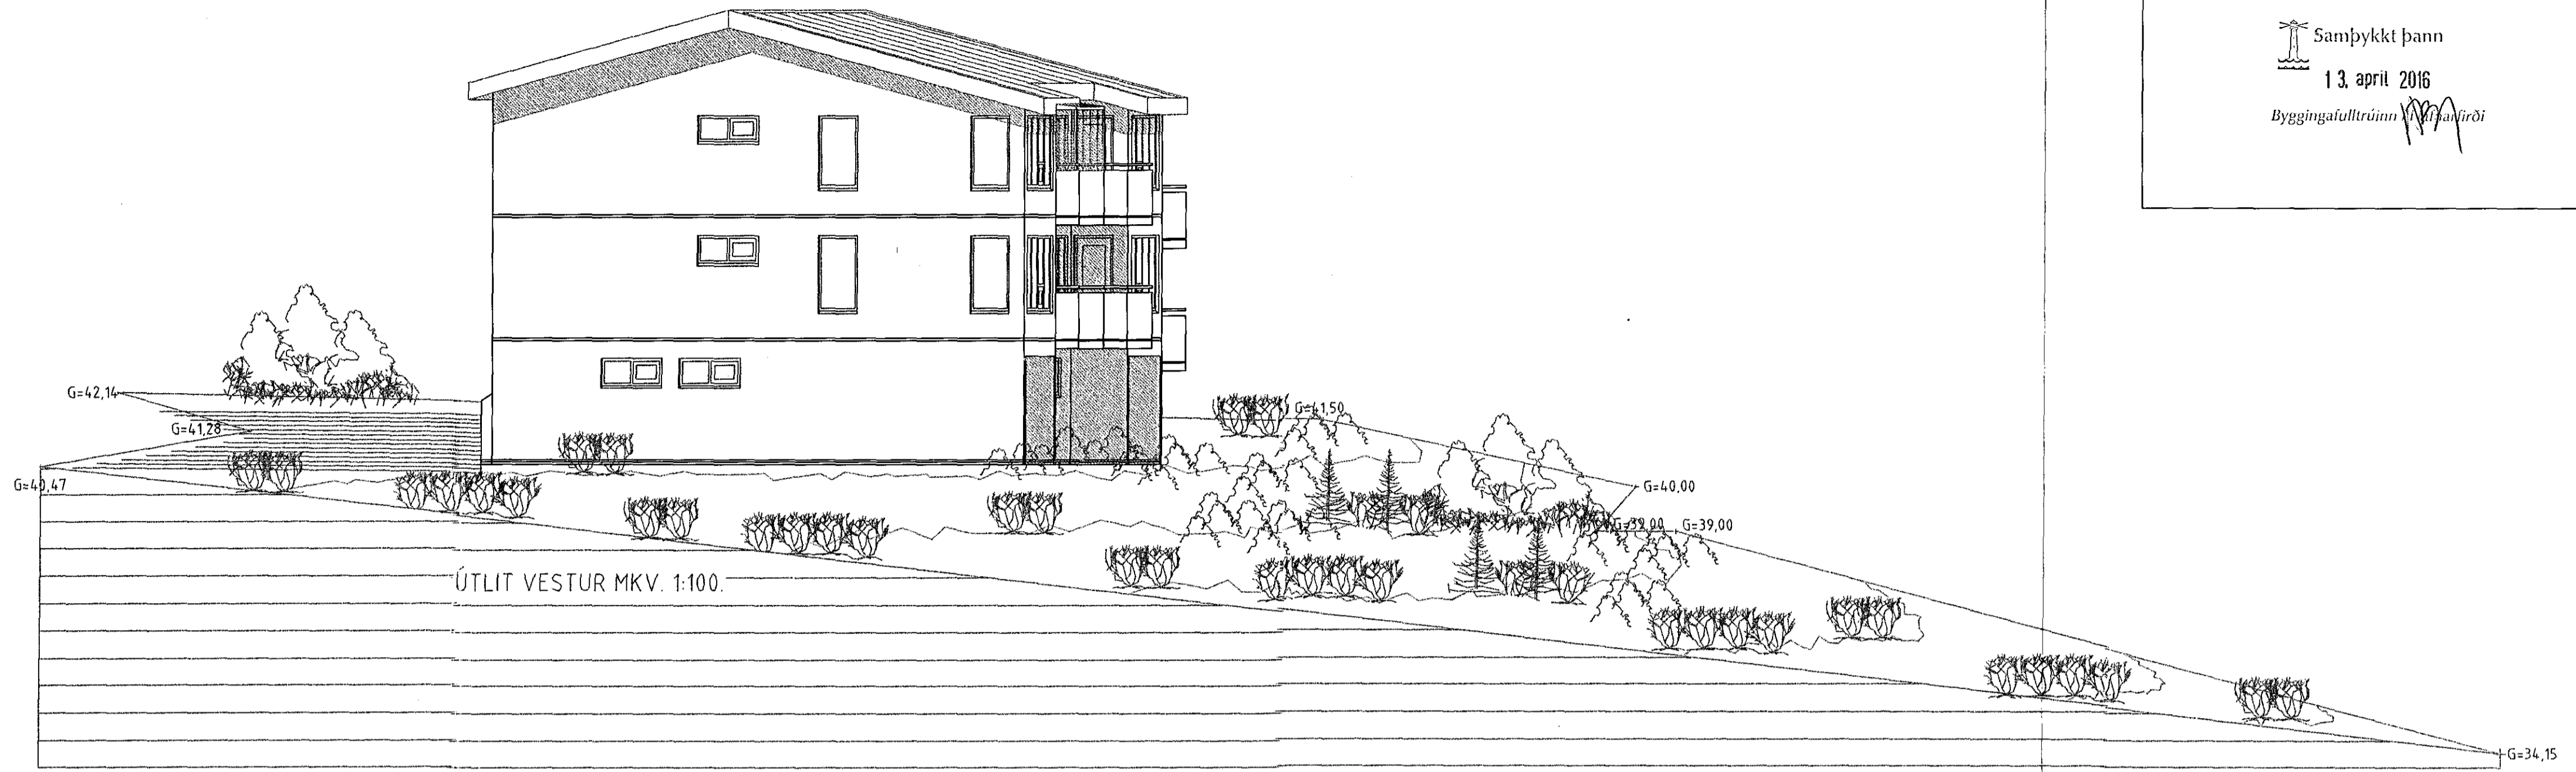

Breytingar:			
Efni:	Dags. Teikn.	Yfir.	
Svalaskýli teiknað á svalir íbúðar 03-02.	02/2016		

**Háholt 19 - 21 og 23 Hafnarfirði.**  
Landnúmer: 186583  
Svalaskýli teiknað á svalir íbúðar 03-02, 29.02.2016.

Aðaluppdráttur. Númer. 6 af 8

Efni: Útlitsmyndir.  
Mælikvarði: 1 : 100.  
Frumstærð blaðs: A2.  
Teiknað: Sig. Þ. Verk nr: 00000  
Yfirarið: Sig. Þ.  
Dagsetning útgáfu: 24-02-2000. Endursk:



**STH. teiknistofan ehf.** Strandgötu 11.  
Áritun aðalhönnuðar. kt. 510298-2769.  
Sími 5651510.  
teiknistofan@simnet.is

Sigurður Þorvarðarson byggingafræðingur bfi. kt. 141250-4189.