

# HÁHOLT 19-21 OG 23 HAFNARFIRÐI.

1604094

Samþykkt þann  
13. apríl 2016  
Byggingafulltrúinn Hafnarfirði

**Skýringar vegna eldvarna:**

- > B0. fáknað björgunarop, samkv. reglugerð um brunavarnir og brunamál.
- Táknar rýmingarleið, samkv. reglugerð um brunavarnir og brunamál.
- ⊗ Reykskynjari, staðset júst samkv. teikningu.

**Byggingarlýsing / verklýsing:**  
Húsið er staðsteypt á hefðbundinn hátt með stálklæddu þaki. Undirstöður og botnplata eru staðsteyptar á þjappaðri hraunfyllingu og eða á klöpp. Botnplata vélstípuð og eða með gólfilögn, með halla að niðurföllum. Útveggir staðsteyptir 18 sm. einangrun 10 sm. múrhúð 2 sm.


**Þak, himbursperrur:** heilklæddar með 25x150 mm boróvíð, þakpappa og þakstáli. Þakeinangrun 200 mm (steinull). LR. fáknað loffræsting.

**Sérstakar skýringar vegna einangrunar:**  
Botnplata er einangruð með 75 mm einangrunarplasti, veggir sökkla eru einangraðir 50 sm niður fyrir plötu með 75 mm einangrunarplasti.  
Ofan á einangrun gólfplötu skal leggja þotplast (rakasperra).  
Útveggir eru einangraðir með 100 mm einangrunarplasti.  
Þak er einangrað með 200 mm steinullareinangrun.  
Húsið verður hitað með miðstöðvarofnum.

Í gluggum er tvöfalt K-einangrunargler (12 mm loftbil í föstum gluggum en 9mm loftbil í opnategum gluggafögum og hurðum.)  
U-gildi (W/m<sup>2</sup>K) einstakra byggingahluta skulu vera í samræmi við upptalningu hér að neðan:

Þak:	Ti>=18°C	U-gildi: 0,2
Útveggir:	Ti>=18°C	U-gildi: 0,4
Léttur útveggur einangraður í grind:	Ti>=18°C	U-gildi: 0,3
Gluggar (karmar, gler vegið meðalfal, K-gler):	Ti>=18°C	U-gildi: 0,3
Hurðir:	Ti>=18°C	U-gildi: 0,3
Gólf: á fyllingu og að óupphituðu rými:	Ti>=18°C	U-gildi: 0,3
Gólf að útkofti:	Ti>=18°C	U-gildi: 0,2
Útveggir, vegið meðalfal (veggfletir, gluggar og hurðir):	Ti>=18°C	U-gildi 0,3

Að öðru teiti skal miða við að kölnunartölur einstakra byggingahluta séu í samræmi við ÍST EN ISO 6946:1996.

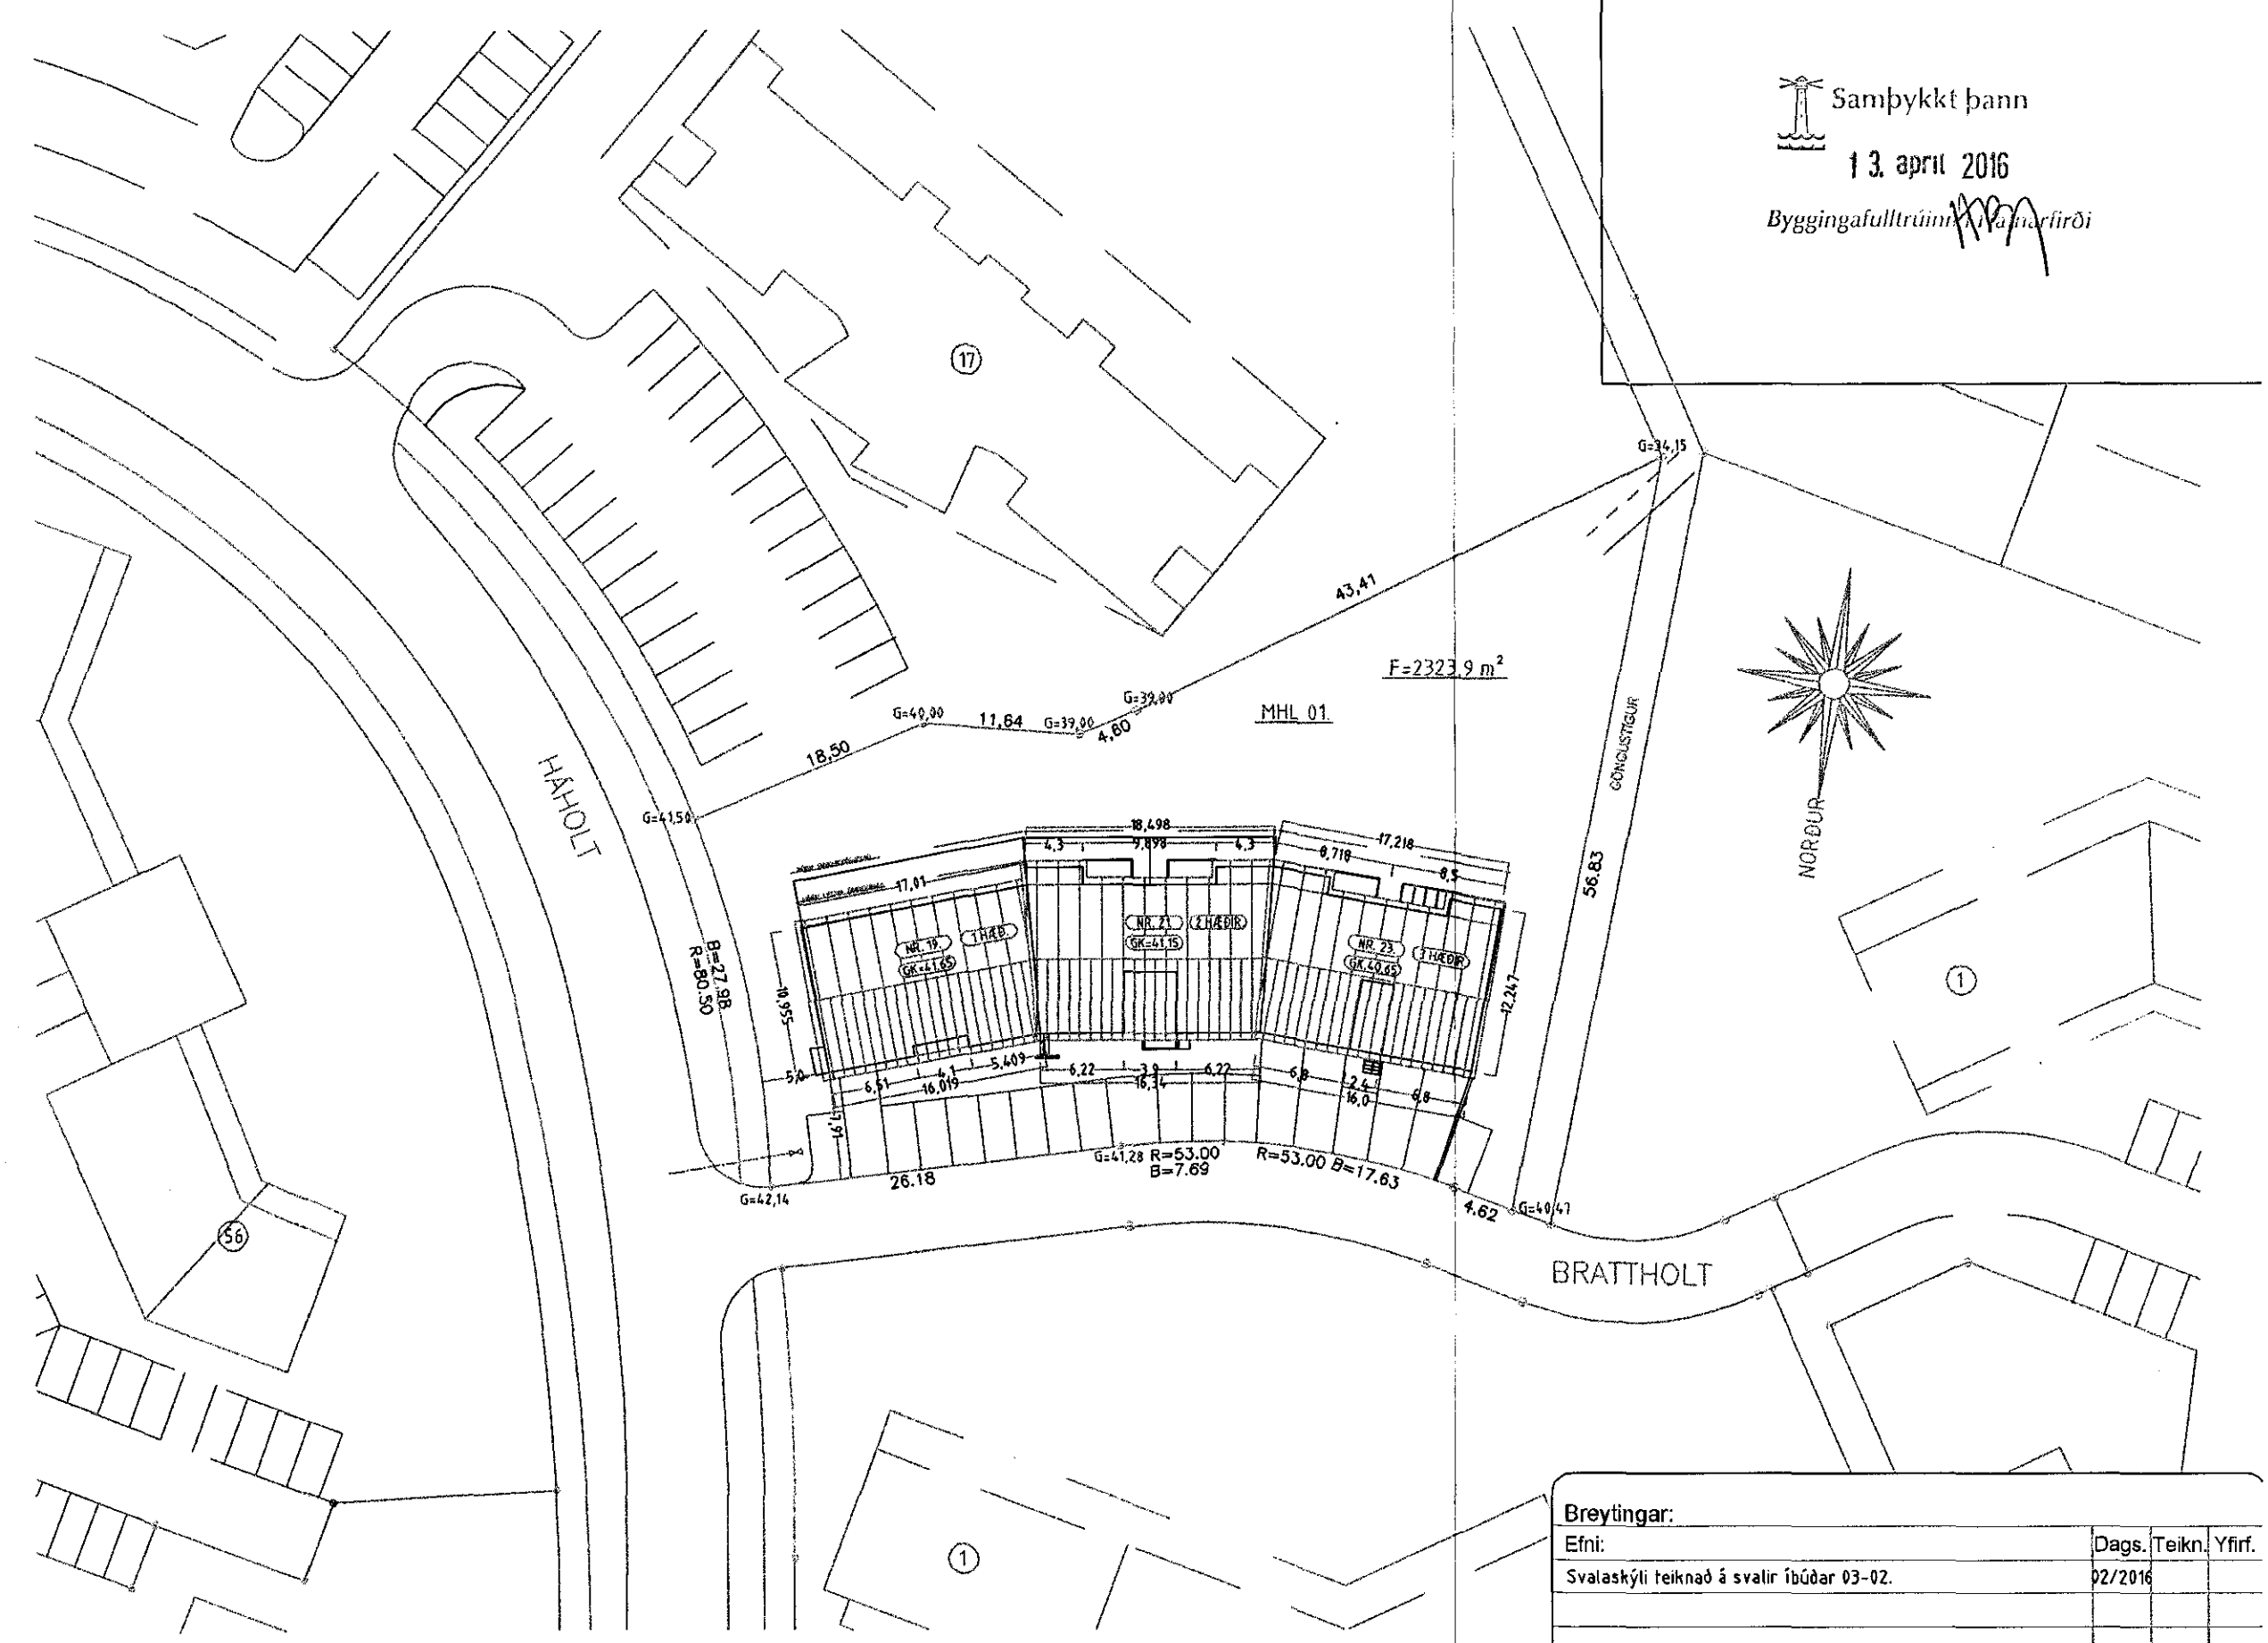

AFSTÖÐUMYND MKV. 1:500.

Breytingar:		
Efni:	Dags.	Teikn. Yfir.
Svalaskýli teiknað á svalir íbúðar 03-02.	02/2016	

**Háholt 19 - 21 og 23 Hafnarfirði.**  
Landnúmer: 186583  
Svalaskýli teiknað á svalir íbúðar 03-02, 29.02.2016.

Aðaluppdráttur. Númer. 7 af 8

Efni: Afstöðumynd og skýringatekstar.  
Mælikvarði: 1 : 500.  
Frumstærð blaðs: A2.  
Teiknað: Sig. Þ. Verk nr: 00000  
Yfirfarið: Sig. Þ.  
Dagsetning útgáfu: 24-02-2000. Endursk.



**STH. teiknistofan ehf.** Strandgötu 11.  
Áritun aðalhönnuðar. 220 Hafnarfirði.  
kt. 510298-2769.  
Sími 5651510.  
teiknistofan@simnet.is.

Sigurður Þorvarðarson byggingafræðingur bfi. kt. 141250-4189.