
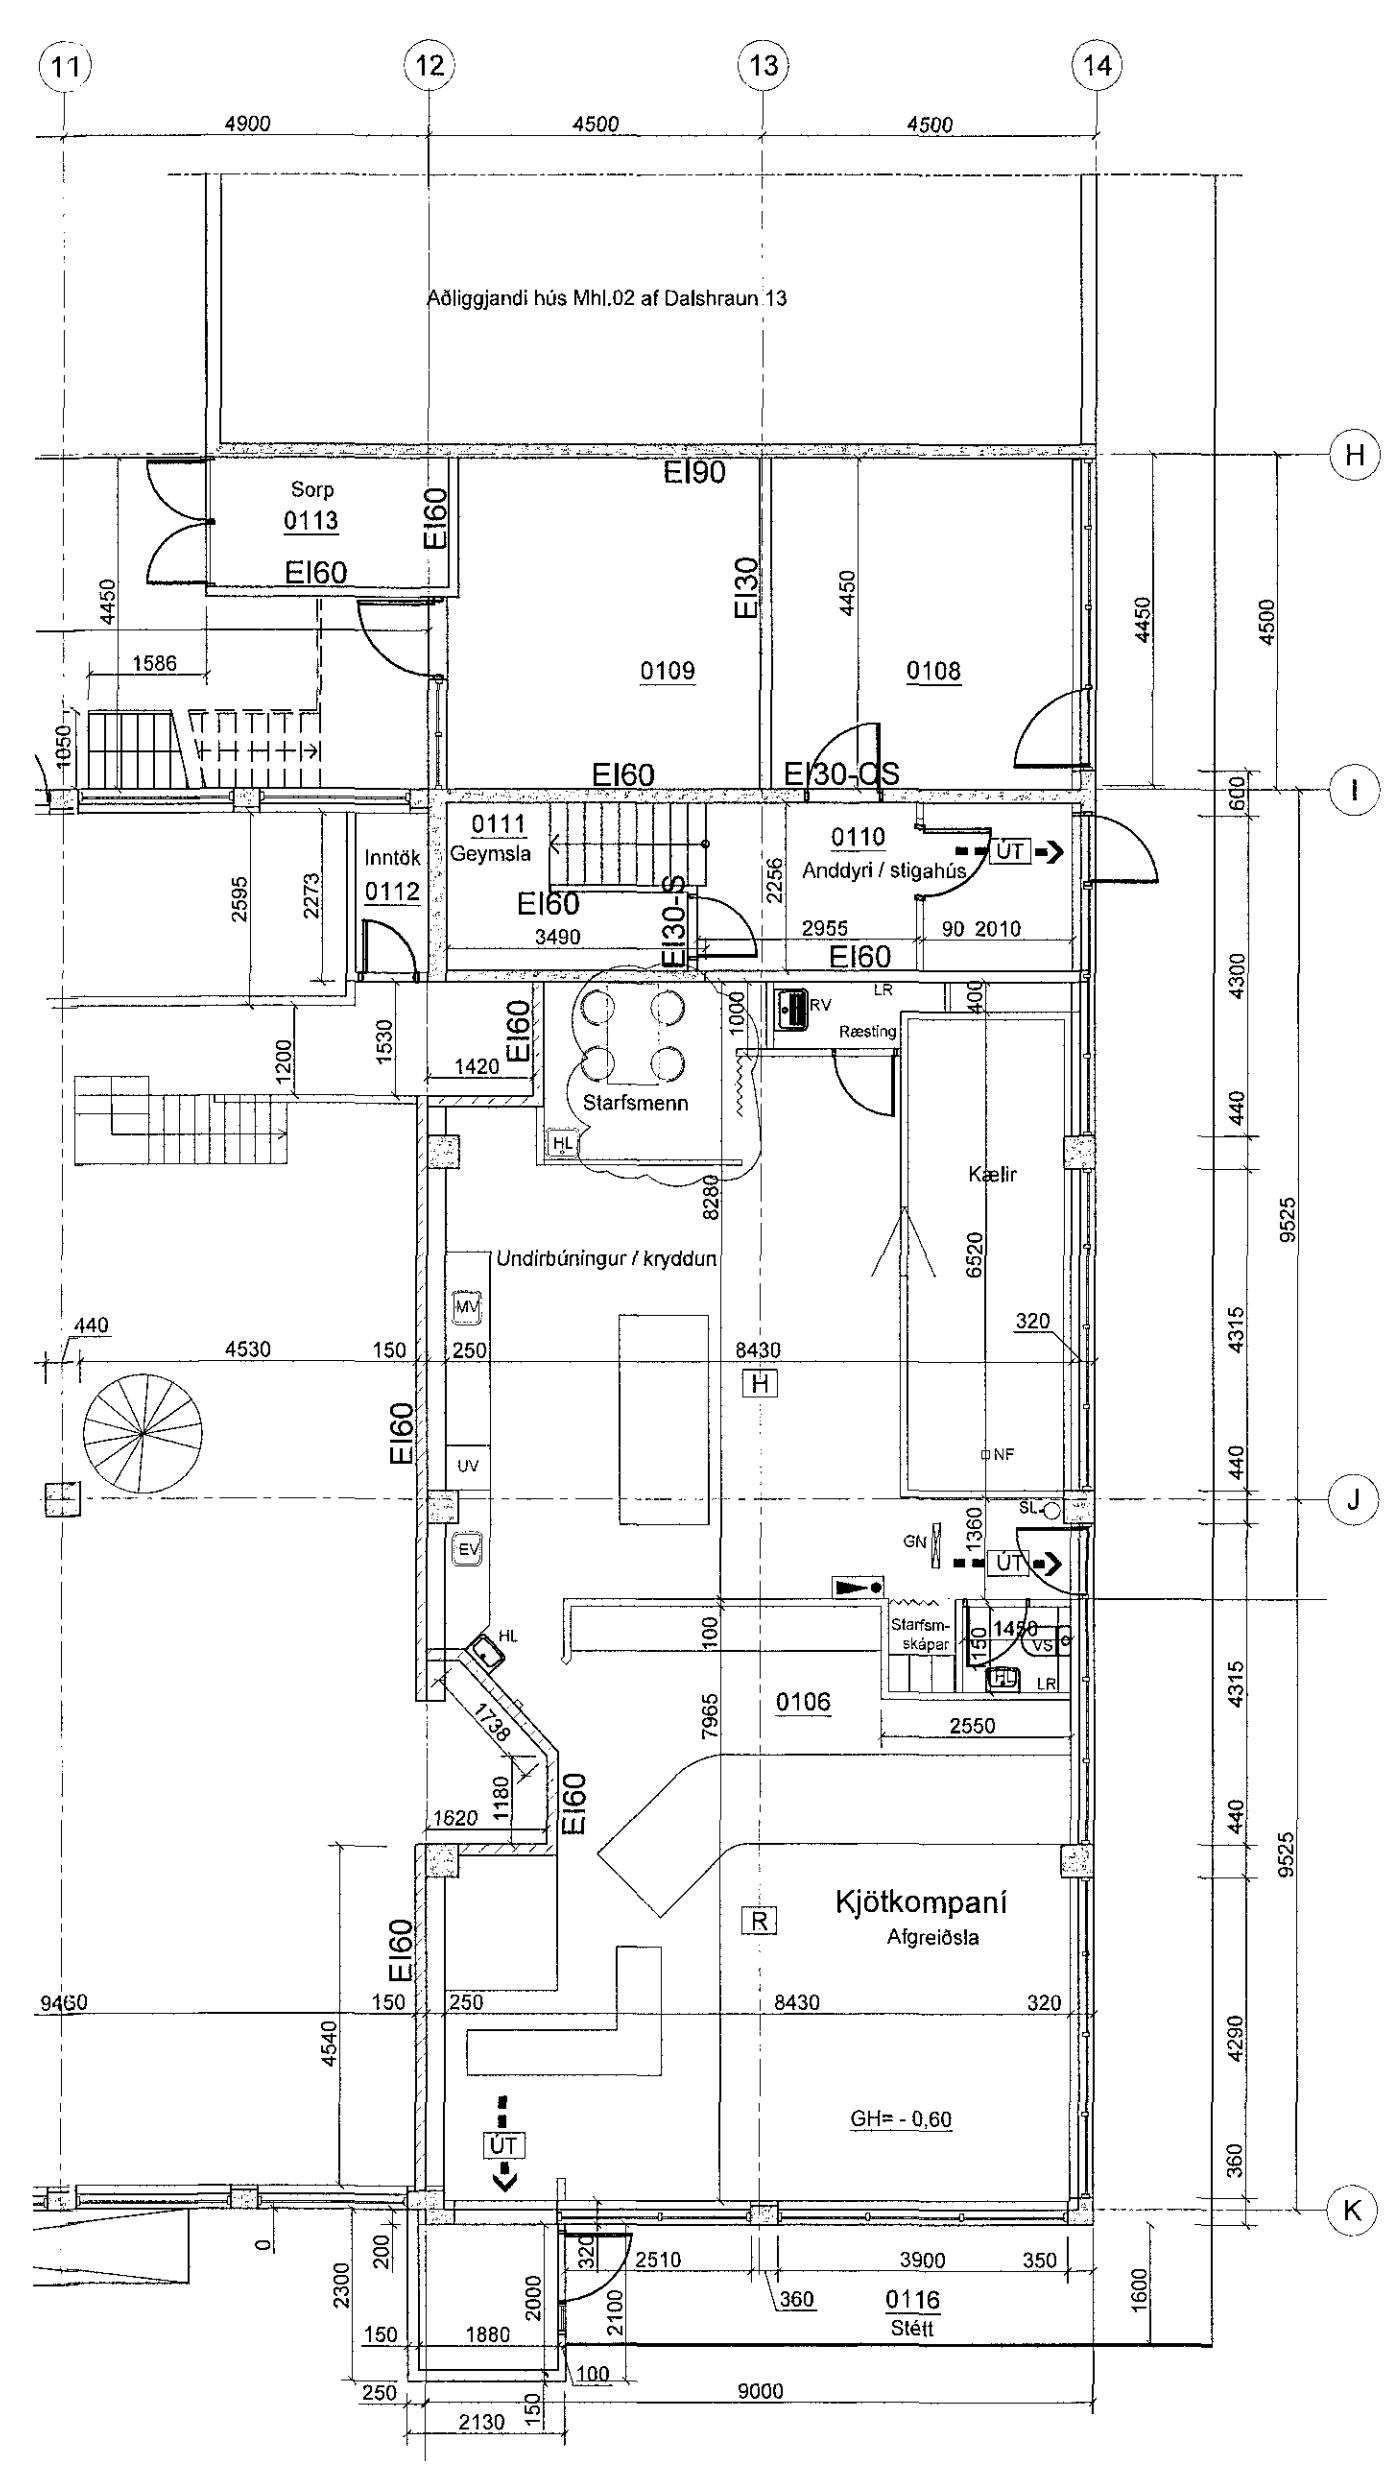


Samþykkt þann  
20. apríl 2016  
Byggingafulltrúinn í Hafnarfirði

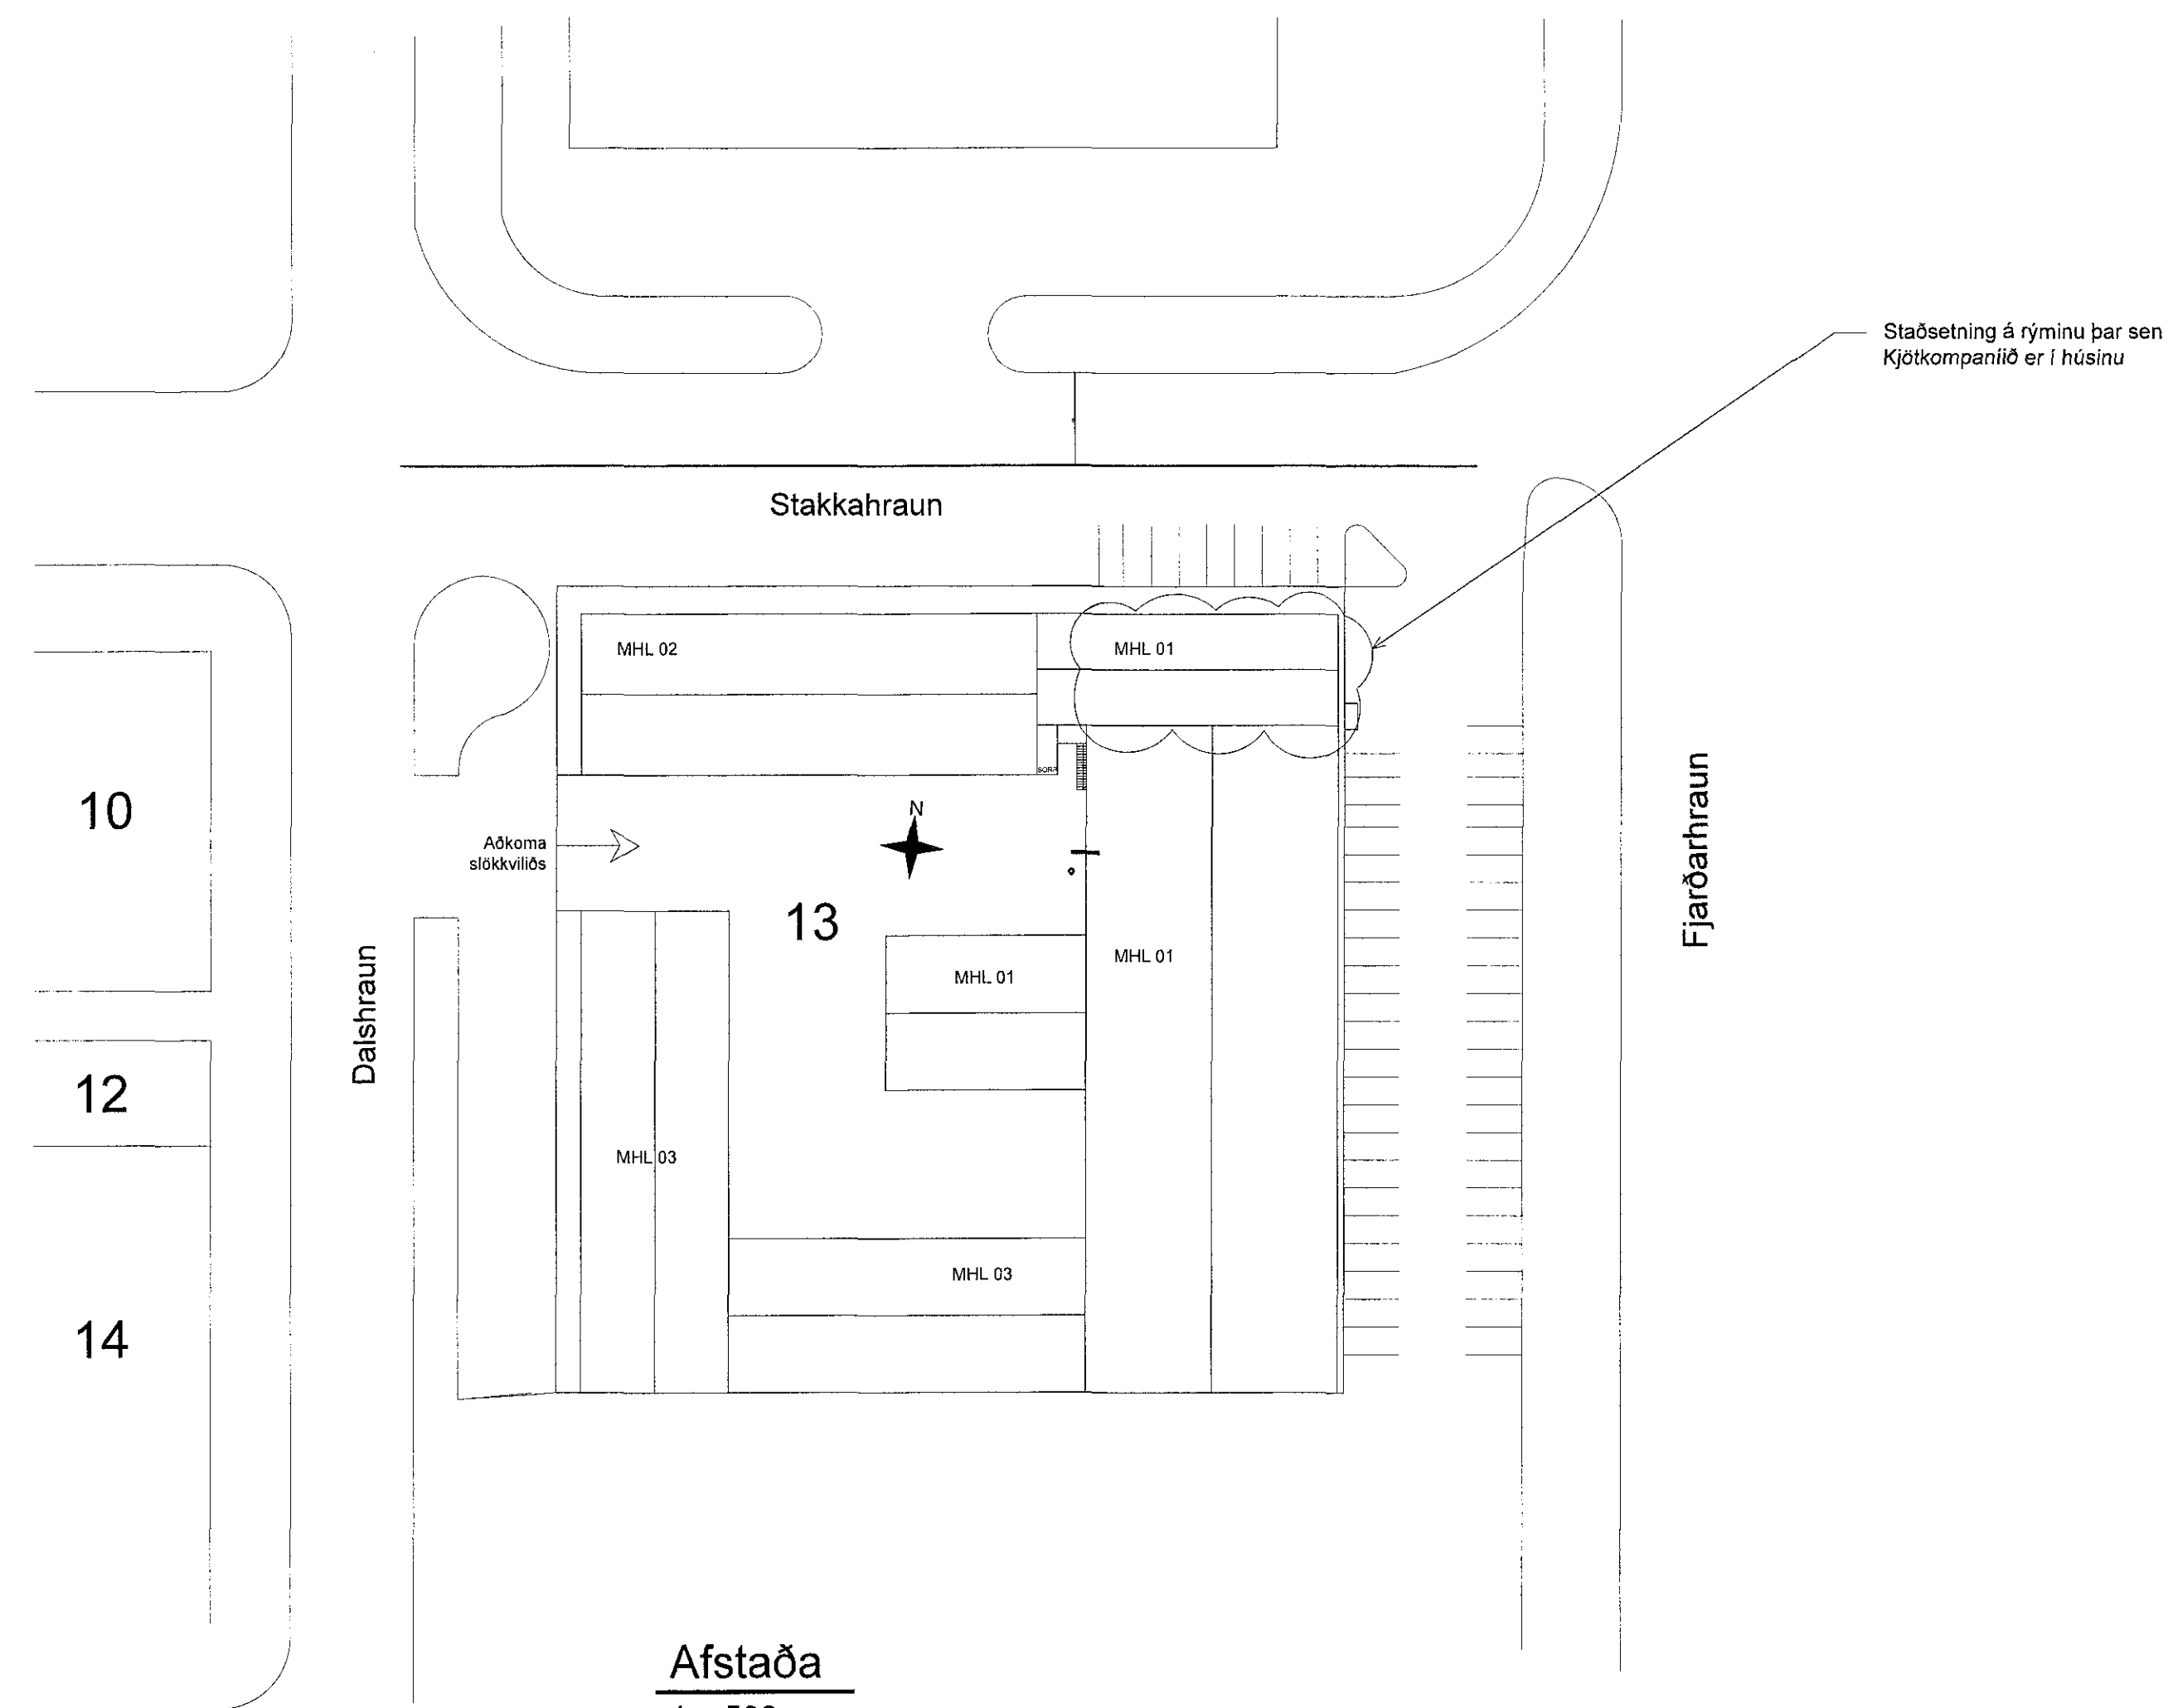

**Dalshraun 13**

Núverandi verslun og undirbúningur / kryddun.  
Breytingar eru aðeins innan skýaða svæðisins. (sjá afstöðumynd)  
Sótt er um breytingar á innra skipulagi á eignarhaldi 0106.  
Rými að útvegg eru með náttúrulegri loftrægingu um opnanlega glugga.  
Öll lokuð rými eru loftræst vélrænt.  
Í votrymum eru niðurföll.  
Fjöldi starfsmann er 4 - 5.  
Upplýsingar um brunavarnir eru á teikningu frá Strendingi af Dalshrauni 13, mhl. 01 aðalteikning nr.003 frá 11.03.2016

- Brunavarnatákn:**
- ← UT --- Merktur útgangur
  - ☒ Stjórnstöð brunaviðvörðunarkerfis
  - ☒ Reykskynjari optískur
  - ☒ Hitanemi
  - SL Slökkvitæki
- Skýringar:**
- MV Matvælavaskur
  - UV Uppþvottavél
  - EV Eldhúsvaskur
  - RV Ræstivaskur
  - HL Handlaug
  - VS Salerni

ATH:  
Sjá grunnmyndir, útlit, snið og skráningartöflu á teikningum nr. 001,002, 003 og 004 frá Jóhanni Kristinssyni hjá Strendingi Verkræðisþjónustu.  
Þessi teikning sýnir skipulag og innréttingar á rými 0106.


HAFNARFJARDAR-  
OG KÓPAVOGSSVÆÐIS  
Gætt 5. 20. apríl 2016

Oskar Þorsteinnsson  
2016-04-18 10:43:02



C	Starfamaðstoða besti við sjó ský	JMK	18.04.16
B	Resting, HL og skópar Sjó ský	JMK	06.04.16
A	Verkteikning	JMK	11.03.16
Ög	Breytingar	Hinnshur	Ögga

Verkteikning

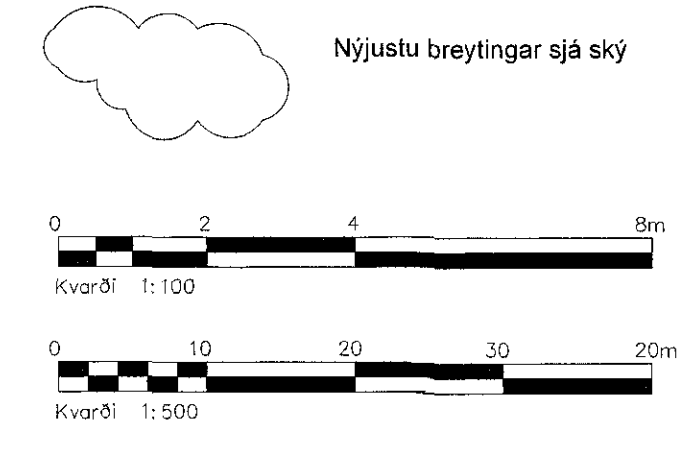

**Dalshraun 13, Hafnarfirði, mhl. 01**

Strendingur ehf.  
Verkræðisþjónusta  
Fjarbergsgata 13-15, 220 Hafnarfirður  
Sími 565 5648

Kjötkompaní rými 0106  
Grunnmynd 1. hæð, afstaða og skýringar

Hinnshur: *[Signature]*  
Mógnús Kristjánsson kt.060662-5689

Ögga: 11.03.2016  
Telning / Hinnshur af: JW/JMK

Skýringar: 1:100, 1:500  
Mólar teikningar: 010  
Bláskrá: A1