Samþykkt þann
20. apríl 2016
Byggingafulltrúinn í Hafnarfirði

Úr Gildi

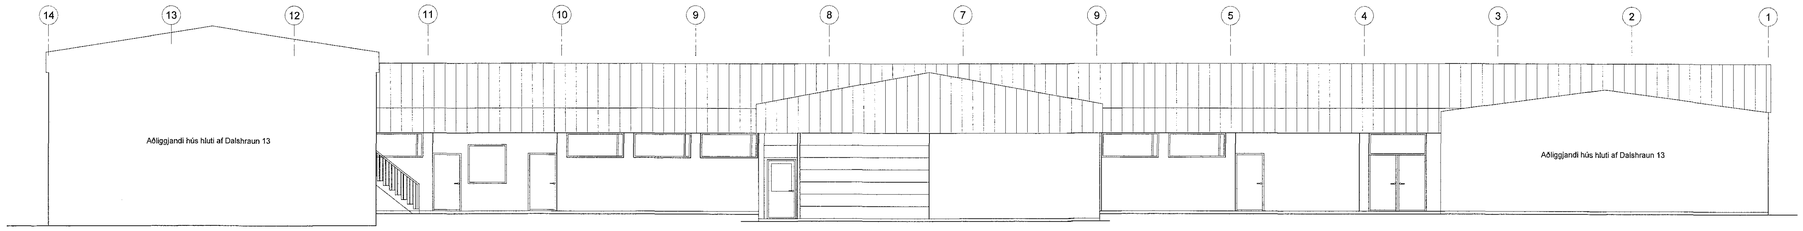

Vesturhlið
1 = 100 mm

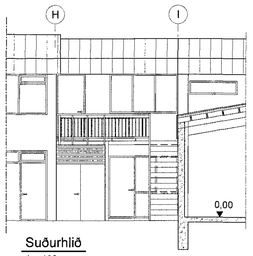

Suðurhlið
1 = 100 mm

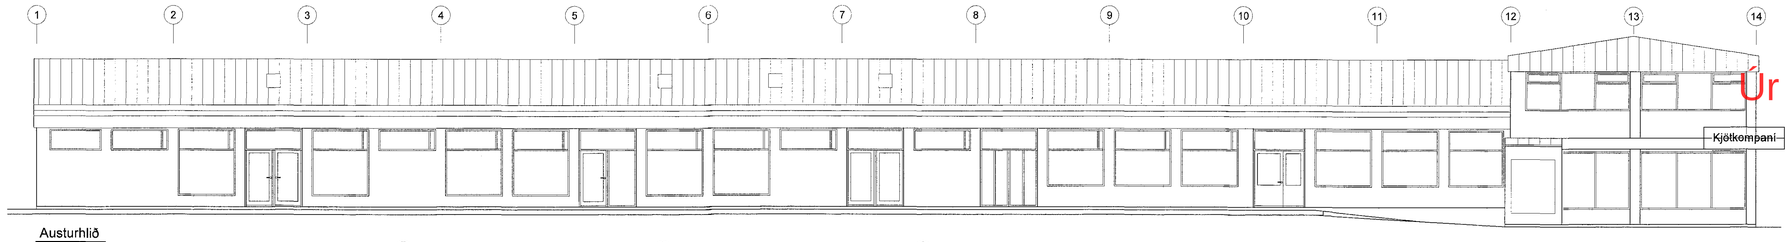

Austurhlið
1 = 100 mm

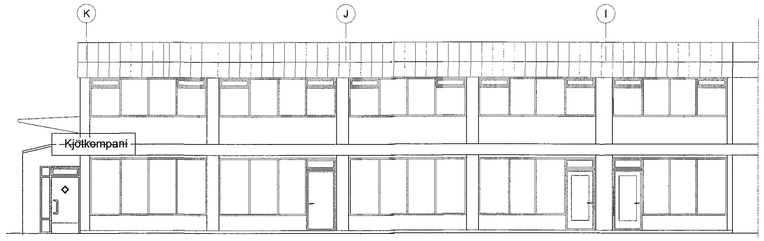

Norðurhlið
1 = 100 mm

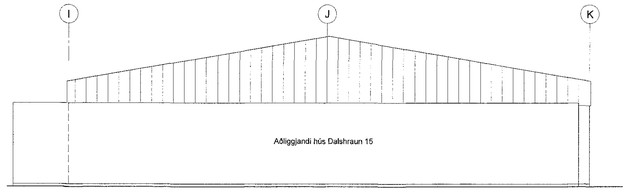

Suðurhlið
1 = 100 mm

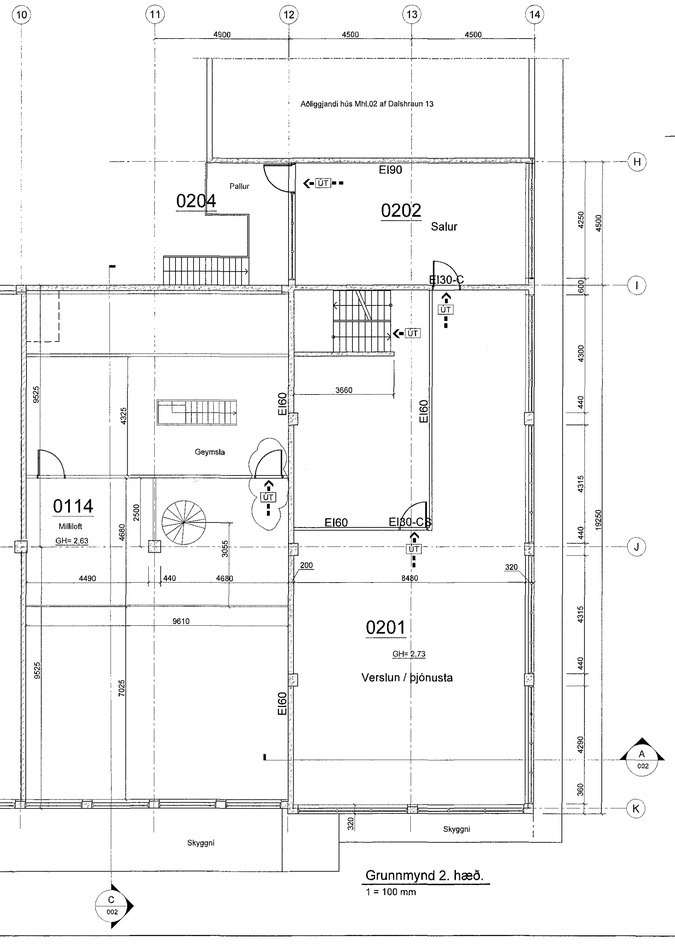

Grunnmynd 2. hæð.
1 = 100 mm

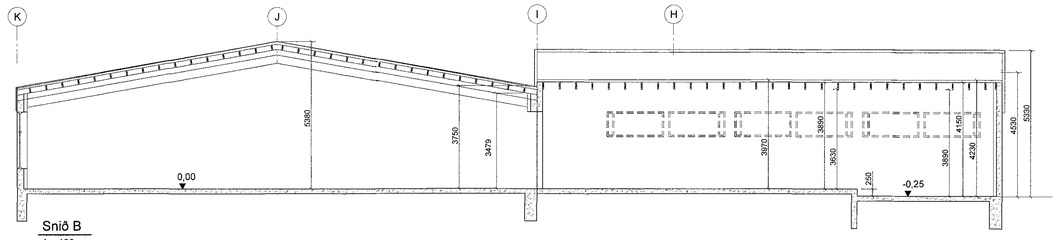

Snið B
1 = 100 mm

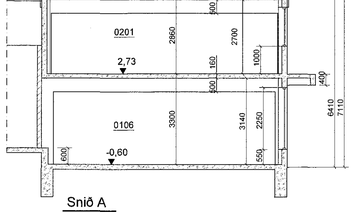

Snið A
1 = 100 mm

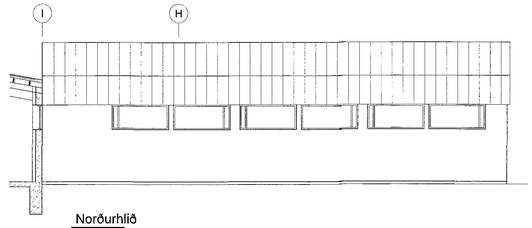

Norðurhlið
1 = 100 mm

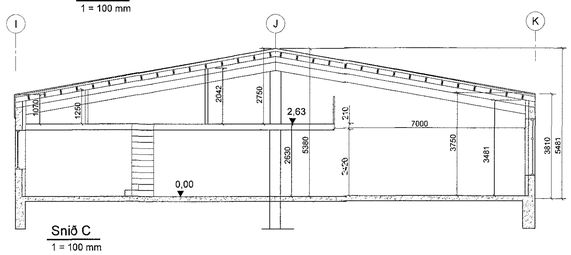

Snið C
1 = 100 mm

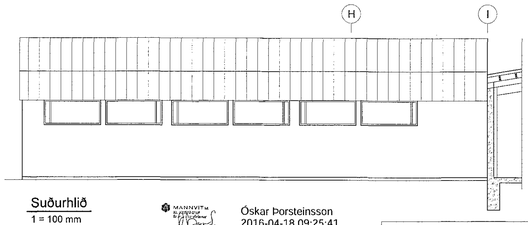

Suðurhlið
1 = 100 mm

Óskar Þorsteinsson
2016-04-18 09:25:41

ATH:
Þessi teikning er byggð á teikningum frá Þórhalli Aðalsteinssyni frá 29.12.1998, breytt 20.05.2009,og áritaðar af byggingafulltrúa 24.06.2009

0 2 4 8m
Kvarði 1:100

Brunavarnatákn:
UT Merktur útgangur

Nýjustu breytingar sjá skýj

Útg.	Breytingar	Hönnuður	Dags
B	Út ljósi bætt við sjá skýj	JMK	18.04.16
A	Verkteikning	JMK	11.03.16

Verkteikning

Dalshraun 13, Hafnarfirði, Mhl 01

Strendingur ehf.
Verkfræðiþjónusta
Fjarðargata 13-15 – 220 Hafnarfjörður
sími: 565 5660 strendingur@strendingur.is

Aðalteikning
Grunnmynd 2. hæð, útlit og snið

Hönnuður: Jóhann Magnús Kristinsson kt.060662-5689
Samræmingarhönnuður:

Dags: 11.03.2016
Teiknað / Hannað af: JW/JMK
Mælikvarði: 1:100
Númer teikningar: 002
Blaðstærð: A1

Aðalteikning skráningartafla