Samþykkt þann
2 0. apríl 2016
Byggingafulltrúinn í Hafnarfirði

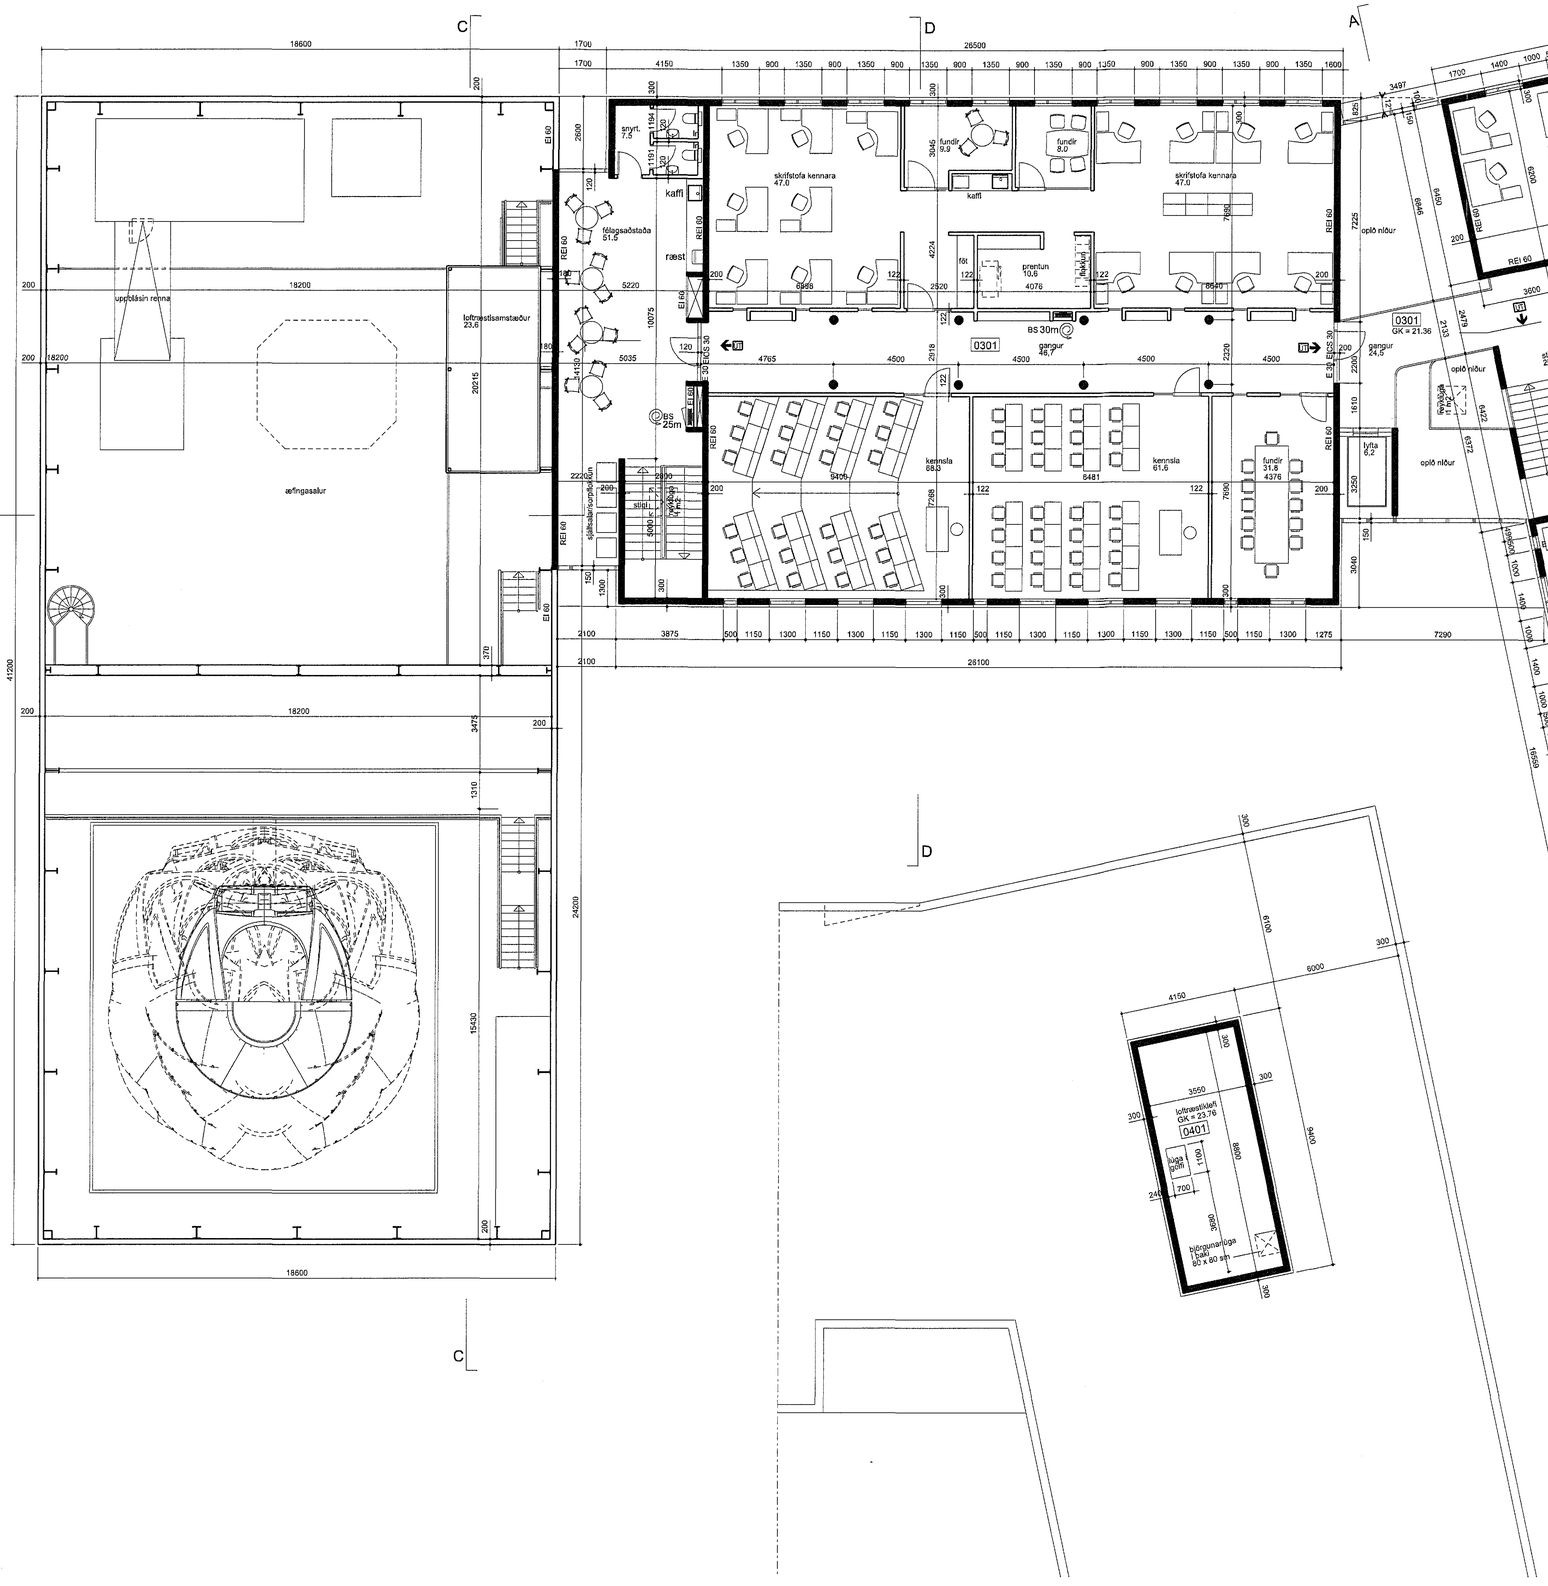

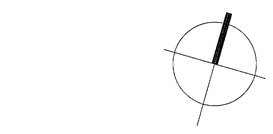

A

Endurskoðun:	Dags:	Telkn:	Yfirf.:
D:			
C:			
B: Reyndarteikning	14.03.2016	ÓÓA	
A: Reyndarteikning	26.11.2015	ÓÓA	

ICELANDAIR ÞJÁLFUNARSETUR
FLUGVELLIR 1 HAFNARFIRÐI

LANDNÚMER 222263

VERKKAUPI: Iceelgnir
Kt 630306-0350

AÐALTEIKNING — NÚMER 2 AF 8

EFNI: GRUNNMYND 3 OG 4 HÆÐAR

MÆLIKVARÐI: 1: 100
FRUMSTÆRÐ BLAÐS: A1
TEIKNAÐ: ÓÓA — VERKNR: 1327
YFIRFARIÐ: RÖB — TEIKN. NR: 104
DAGSETNING ÚTGÁFU: 10.04.2014 — ENDURSK.: B

28.04.2016
SLÖKKVILIÐ HÖFUÐBORGARSVÆÐISINS

Yfirfarið af brunahönnuði
EFLA verkfræðistofa
Árni Árnason
Rafræn undirritun
2016-04-25 11:36:20

VA ARKITEKTAR
borgartún 6
105 reykjavík
kt: 450400-3510
sími: 530 6990
fax: 530 6991
va@vaarkitektar.is
www.vaarkitektar.is

ÚTGEFANDI: Ólafur Ó. Axelsson — KT: 0412513019

Teikning þessi er gefin út af undirrituðum fyrir hönd eigenda höfundaréttar, VA Arkitektar ehf
Teikninguna má ekki afrita með neinum hætti, að hluta til eða í heild án skriflegs leyfis höfundar.