




Samþykkt þann  
20. apríl 2016  
Byggingafulltrúi Ríkisséðis

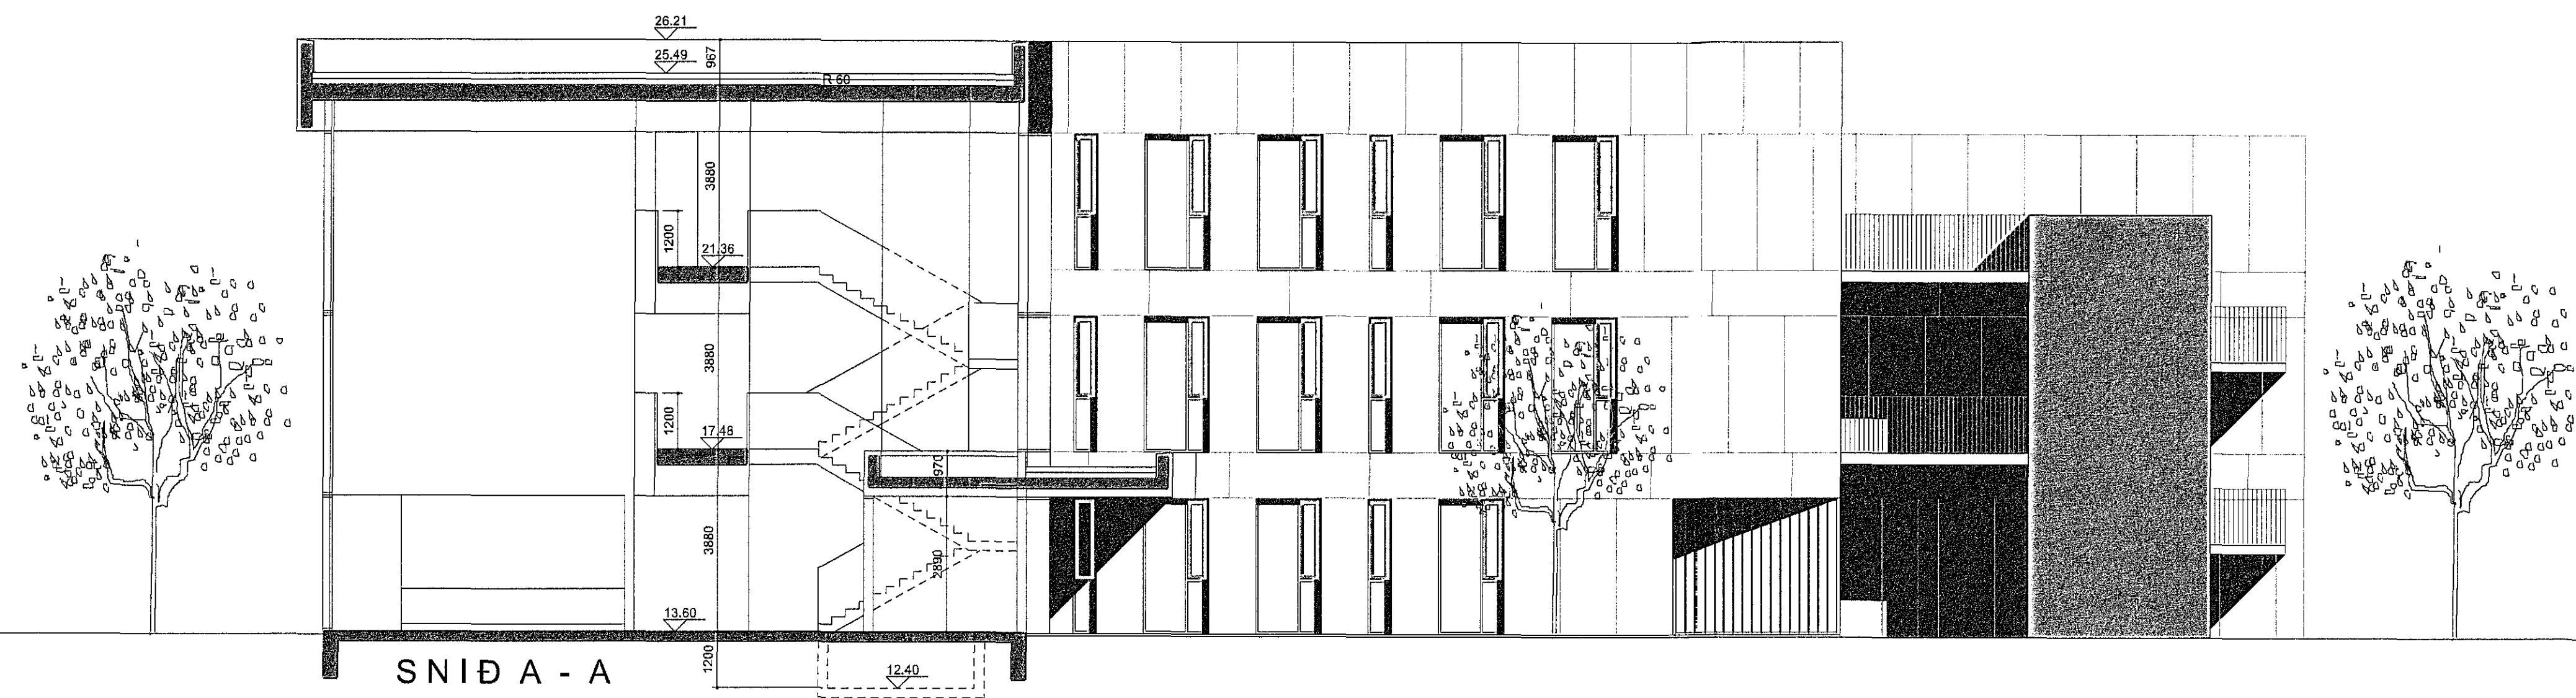

SNID A - A

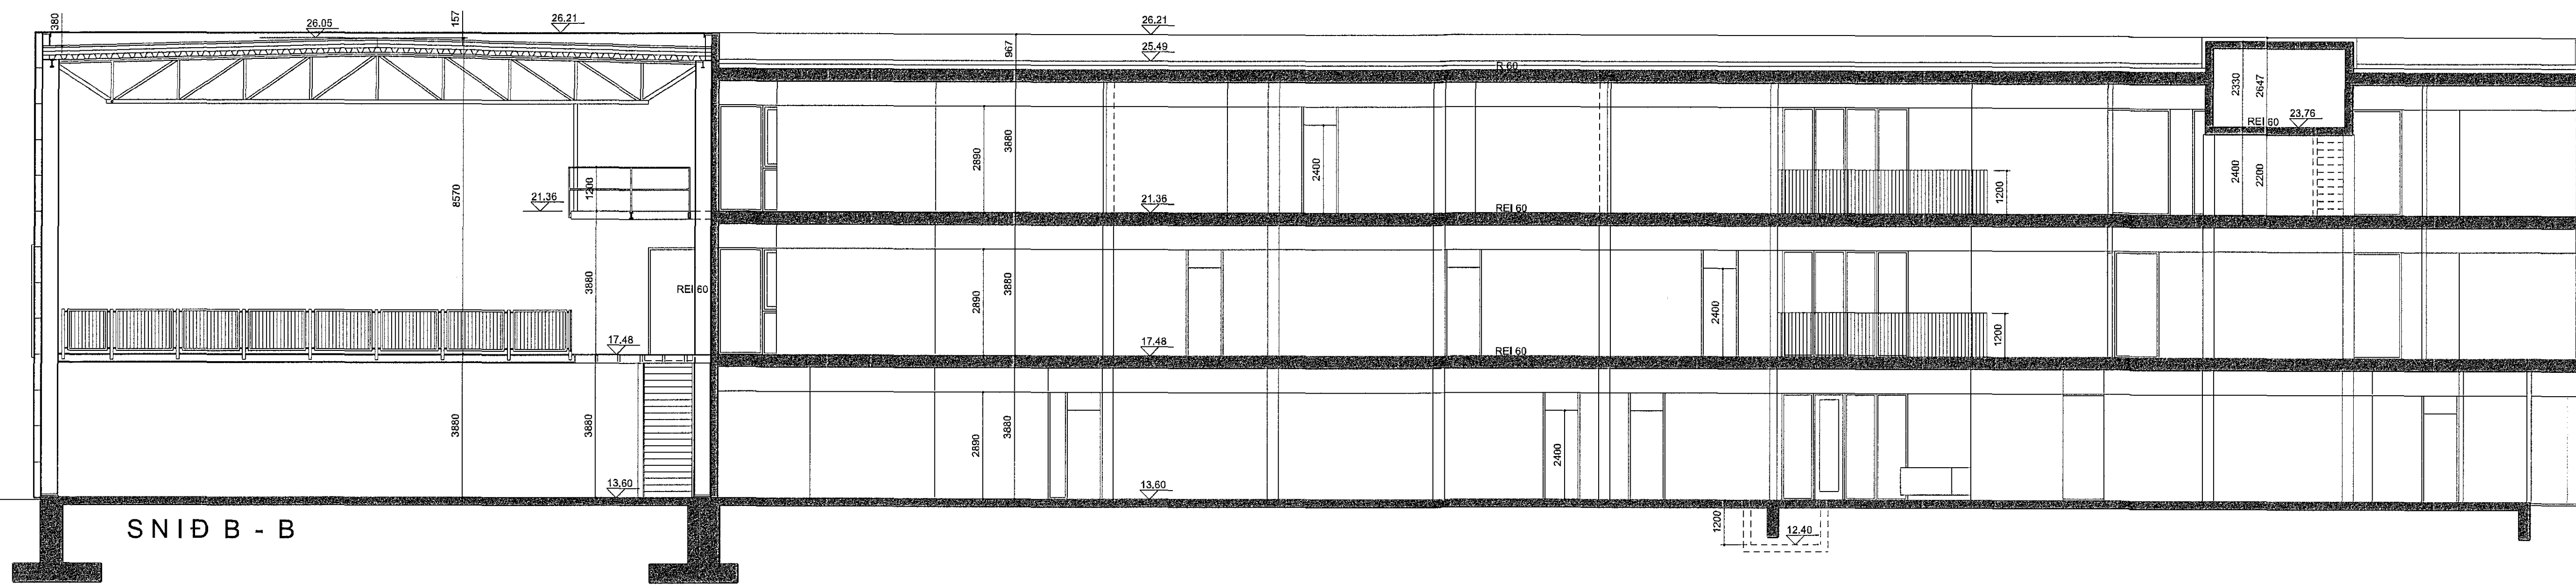


SNID B - B

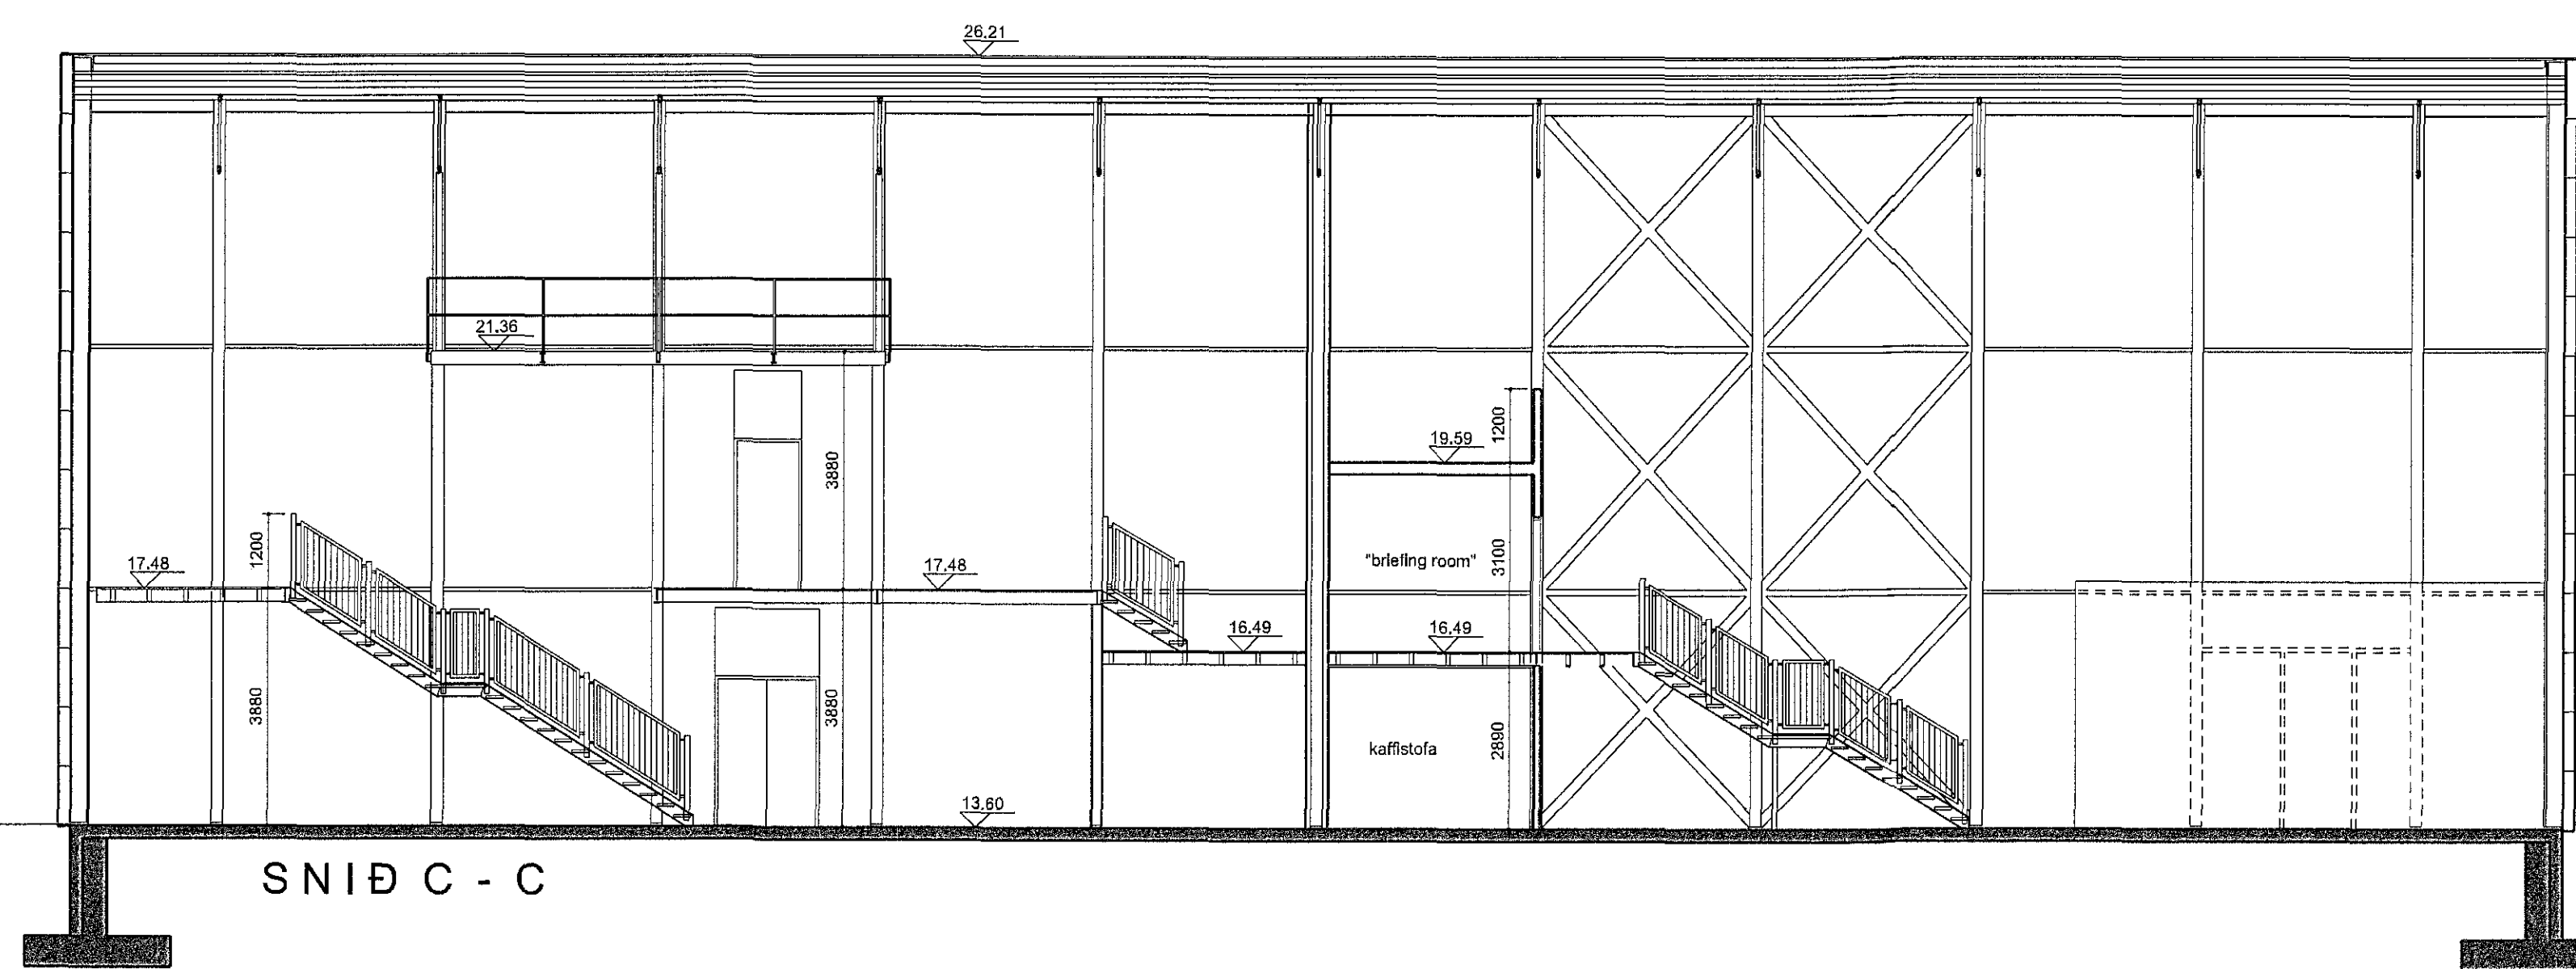

SNID C - C

Endurskoðun:	Dagur:	Tekin/Virkt:
D:		
C:		
B:		
A: Reyndartekning	26.11.2015	ÓGA
<b>ICELANDAIR ÞJÁLFUNARSETUR FLUGVELLIR 1 HAFNARFIRÐI</b> LANDNÚMUR: 222283 VERNKAUPI: Íslandsmír KT 630306-0350		
ADALTEIKNING	NÚMÉR 5 AF 8	
EFNI:	SNEIDINGAR	
MÆLIKVAÐI:	1: 100	
FRUMSTÆÐI BLAÐS:	A1	
TEIKNAD:	ÓGA	VERKNI: 1327
YFIRFARAD:	RÖB	TEIKN. NÚM.: 105
DAGSETNING ÚTGAFU:	10.04.2014	ENDURSK.: A

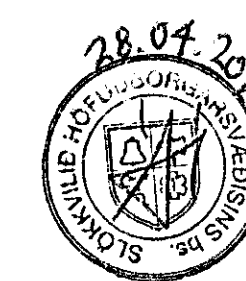

Arni Árnason  
Rafraen undirritun  
2016-04-25 11:37:27

VA ARKITEKTAR  
  
 borgartún 8  
 108 Reykjavík  
 sími: 530 8990  
 fax: 530 8991  
 va@vaarkitektar.is  
 www.vaarkitektar.is

ÚTGEFANDI: Ólafur Ó. Axelsson KT: 0412513019

Tekning þessi er gefin út af undirritaðum fyrir hönd eignaða höfundarettar, VA Arkitektar ehf. Tekninguna má ekki prenta með neðrum hætti, að hluta til eða í höld án skriflegs leyfis höfundar.