



GRUNNMYND 1 HÆÐ

Traðarberg 9

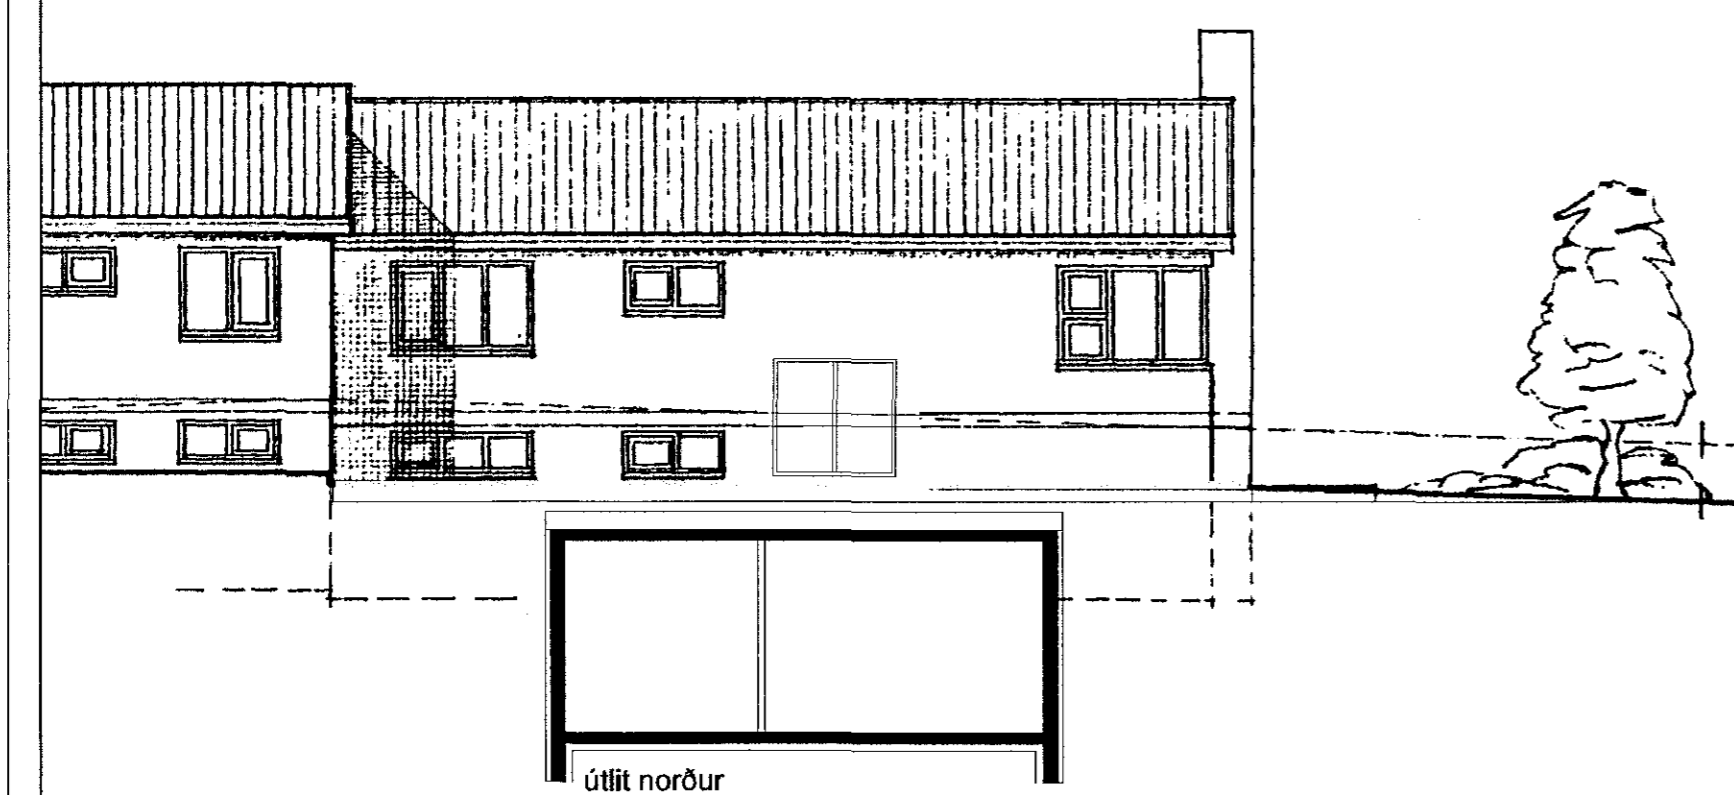

útlit norður

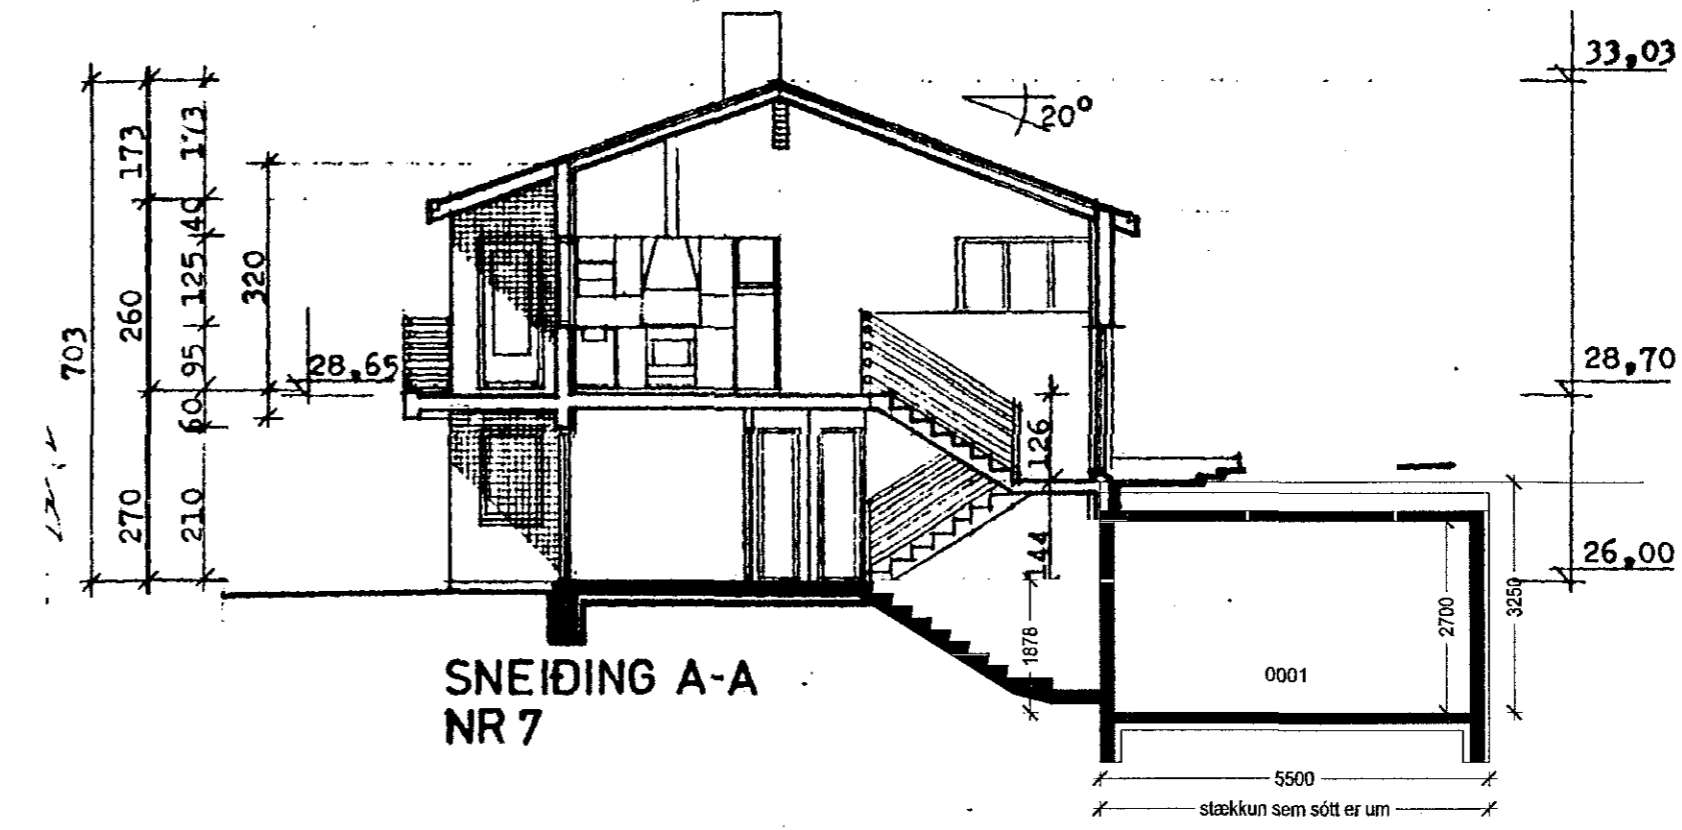


SNEIÐING A-A  
NR 7

**GREINARGERÐ**

**Staðsetning og lýsing**  
Um er að ræða lóð við Traðarberg 7. Húsið er þarhús. Húsið var byggt 1988 og var teiknað af Agli Guðmundssyni arkitekt. Sótt er um að byggja viðbyggingu neðanjarðar, sjónvarpsherbergi og hobbyherbergi.  
stærð á húsi eftir breytingu 235,0m<sup>2</sup>  
811,0m<sup>3</sup>  
stækkun á húsi 33,4m<sup>2</sup>  
108,6m<sup>3</sup>  
lóðarstærð 485,9m<sup>2</sup>  
nýtingarhlutfall 0,48  
landnúmer 122738

**Brunavarnir**  
altar klæðningar eru í flokki eitt.

Samþykkt þann  
04 MAY 2016  
Byggingarfulltrúinn í Hafnarfirði  
F.h. Sigurður Steinar Jónsson

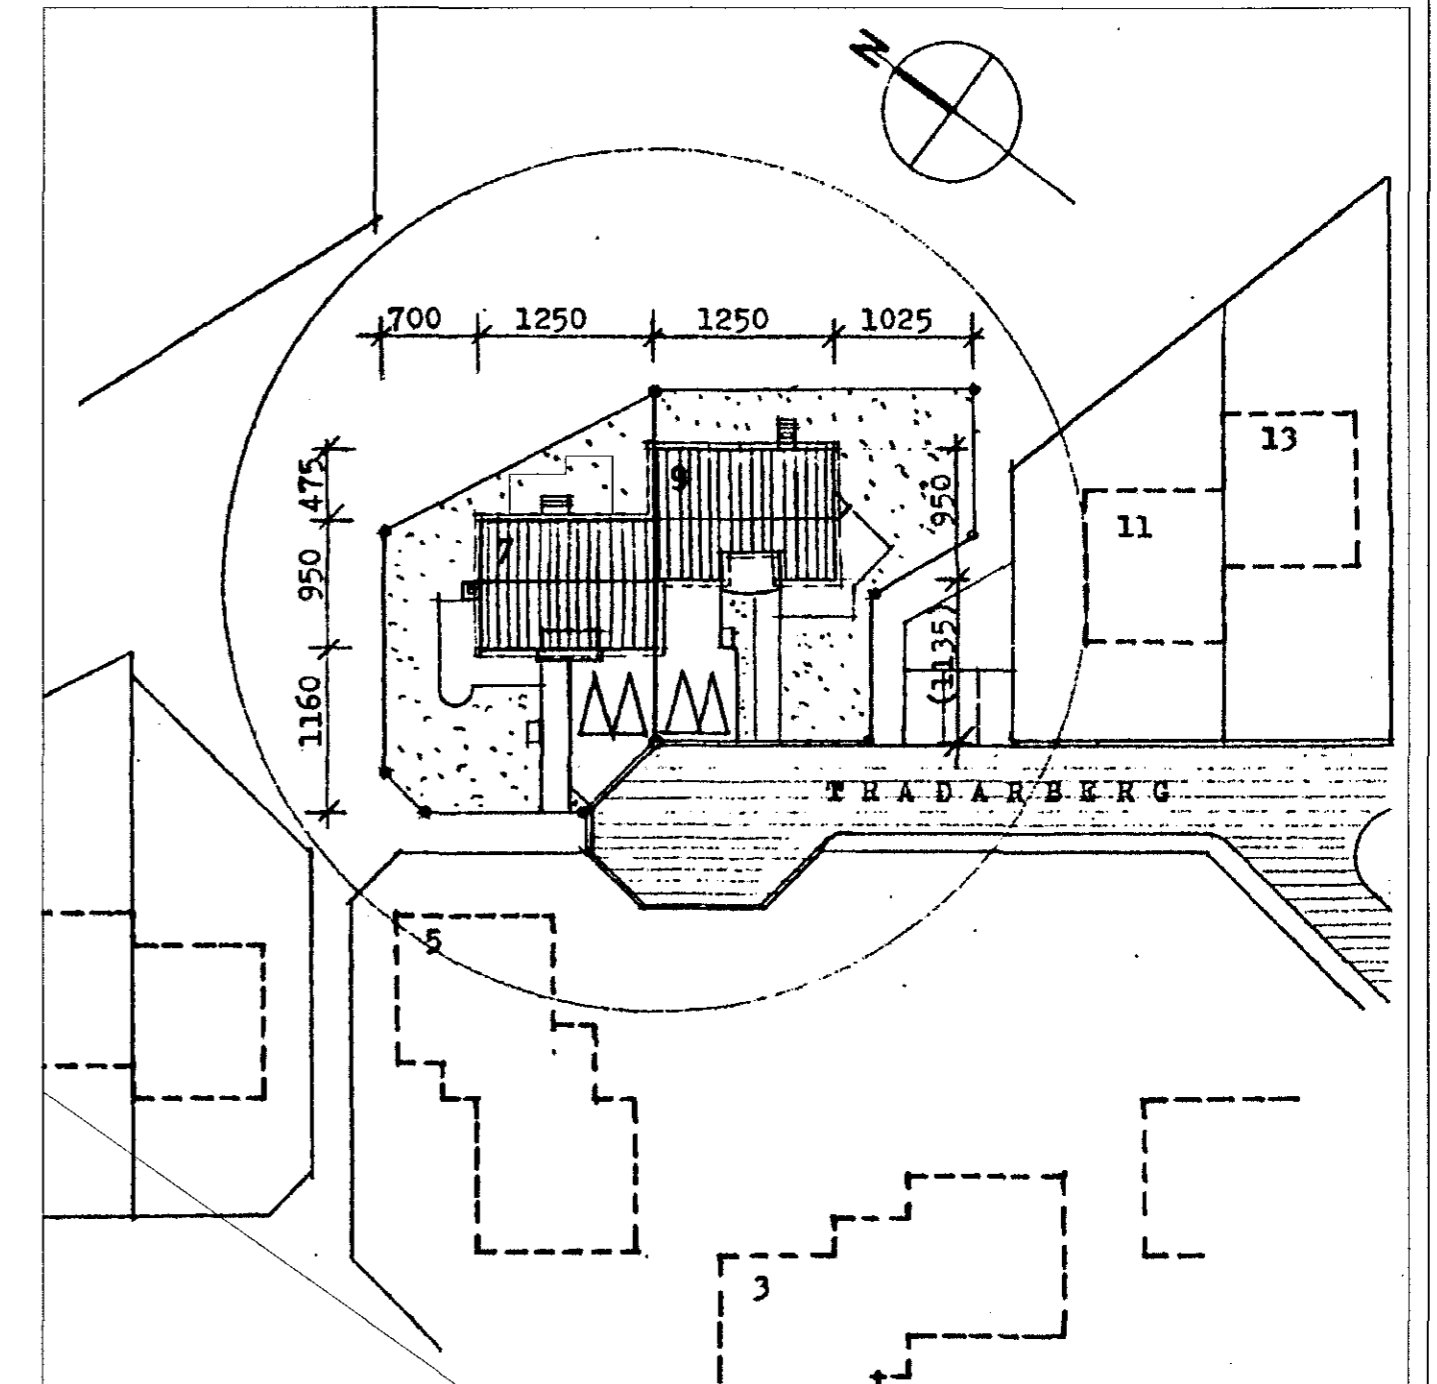

4.05.16 breyting, viðbygging einhangróð að utan þaklaggi færður og sett björgunarop í hann

Hildur Bjarnadóttir, arkitekt  
20.03.62-6409  
Hofleigur 20, sími 899 0415  
netfang, hildur@mmedia.is

traðarberg 7

aðaluppdráttur/ grunnmynd

mkv. 1/100 dags. 19.01.16 trr.1

*M. Jónsson*