



snið A:A

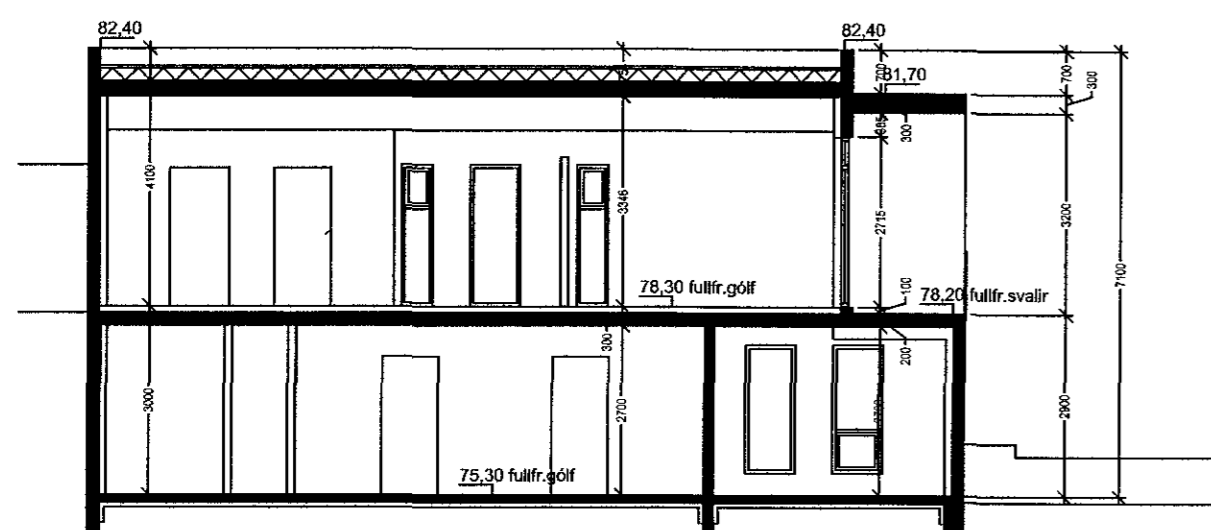

snið B:B

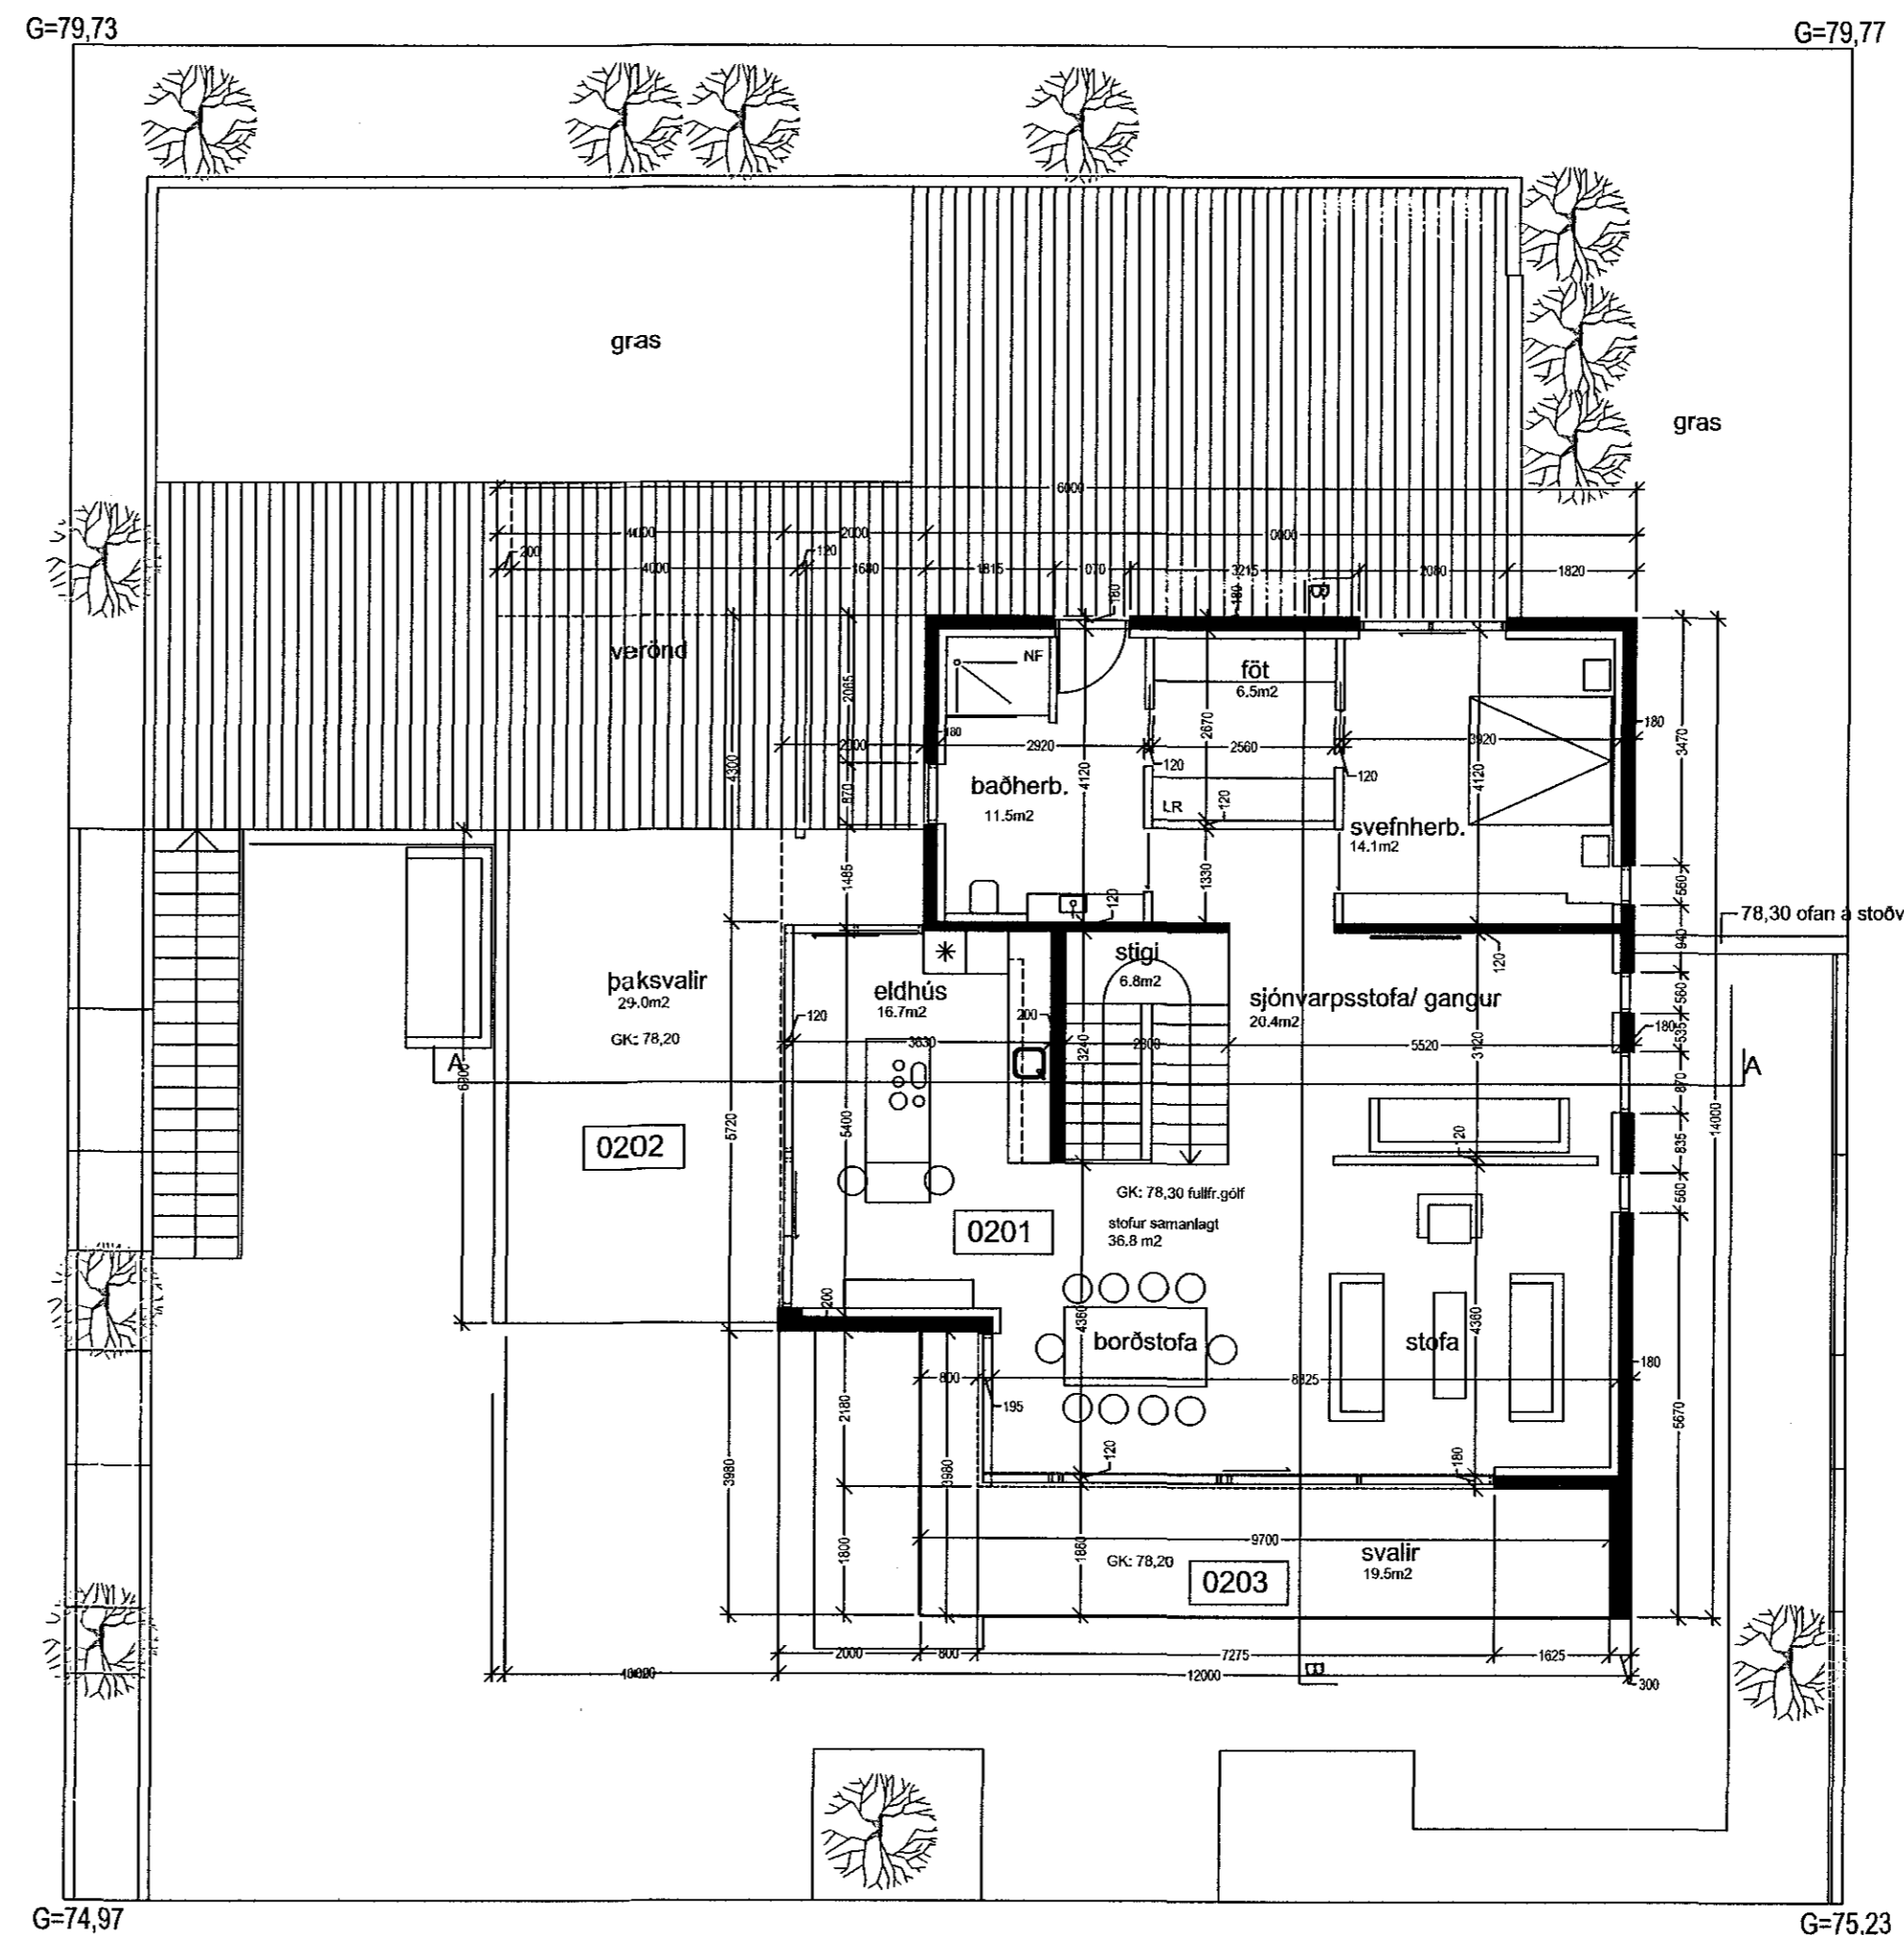

grunnmynd efri hæðar

Gríma arkitektar

Hlíðarás 4-221 Hafnarfjörður
S: 511-6777 / 897-3760
www.grimaark.is

Undirskrift hönnuðar *Sigríður Ólaf*

Aðalhönnuður: Sigríður Ólafsdóttir arkitekt FAI - kr. 071070-5069
netfang: slgga@grimaark.is

FURUÁS 33
REYNDARTEIKNING
Grunnmynd efri hæðar og snið

LAGSETNING: 18.4.2016 TERNNAÐAF: SÖ KWARK: 1:500 / 1:100

VIÐTAKNúmer: 200710-15 TERNNAÐANúmer: A-0.002 Breyta