


Samþykkt þann

27. apríl 2016

Byggingafulltrúinn í Hafnarfirði

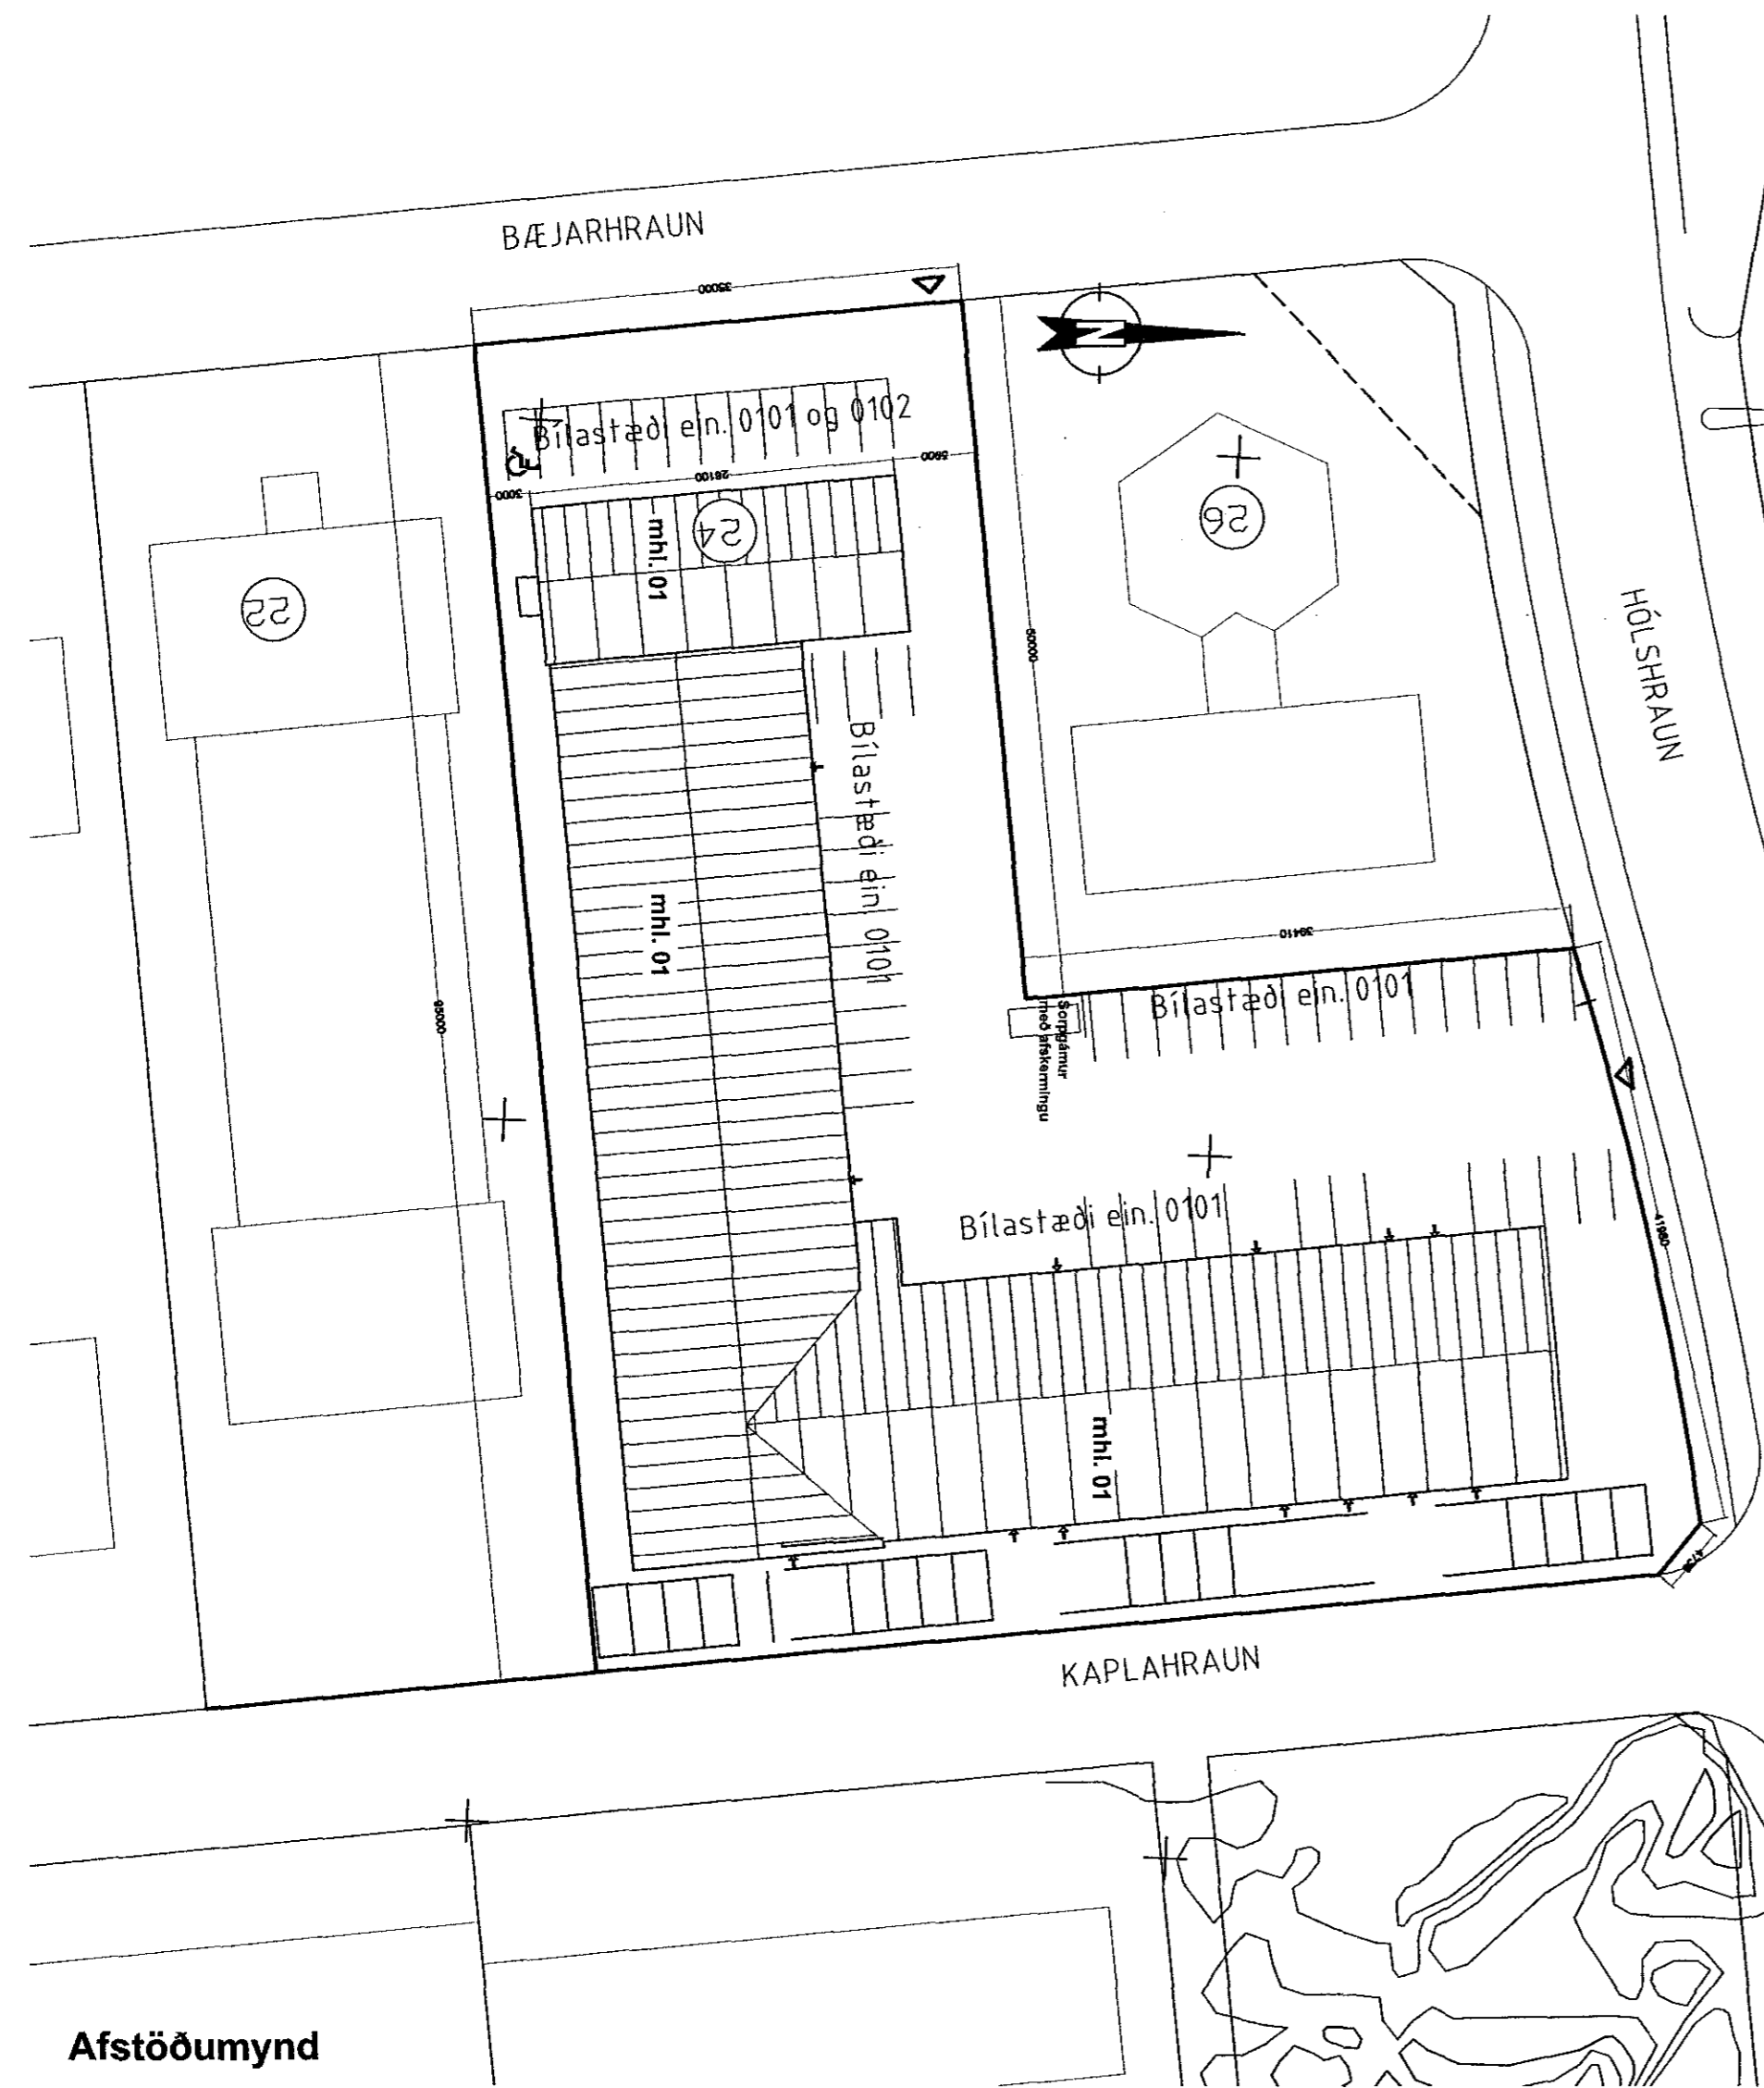

Skýringar.

Bæjarhraun 24

Landnr. 120250

greinit. 1400-01-16600240

Framhús.

Húsið er tveggja hæða skrifstofu, verslunarhús og gistiheimili. Sökkjar, botnplata og berandi burðarveggir úr steinsteypu. Botnplata, og loft yfir 1. og 2. hæð úr steinsteypu. Þak er uppstólað timburþak klætt báruðum málmplötum.

Bakhús :

Bakhúsið er einnar hæðar iðnaðarhús með steyptri botnplötu og útveggir ásamt súlum ýmist steypum eða limtréssúlum. Limtrésbitar í loftum með ileiningum á. Innveggir léttir timburveggir.

Verið er að sækja um að innrétta gistiheimili á 2. hæð í framhúsi en áfram verður verslun og skrifstofa á 1. hæð í framhúsinu.

Í bakhúsi eru 3 iðnaðareiningar og 7 lagereiningar ásamt bílaleigu sem tengist einingu 0101.

Eldvarnir í gistiheimili.

1. Allar klæðningar skulu vera í flokki 1.
2. Brunahólfun skal vera sakv. grunnmynd 2. hæðar.
3. Út og neyðarlýsing skal vera í gistiheimilinu.
4. Brunaviðvörðunarkerfi skal vera í húsinu.

Eldvarnir í iðnaðarbilum.

Gluggar á bakhlið í framhúsi yfir þaki bakhúss og 3 metra út frá þaki bakhúss skulu ýmist vera með E30 vírgleri eða klæðast með tvöfaldrí 13 mm gifsklæðingu að innanverðu.

Veggir á milli iðnaðarbíla eru 200 mm lettir veggir í Brunaflokki EI-90 Loftræsting skal vera frá öllum lokuðum rýmum.

Í þeim rýmum sem ein flóttaleið er úr gilda eftirfarandi takmarkanir skv. leiðbeiningarblaði Mannvirkjunarstofnunar nr. 206.5. BR :

1. Í rýminu má ekki vera starfsemi sem af stafar almenn brunahætta. Brunaálag í rýminu skal vera minna en 400 MJ/m² gólfatar. Mesti áætlaði brunahraði skal vera meðalhraður (0.012 kw/s²)
2. Rýmið má ekki vera dvalarstaður þar sem fólk sefur (gististaður eða íbúð)
3. Hámarksfjöldi í rýminu skv. eðlilegum viðmiðunarreglum skal vera minni 10 manns.
4. Í rýminu skal vera samtengdir reykskynjarar, staðsettir skv. reglum br.1

Bilastæðapörf =

Verslun, skrifstofa og gistiheimili alls 529,4 m².

Krafa um bilastæðum fyrir hverja 35 m².

Þörf 529,4 m² / 35 m² = 15,1 bilastæði eða 16.

Iðnaður alls 1513,4 m²

Krafa um bilastæði fyrir hverja 50 m².

Þörf 1513,4 m² / 50,0 m² = 30,26 bilastæði eða 31.

Krafa um bilastæði fyrir hverja 150 m²

Lager alls 505,6 m² / 150 = 3,37 bilastæði eða 4.

Bilastæðapörf því alls 16 + 31 + 4 eða alls 51 bilastæði.

Bilastæði á lóð alls 62.

Innkeyrsla og bilastæði skulu lögð bundnu slitlagi með niðurföllum eftir þörfum.

Lóðarstærð = 5241,7 m²

Lóðarnýting = 0,50

TÁKN:

nf. = Niðurfall

lr. = Loftræsting

NL = Neyðarljós

ÚT = Merktur útgangur

⊗ = Bilastæði fyrir fatlaðra

BO = Björgunarpog

⊙ = Brunaslanga

20 m.



Í öllu húsinu skal vera brunaviðvörðunarkerfi tengt öryggisstöð.

Húsið er upphaflega hannað af Sigurði Oddssyni og Snorra Hauksyni.

Bæjarhraun 24

Afstöðumynd

kvarði 1:500

telkn. nr. 1

Agúst Þórðarson byggingafræðingur bfi kt. 280453-3239
Smíðjuvegi 11 200 Kópavogi sími 554 2241, 893 8601
fax 554 2231 netfang: rymi@islandia.is

dagur 10.02.2015 breytt: 24.04.2016

24.04.2016

Agúst Þórðarson

Breytt dags.	Eðli breytinga	Breytt dags.	Eðli breytinga	Breytt dags.	Eðli breytinga	Breytt dags.	Eðli breytinga
24.04.2016	Reyndartekningar	13.07.2015	Gistiheimili á efri hæð	27.05.2015	Einingu 0103 skipt upp í 7 einingar Einingu 0104 skipt upp í 2 einingar	10.02.2015	Fjölgun eininga og innréttingu breytt.