




ÁSÝND AUSTUR MKV.1:100

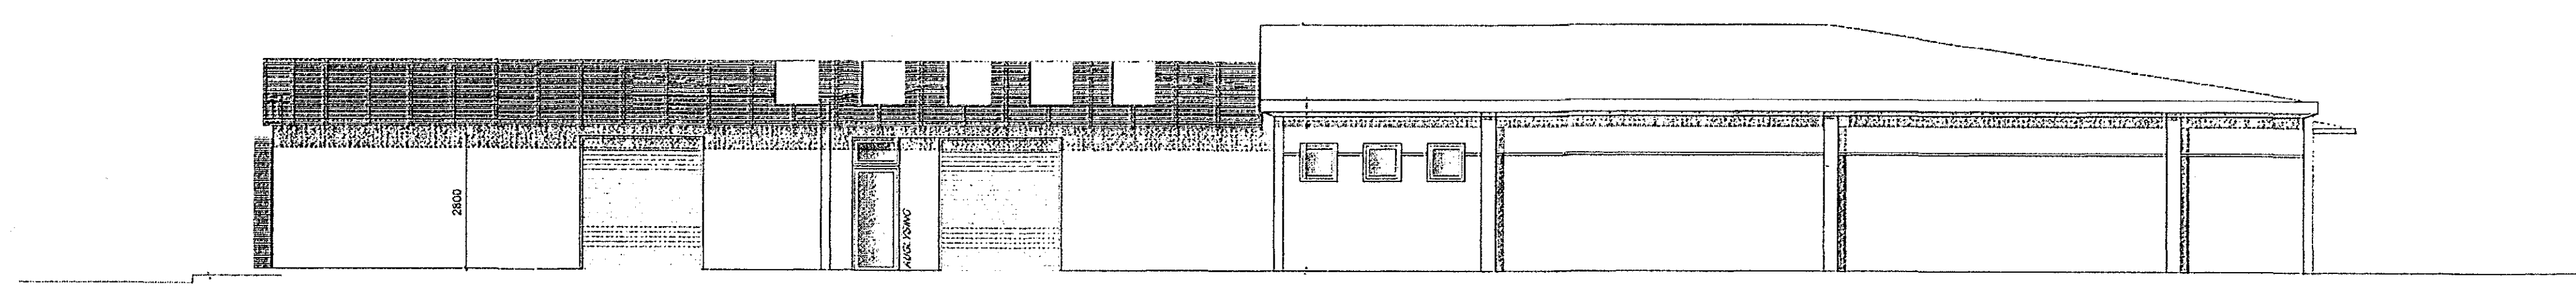


SNÍÐ A-A MKV.1:100

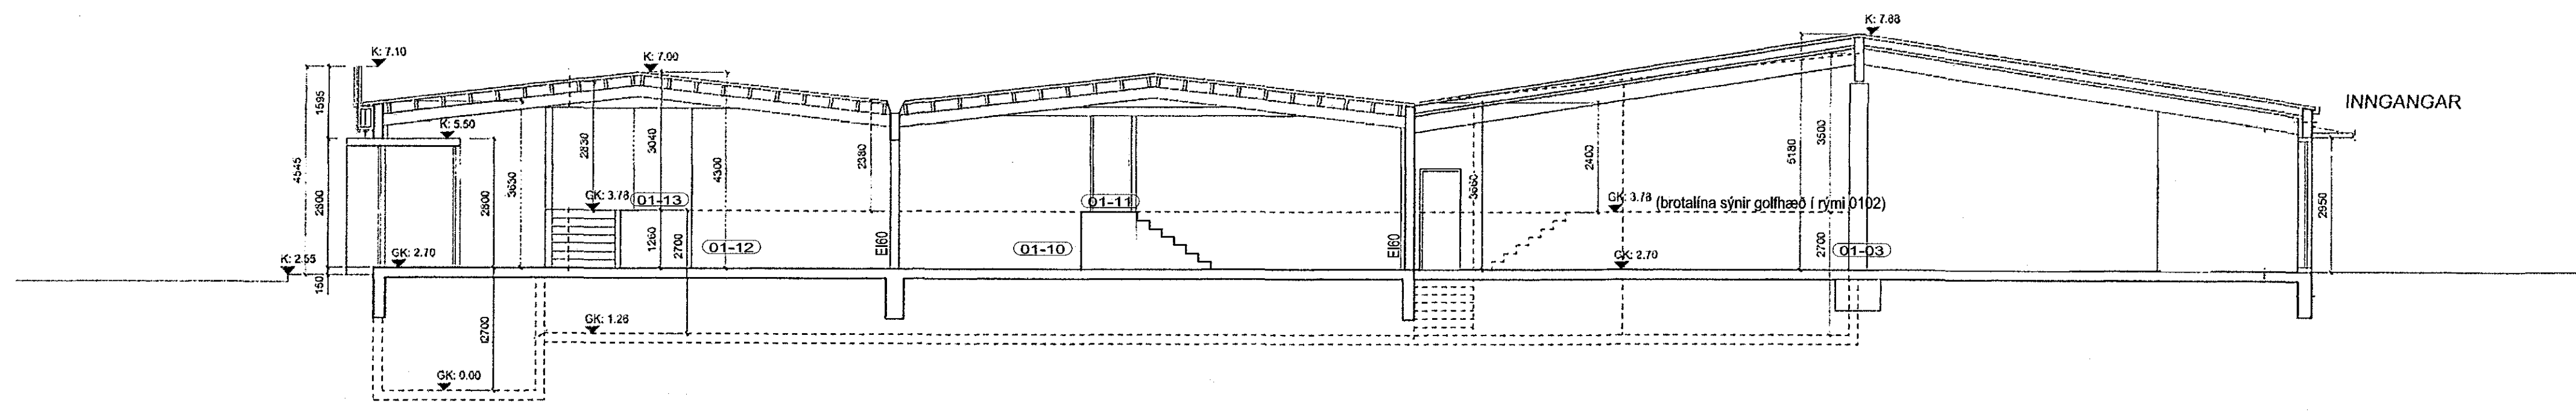


ÁSÝND SUÐUR MKV.1:100

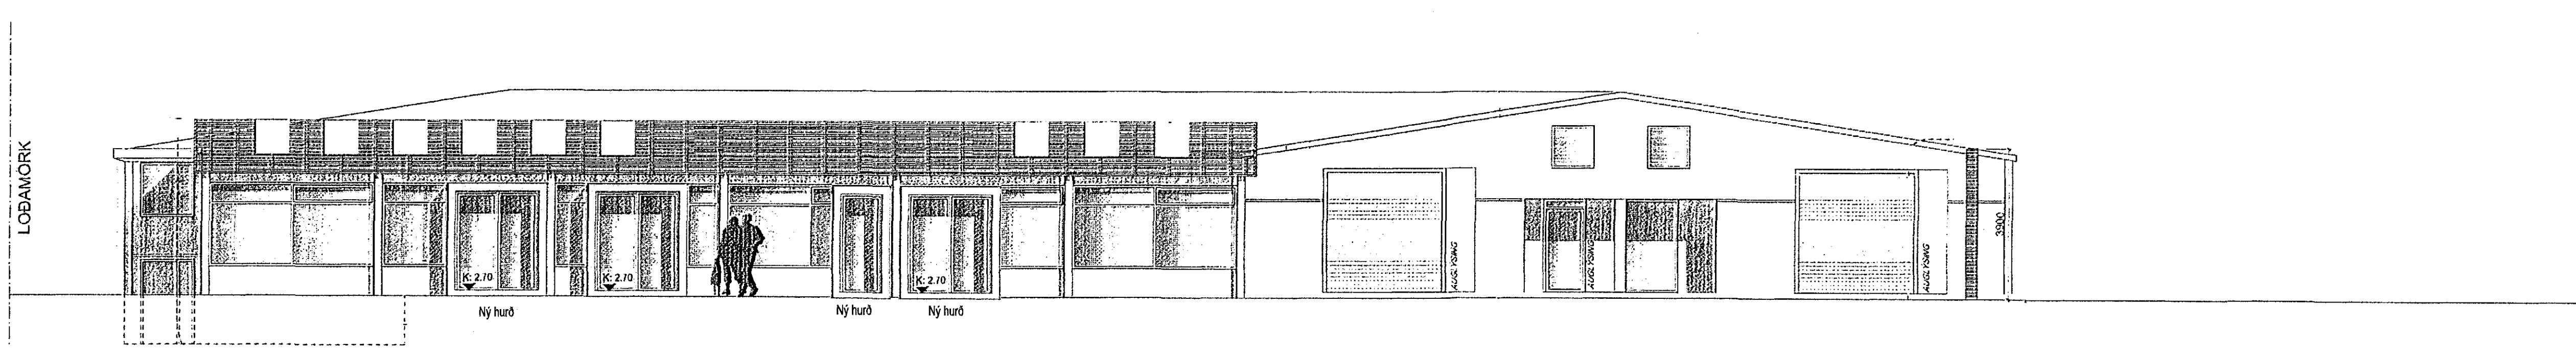

ÁSÝND VESTUR MKV.1:100

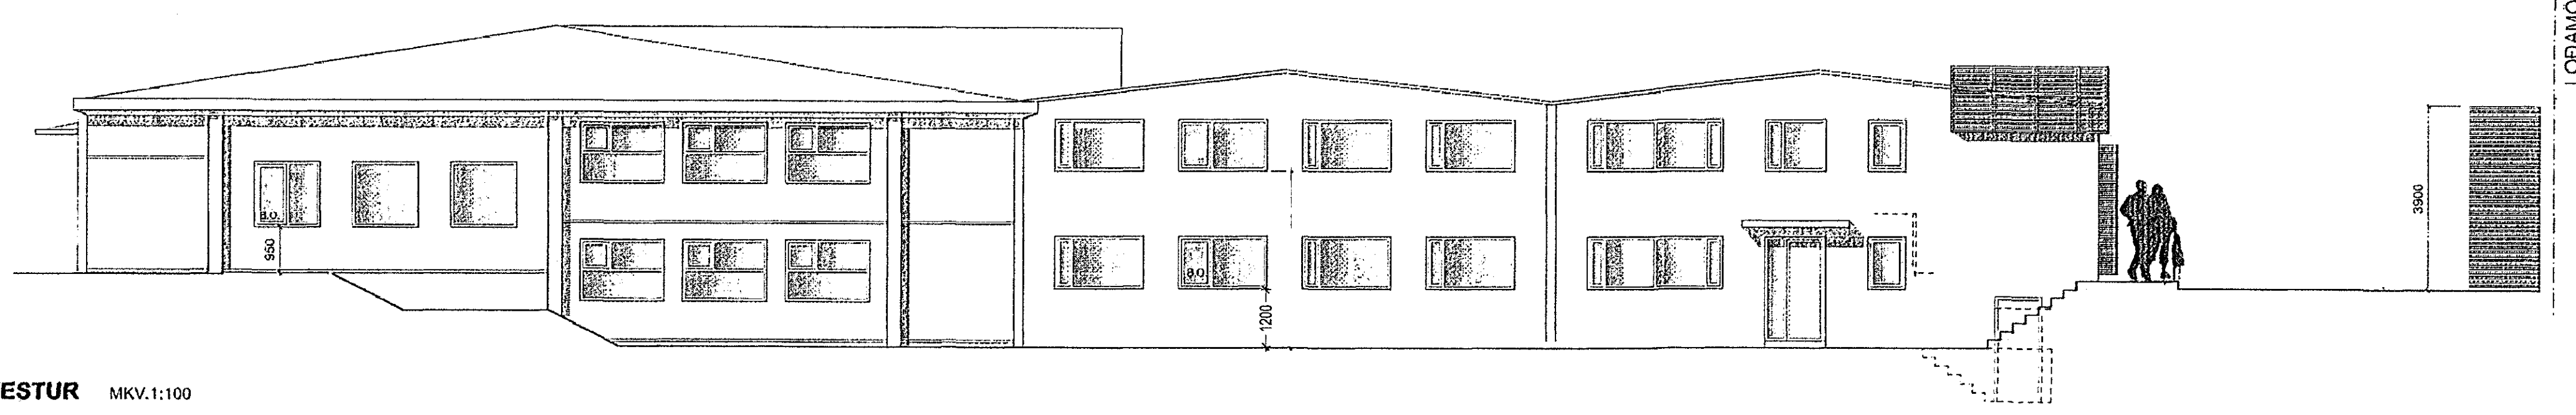

ÁSÝND NORÐUR MKV.1:100

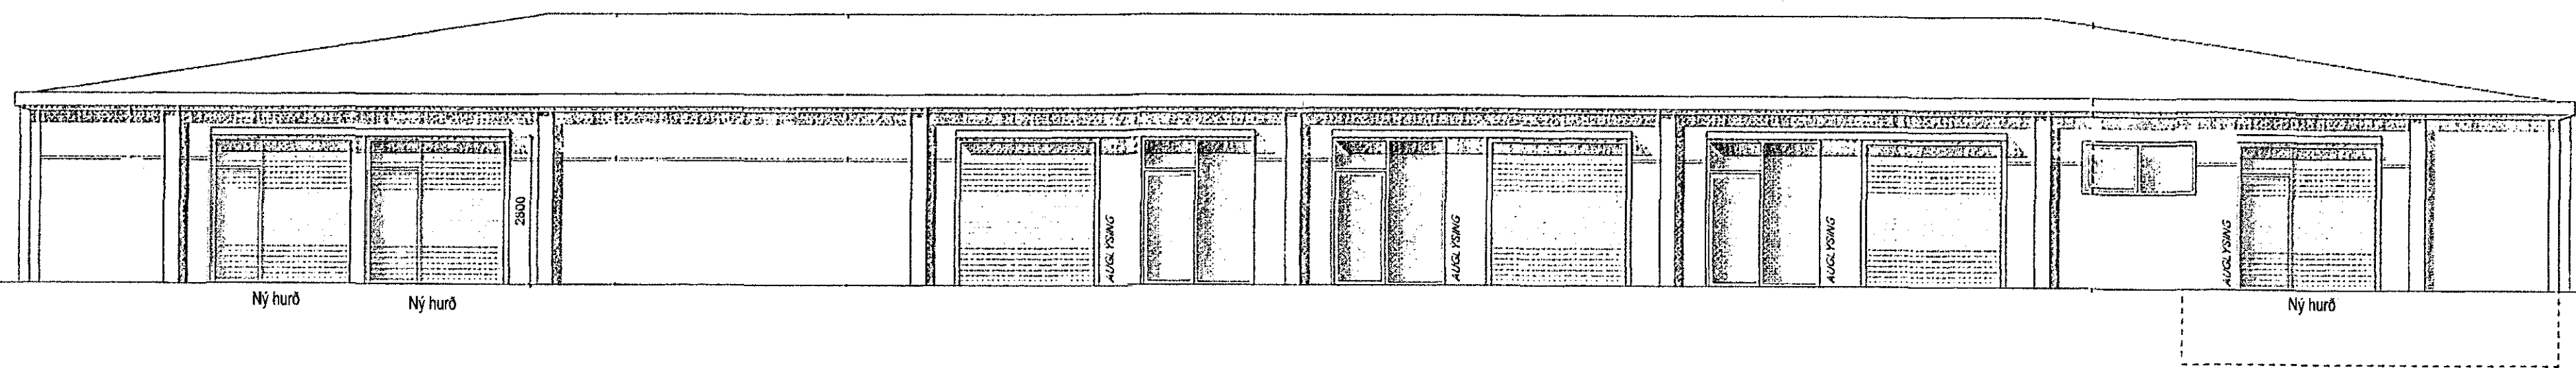

STAKKAHAUN 1
Helstu breytingar úlla eru fjögur kúnaðarhurða og inngangshurða.
Úllis- og snæðteikningar sem breytt er eru upphaflega teiknaðar af
Aðalheiði Alasdóttur og Falk Krüger, d.11.02.2008.

Skýringamynd

brunamarkir	A	17.03.2016	sa
kýling	breyting	dags	hækkad

Stakkahraun 1


Adalhöfundur: Amari Þ. Jónsson

Arkitekt:	Amari Þ. Jónsson	netfang:	amari@arkis.is	Símanúmer: 8761141-2149
Arkitekt:	Amari Þ. Jónsson	netfang:	amari@arkis.is	Símanúmer: 8761141-2149
