


13.05.16 1605240

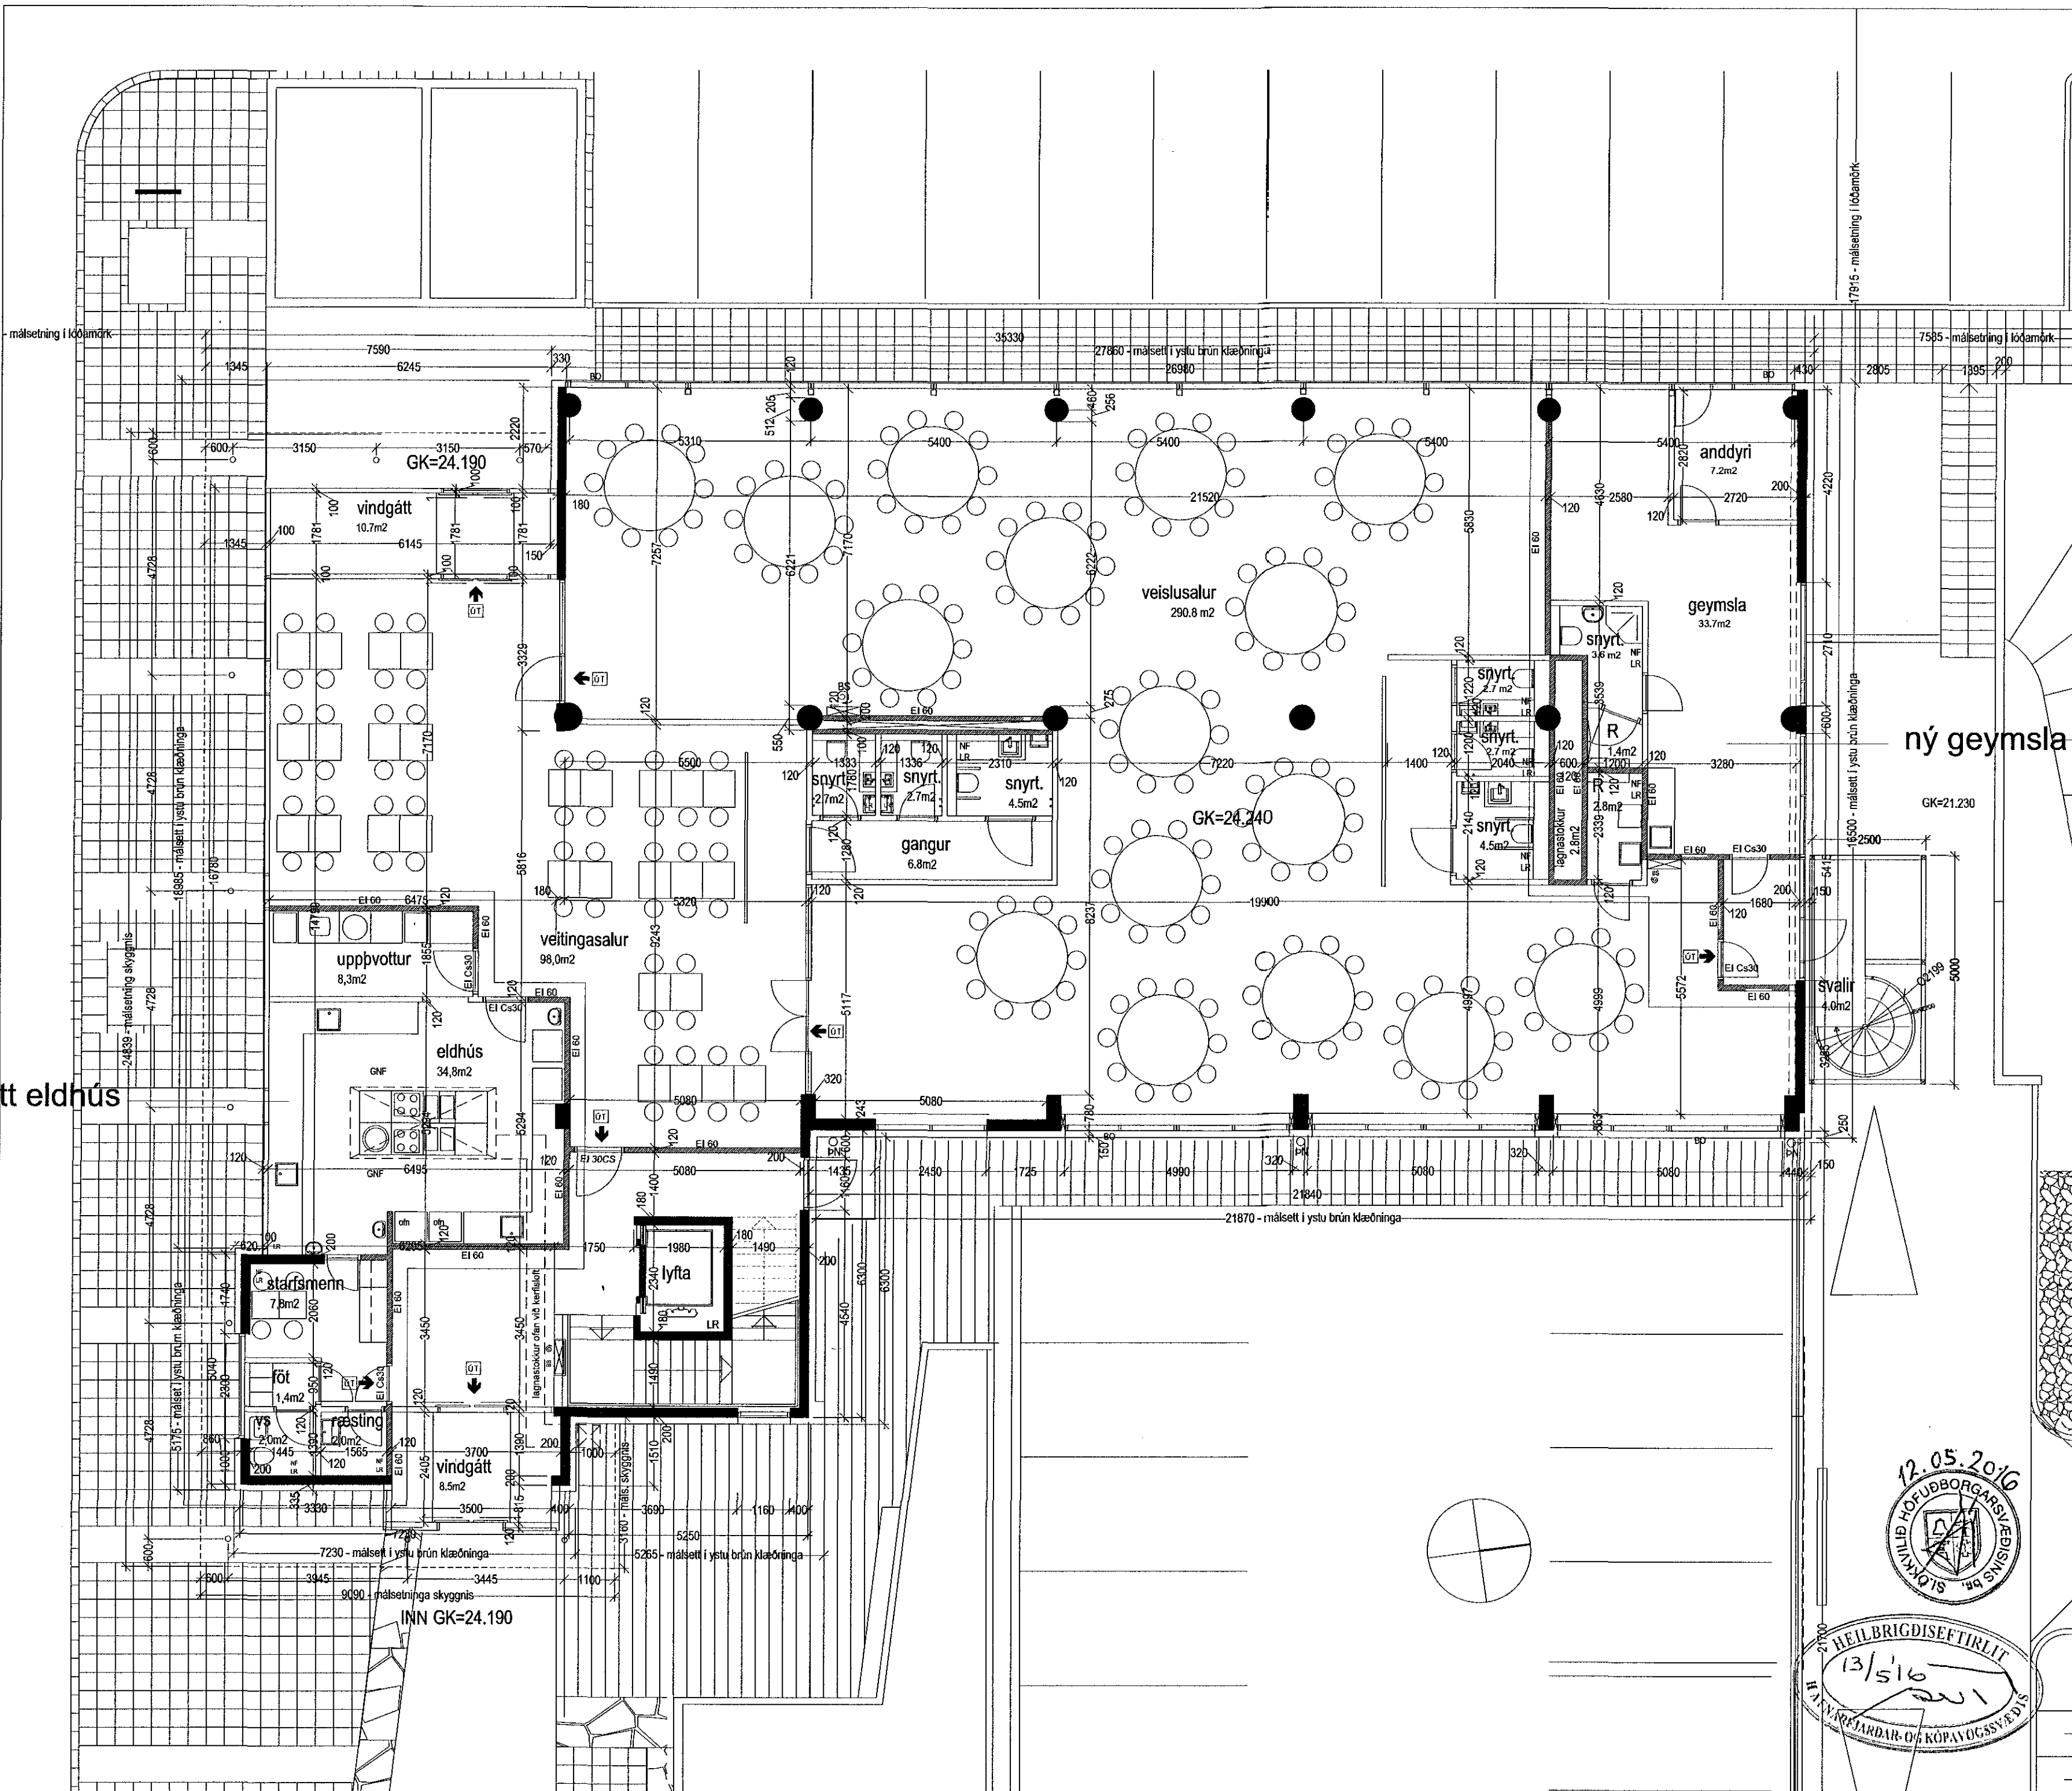

breytt eldhús

Samþykkt þann
18. maí 2016
Byggingafulltrúin Hafnarfirði

Brunavarnir

Aðalleikningar fyrir Reykjavíkurgveg 74 Hafnarfirði voru gerðar af "Á stofunni" arkitektum og brunavarnalausrir voru yfirfarnar og endurskoðaðar af VSI, Öryggishönnun og ráðgjöf ehf í okt. 2007. Brunavarnatexti á afstöðumynd er enn í gildi.

Breytingar í maí 2016 eru þær að eldhús fyrir veitingasal á 1. hæð er stækkað, stokkur frá eldhúsháfi er leiddur út í gegnum vindgátt og upp fyrir þak. Eldhús og starfsmannarými verða eitt brunahólf, aðskilin frá slúgahúsi. Ekki er eldað með gasi.

Þessu fylgja eftirfarandi breytingar:

Eldhús og starfsmannaherbergi mynda saman brunahólf, u.þ.b. 57 m².

Veitingasalur og veisusalur eru eitt brunahólf, u.þ.b. 500 m².

Frá veitingasölum á fyrstu hæð eru þrjár flóttaleiðir, ekki tvær eins og áður sagði.

Löftstokkur frá eldhúsháfi skal vera með heilsöðnum samsetningum og ganga órofinn út og ná upp fyrir þakbrún. Hann skal vera a.m.k. EI 30 Bs1,d0 og þannig gerður að auðvelt sé að hreinsa hann. Í honum skulu vera fitugildrur. Hann skal vera í sér brunahólf EI60 þar sem hann gengur í gegnum önnur brunahólf s.s. slúgahús/vindgátt.

Útg.	Dags.	Skýring	Br.af.
------	-------	---------	--------

Gríma arkitektar

Hlíðarás 4 - 221 Hafnarfjörður
S: 511-6777 / 897-3760
www.grimaarkis

Undirskrift hönnuðar *Sigríður Ólafsdóttir*

Aðalhönnuður: Sigríður Ólafsdóttir arkitekt FAI - kb 071070-5069
nefning: sigga@grimaarkis

Reykjavíkurgvegur 74

Heilmisfang:

Verktengund: **Atvinnuhúsnæði**

Landnúmer: 122162 Staðgreinir: 1400-01-70100740

Aðaluppdráttur


Grunnmynd 1. hæðar
Stækkun eldhúss og ný geymsla

Hannað af: SÓ	Matshluti: 01
Teiknað af: SÓ	Mælikvarði: 1:100
Yfirfarið af: SÓ	Dagsetning: 24.4.2016

2009-10-20 A_G_001

Verknúmer	Teikninganúmer	Bls.	Útgáfa
-----------	----------------	------	--------

HÖNNUÐUR ÁSKILUR SÉR ALLAN RÉTT Á TEKNINGUM - FJÓLFÖLDUN ER HÁÐ SKRIFLEGA SAMÞYKKT

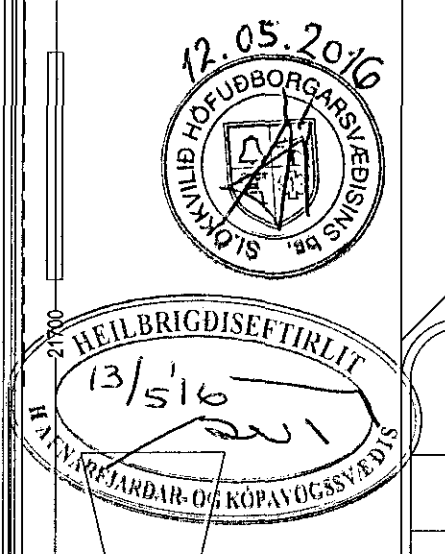

Búðarnúmer: 47