

**TÁKN**

- GN = Niúrfall
- LR = Loftrásing
- PK = Póskassar
- NL = Neyðarjós
- VLR = Vöðunin loftrásing
- R = Reykskjónari
- ÚT = Merktur útgangur
- ↳ = Bilastæði fyrir fataðra
- BO = Eljörgunarp
- ↳ = Fellestigi við björgunarp
- ↳ = Brunnaslanga
- 20 m =
- ELDVARNAMERKINGAR**
- REI 60 = Barandi A60 eða B60 veggur
- EI 60 = A60 eða B60 veggur
- R60 = Þurur í 60 mínútur, i.d. súla eða lak
- E30 = 300 hurð eða veggur
- E30 CS = E30 S (reykþétt og sjálfakandi)
- E60 CS = A60 eða B60 hurð
- E 30 = F30 gler
- ECS 30 =
- A = er brennariegi ehl
- B = er brennariegi ehl (i.d. timbur)

**BREYTING**

- A: 09.08.2004
- Breyting vegna athugasemda
- B: 02.11.2004
- Lagfæring á suðurlagveggjum í samræmi við verkfræði teikningar
- C: 25.05.2009
- Bætt við skjólvegg til afmörkunar sérmatistala á 1.hæð.
- D: 05.02.2016
- Svarlökum bætt við íbúðir 0101,0102,0103,0104,0201,0202,0203,0204,0205,0206,0301,0302,0303,0304,0305 og 0306

**TEIKNAD**

RCM.JGE.YAI

**MKV.**

1:100

**DAGSETNING**

13.07.2004

**BLAD**

3 AF 8


**LÆKJARGATA 28**  
HAFNARFJÖRÐUR

GRUNNMYND 1.HÆÐ

KRISTINN RAGNARSSON arkitekt EHF.

KRISTINN RAGNARSSON - Kl. 120944.2669 - 111kristinn@silmet.is

TEKNIstofan SMÍÐAVOGLI 11 - 200 KÖPVAOGI - ÍSLAND - S. 564.2255 - FAX 544.4225

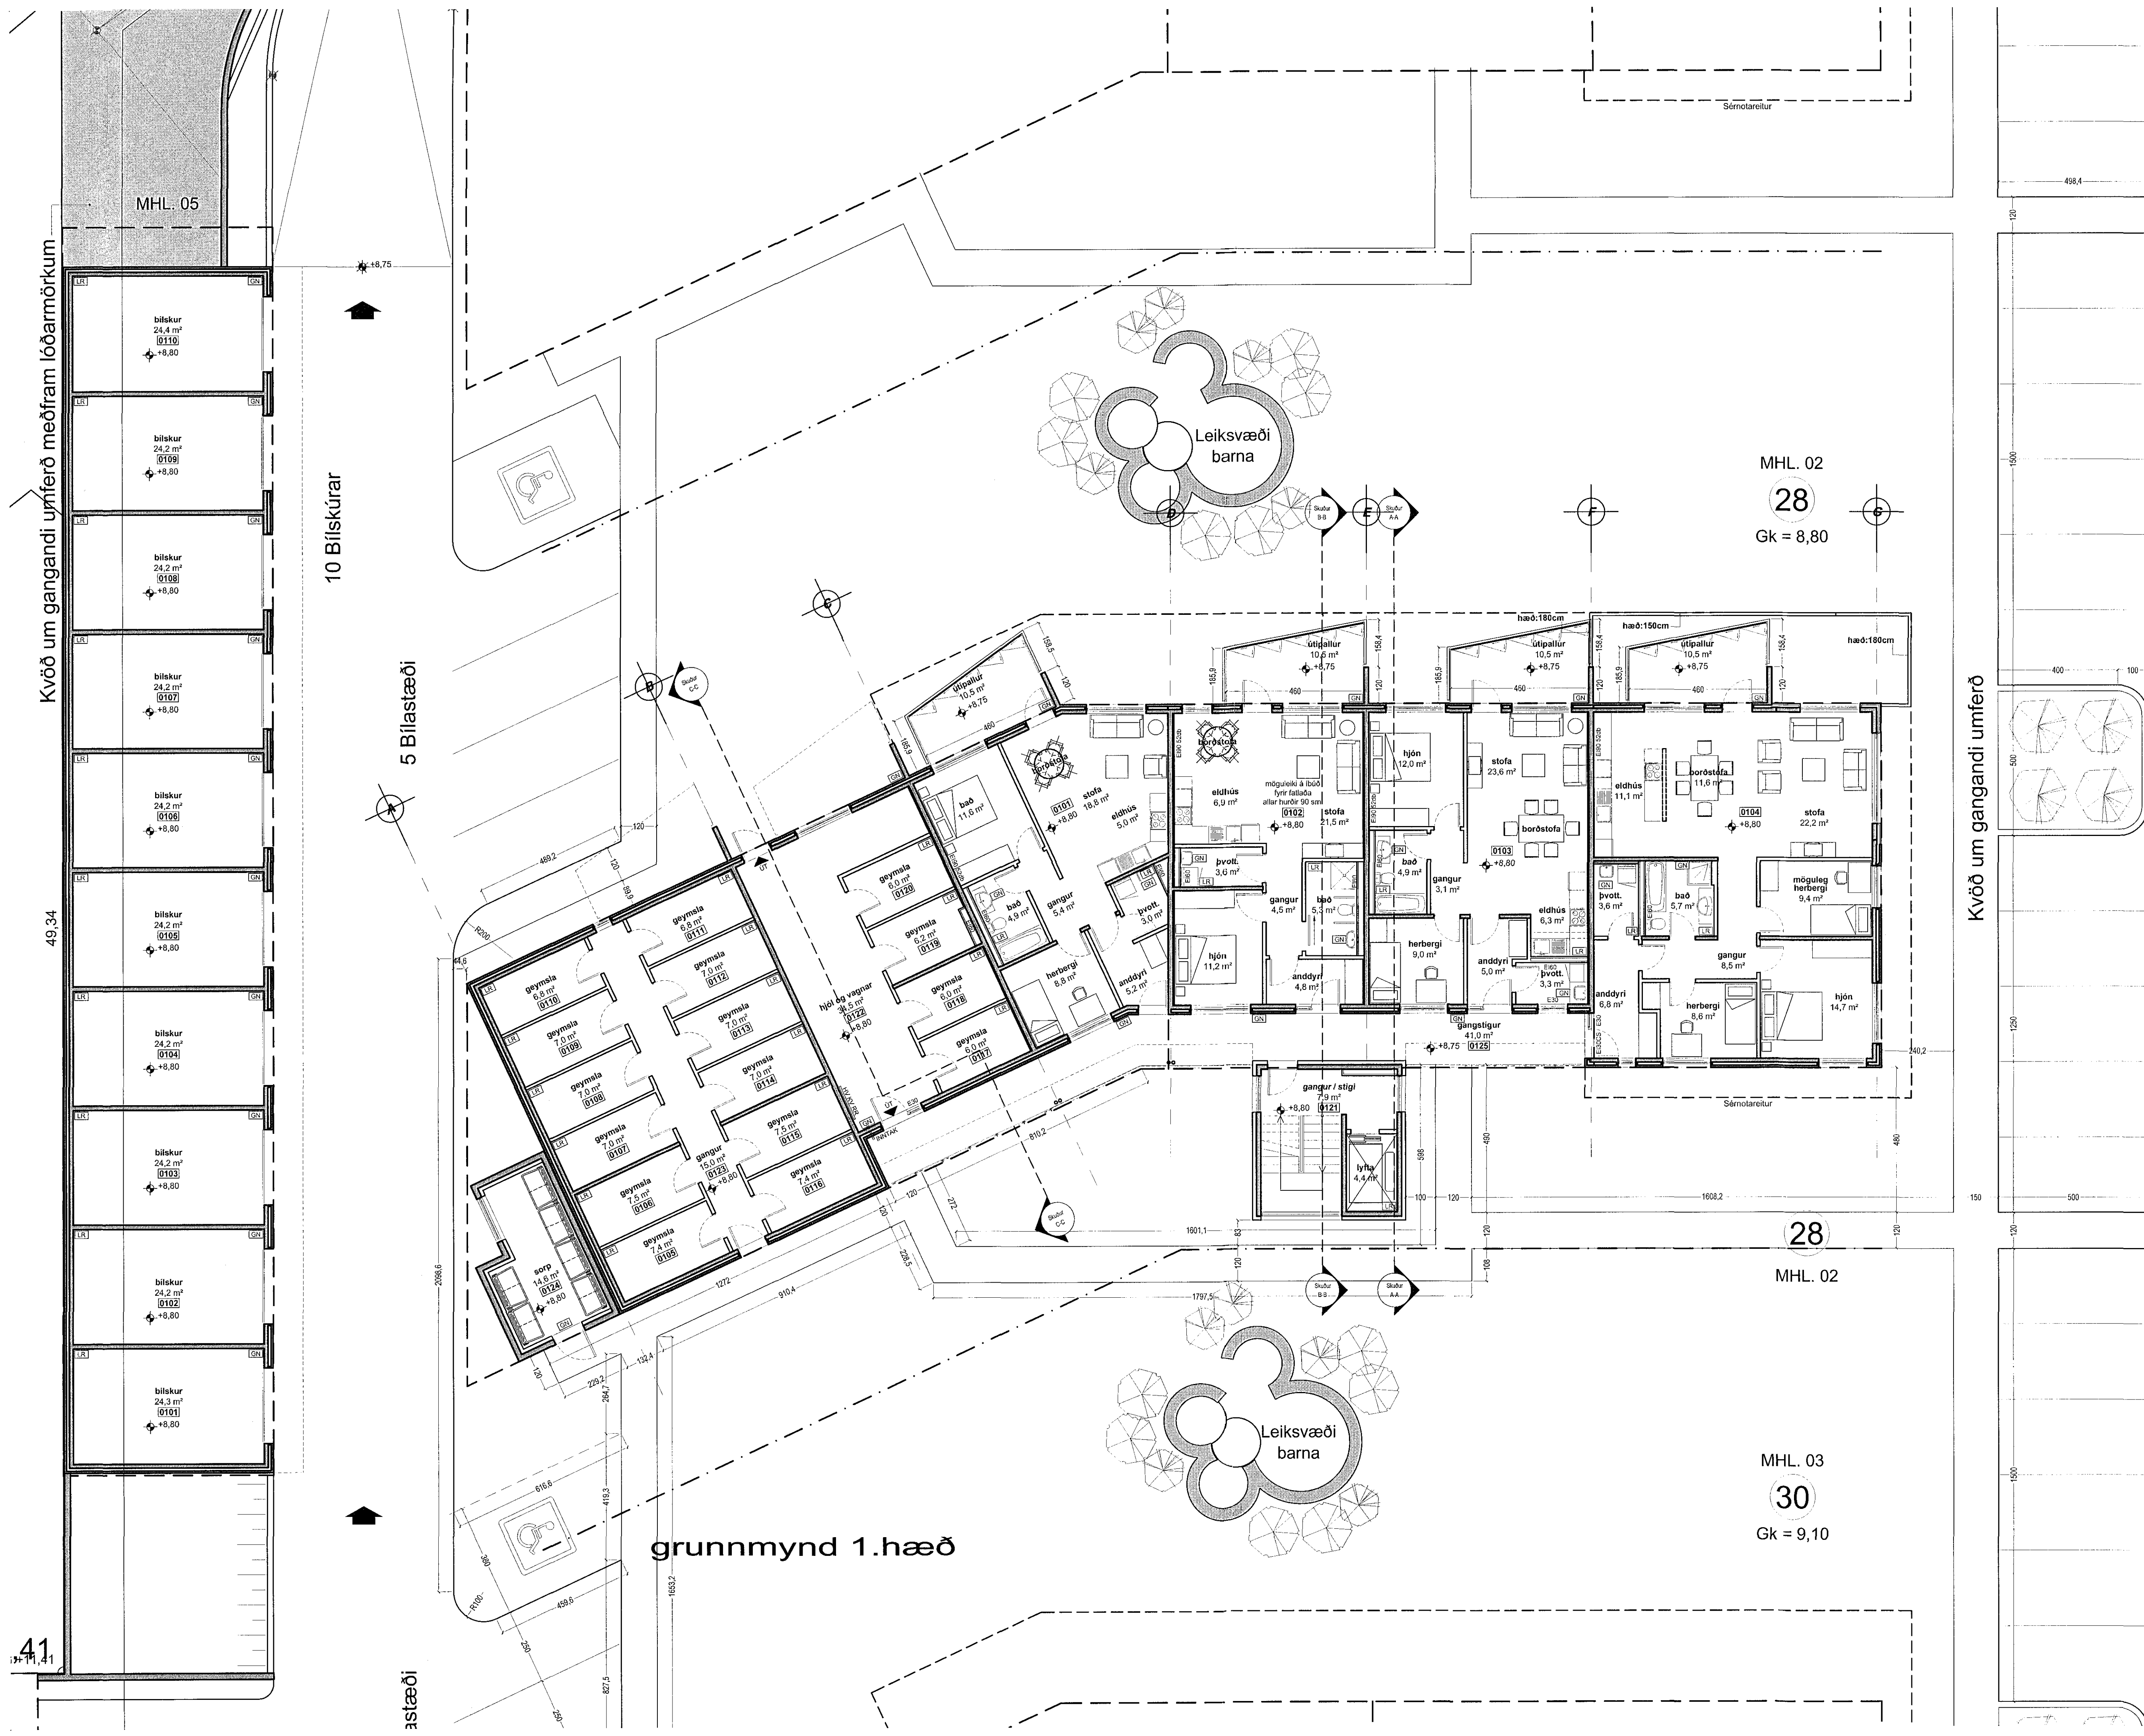

Kvöð um gangandi umferð meðfram lóðarmörkum

Kvöð um gangandi umferð

49.34

41

10 Bílskúrar

5 Bílastæði

grunnmynd 1.hæð

astæði