



Grunnmynd 1. hæð.
1 = 100 mm

Grunnmynd 1. hæð.
1 = 100 mm

Brunavarnatákn:
← UT --- Merktur útgangur

ATH:
Þessi teikning er byggð á teikningum frá bórhalli Adalsteinsyrni frá 29.12.1998,
breytt 20.06.2009 og áritaðar af byggingalutrána 24.06.2009

Óskar Þorsteinnsson
2016-06-01 08:37:53

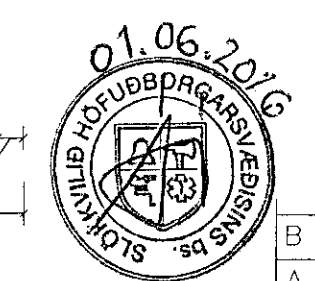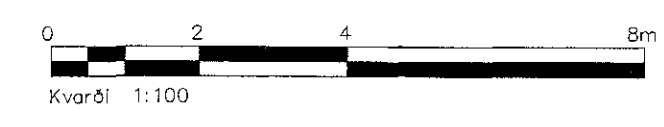

Nýjustu breytingar sjá ský

B	Rafmagnsherb. og skráningar nr.	JMK	31.05.16
A	Verkeikning	JMK	11.03.16
Ótg.	Breytingar	Sígnúmer	Daga

Verkeikning

Dalshraun 13, Hafnarfirði, Mhl.01			
Strendingur ehf. Varkrafabjórþjónusta Kjartorgata 13-15 • 220 Hafnarfirður Sími 561 5412		Aðalteikning Grunnmynd 1. hæð.	
Sígnúmer	Daga	Skilríki / Harnafn	Sígnúmer
Óskar / Magnús Kjartansson KL020662-5659	11.03.2016	JW/JMK	
1:100	001		A1