1605568

DREKAVELLIR 13 HAFNARFIRÐI.

Samþykkt þann
01. júní 2016
Byggingafulltrúinn í Hafnarfirði

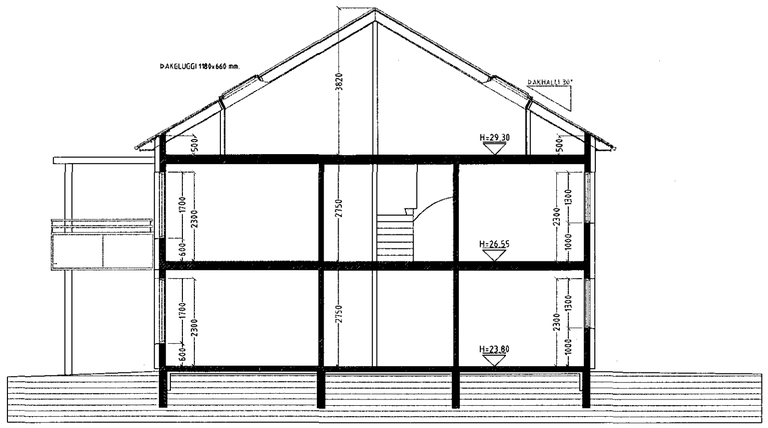

SNIÐ A-A MKV. 1:100.

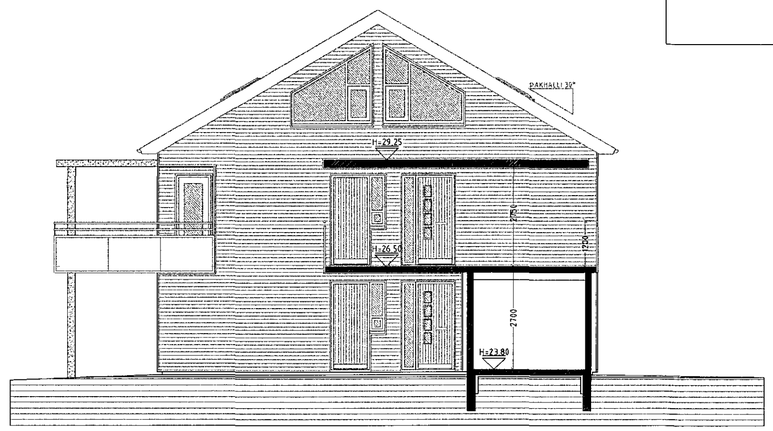

SNIÐ C-C MKV. 1:100.

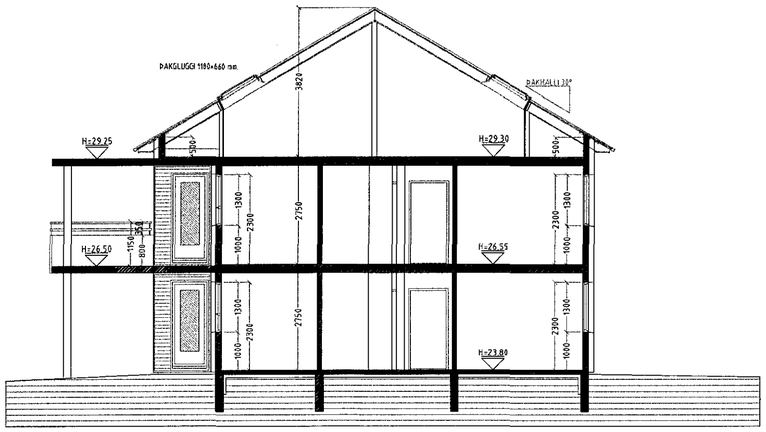

SNIÐ B-B MKV. 1:100.

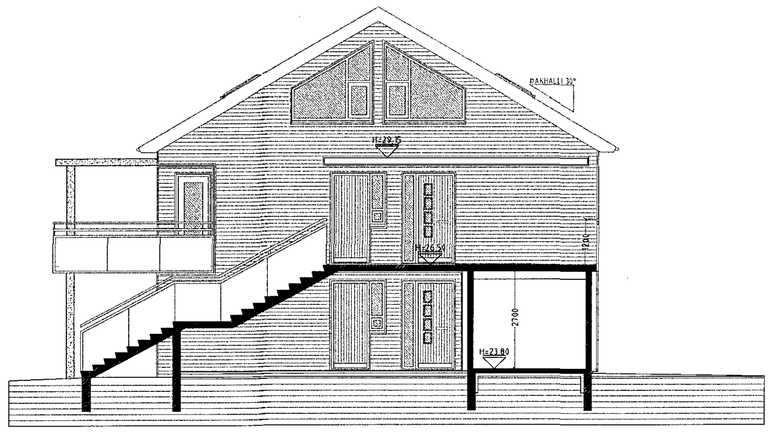

SNIÐ D-D MKV. 1:100.

Breytingar:			
Efni:	Dags.	Teikn.	Yfirf.
Innraskipulagi rishæðar br. og bætt við þakgluggum.	26.05.16.	VÞS.	SÞ.

Drekavellir 13 Hafnarfirði.
Landnúmer: 204203.

Aðaluppdráttur. Númer. 3 af 7.

Efni:	Sniðmyndir.		
Mælikvarði:	1 : 100.		
Frumstærð blaðs:	A2.		
Teiknað:	Sig. Þ.	Verk nr:	00000.
Yfirfarið:	Sig. Þ.	Teikn. nr:	000.
Dagsetning útgáfu:	10-07-2007	Endursk:	

STH. teiknistofan ehf.
Strandgötu 11.
220 Hafnarfirði.
kt. 510298-2769.
Sími 5651510.
teiknistofan@simnet.is.

Áritun aðalhönnuðar.
27/5/16

Sigurður Þorvarðarson byggingafræðingur bfl. kt. 141250-4189.