

- Skýringar:
- LR loftþræsing
 - GN gölfnúrfall
 - RSK reyfskyrnjar
 - RT rafmagnstafa
 - BO björgunarop
 - SLT slökkvitæki

1	Breyting á verslun og þjónustu í rými 0103 (7.11.2015)
2	Breyting á verslun og þjónustu í norðurhl. (28.04.12)
3	Breyting á köfum (28.04.06)

Verkefni: **Norðurbakki 1**
Fjölbýli, veitingar og þjónusta í Hafnarfirði

Verkhúti: **Grunnmynd 1. hæð, Norðurbakki 1.**

Teknínúmer: **1.04**

Mælikvæði: **1:100**

Teknað: **HS**

Yfirfarir:

Samþykkt:

Verknúmer: **0502**


Útgáfudagur: **20.12.05**

Tekniátt:


Úprentað: **May 28, 2016 - 12:41**

ARK BOLHOLT 8 -105 REYKJAVÍK
Sími: 551 0870 - FAX: 551 0875
ark@arkthing.is - www.arkthing.is

SIÐURDUR HALLGRÍMSSON, 170753-3139 ARKITEKT
HLÓRTUR PÁLSSON, 090152-4429 BYGG.FR.

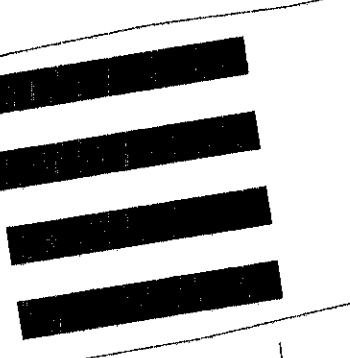

Grunnmynd 1. hæð,

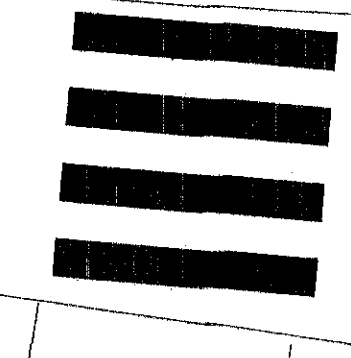

Breytingar í nóvember 2015 - rými 0103

Fyrirhugað er að reka saumastofu í húsnæðinu.

Véiran loftþræsing er úr öllum lokuðum rýmum.

Breytingar í apríl 2012 - matahluti 0104

Fyrirhugað er að reka kaffihús í húsnæðinu.

Opnunartími kaffihússins er fyrirhugaður milli kl. 7.30 - 18.00 mánudaga til laugardega. Einn fastráðinn starfsmáður auk eins eða tveggja aukastarfsamanna á álagstímum munu starfa í kaffihúsinu. Aðeins 1 starfsmáður verður í matarpásu á hverjum tíma. Munaskápar fyrir starfsmenn eru í áfræpi starfsfólks. Sérstakt tæsanlegt salerni verður á staðnum aðeins fyrir starfsfólk. Véiran loftþræsing er úr öllum lokuðum rýmum, einnig ræstiskáp.

Annað tveggja salerna í húsnæðinu fyrir gesti staðarins er sérstaklega fyrir faltaða.

Meðlagi verður með einföldum hætti og að mestu leyti tilbúið til framræðslu. Ekkert verður eignað né bakað á staðnum. Samtökur sem hugsaðar eru sem hádegjamatur verða í boði frá 11 - 14 á daginn, sætbrauð verður á boðstólum allan daginn.