

Samþykkt þann
 1. júní 2016
 Byggingafulltráinn *[Signature]*

- TÁKN Á ELDVARNARUPPDRETTI**
- REYKSKYNNARI
 - REYKLOSUN
 - BRUNASAMSTÉÐA
 - ELDTÆFJANDI VEGGUR
 - HURDIR: C = SJÁLFLOKANDI
S = REYKÞÉTT
 - MERKTUR OG NEYDARLÝSTUR ÓTANGUR
 - BRUNASLANGA
 - STJÓRNSTÓÐ BRUNAVÖRUNARKERFIS
- VÆLREN LOFTRÉSTING ER UM ALLT HÖS. REYKSKYNNARAR ERU Í HVERJU HERBERGI TENGDIR SJÁLFRIRKU BRUNAVÖRUNARKERFI.

Breyting nr. 4
 Tveir rektararðilar eru núna í skrifstofurými á 1. hæð. Einn rektararðili er með skrifstofurými nr. 1 og vinnusalinn ásamt þjónusturými. Frá skrifstofurými nr. 1 er flötaleið beint út í gegnum aðalstigahús og síðan í gegnum sameign inn í vinnusal. Hurðin inn í vinnusalinn er með aðgangsstýringu tengda brunavörðumarkerfi húsnæðis og neyðaröfra til mótvægis. Annar rektararðili er með skrifstofurými nr. 2. Þaðan er flötaleið beint út í gegnum aðalstigahús og í gegnum bakstiga.



Yfirfarið af heyringarmánuði
LOTA

BREYTT


1)	29.05.07	Breyting innanhúss 6 vinnusal og ólítri DK
2)	27.10.10	Reyndartekningar af húsinu DK
3)	18.02.13	Húsvörðaríbúð breytt í skrifstofu DK
4)	18.04.16	Skrifstofum 6 1. hæð breytt DK

Selhella 3
221, Hafnarfirði

Tölur tekið tillit til		Skala	
GRUNNMYND 1. HÆÐAR		1:100	
Myndir	Stærðir	Stærðir	Dagur
DKK	DKK	1.097	00
Dagsetning		23.11.2006	
<i>David Karlsson</i>		02	

TEIKNISTOFAN H.R. ehf
 Húsbýggingar og ráðgjöf
 Davíð Karl Karlsson
 Byggingafræðingur EFT
 Nerlufts 2, 110 Reykjavík

Sími: 567 8111
 Fax: 567 8111
 E-MAIL: sk@teikna.is
 KT: 231266-2539

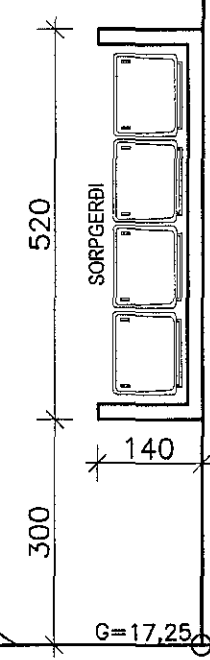

GRUNNMYND 1. HÆÐAR
 1:100

G=17,40

G=17,25