



snið A-A

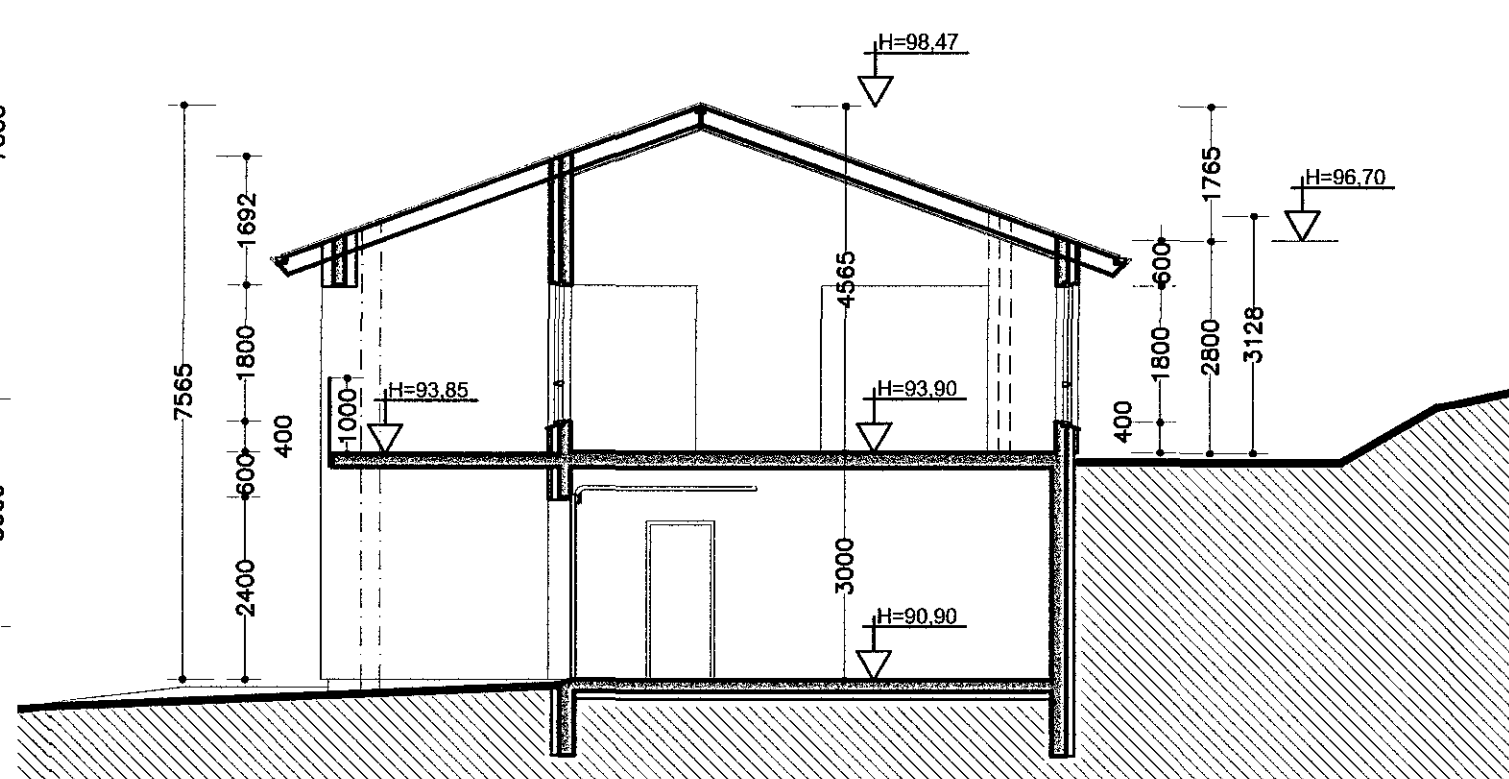

snið B-B

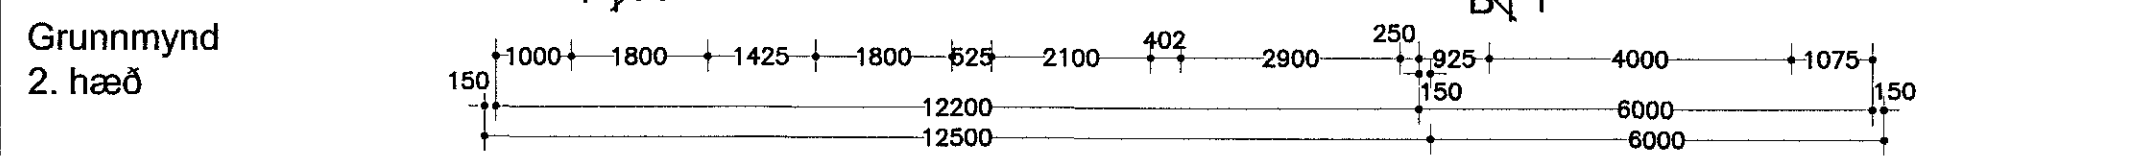

B:15.02.2016	Reyndarteikningar
A: 07.07.2007	Hús hækkað um, 30sm
Breytingar dags.:	Skýringar
Verkheiti: Hlíðarás 24 Hafnarfirði	
Verkpáttur: Aðaluppdrættir Grunnmynd 2.hæð, þversnið	
Mkv.:1:100	Dags.:12.12.2006
Útgáfa: B	Breytt: 15.02.2016
Hannað/ yfirf.: IGP	Teikn. nr.: 2

Undirritun:

BYGGVIR ehf.
 Hönnunar - og Tæknipjónusta
 Smiðjuvegi 11 200 Kópavogi
 Sími: 554 3523, gsm 897 3523, fax 554 3523
 netfang: igth@simnet.is
 Ingj Gunnar Þórðarson byggingafræðingur
 kt. 280453-3239