




Samþykkt þann
 08. júní 2016
 Byggingaiulltrúinn *[Signature]*

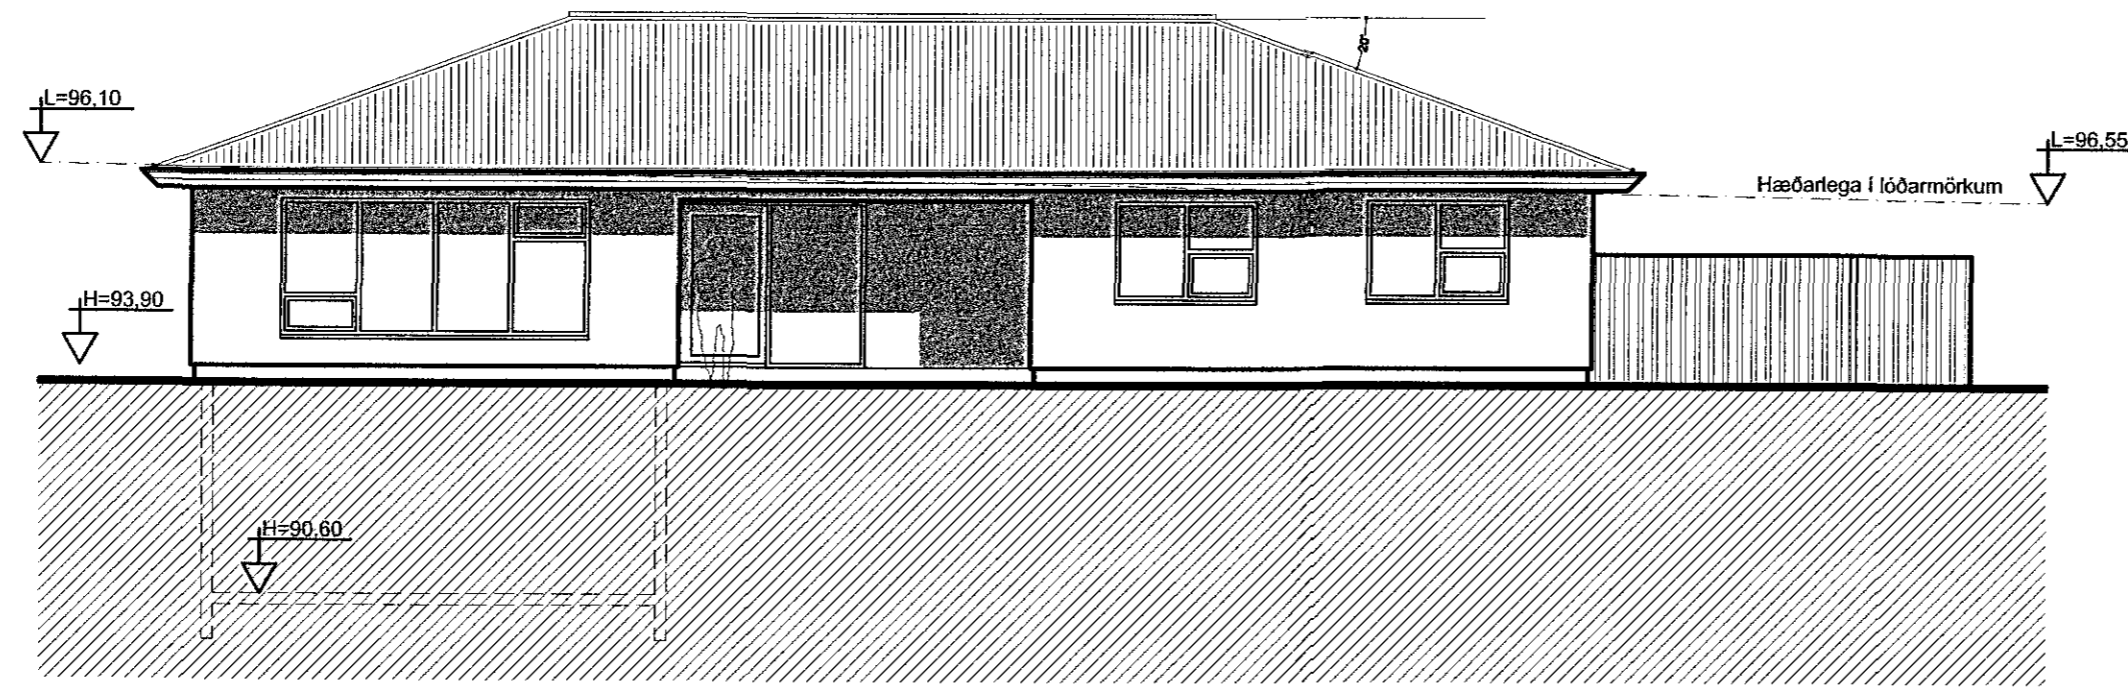


Suð-vestur

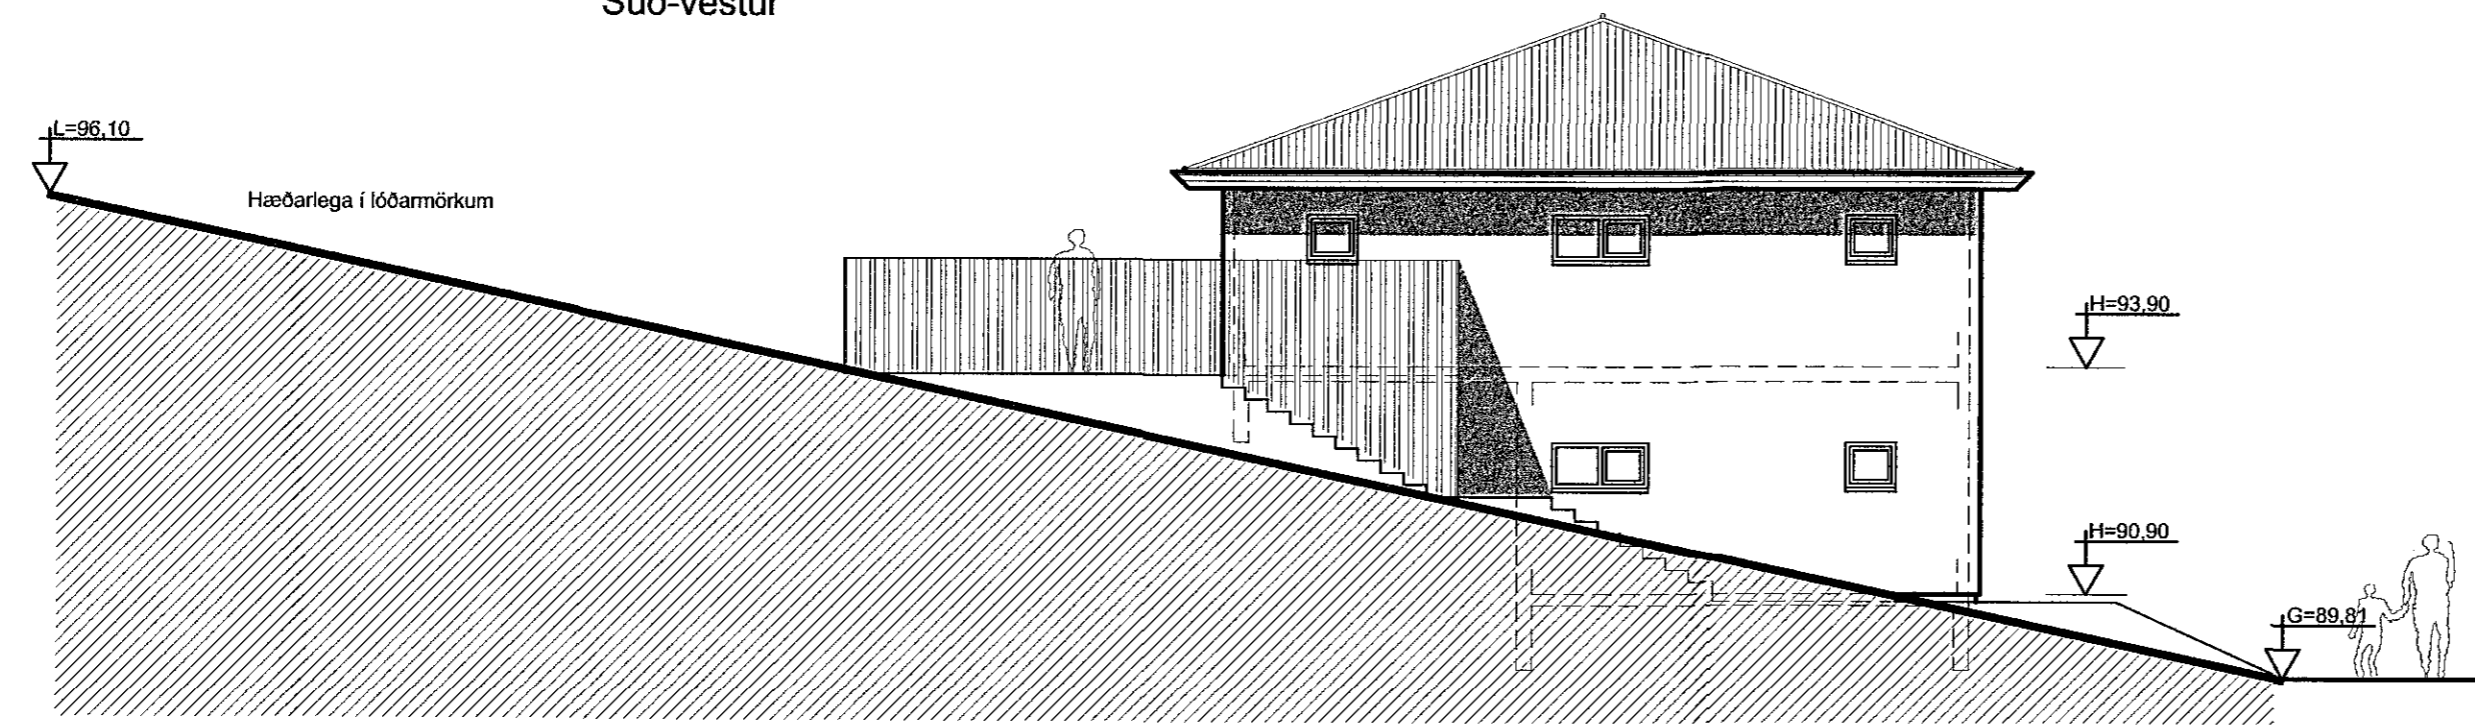

suð-austur

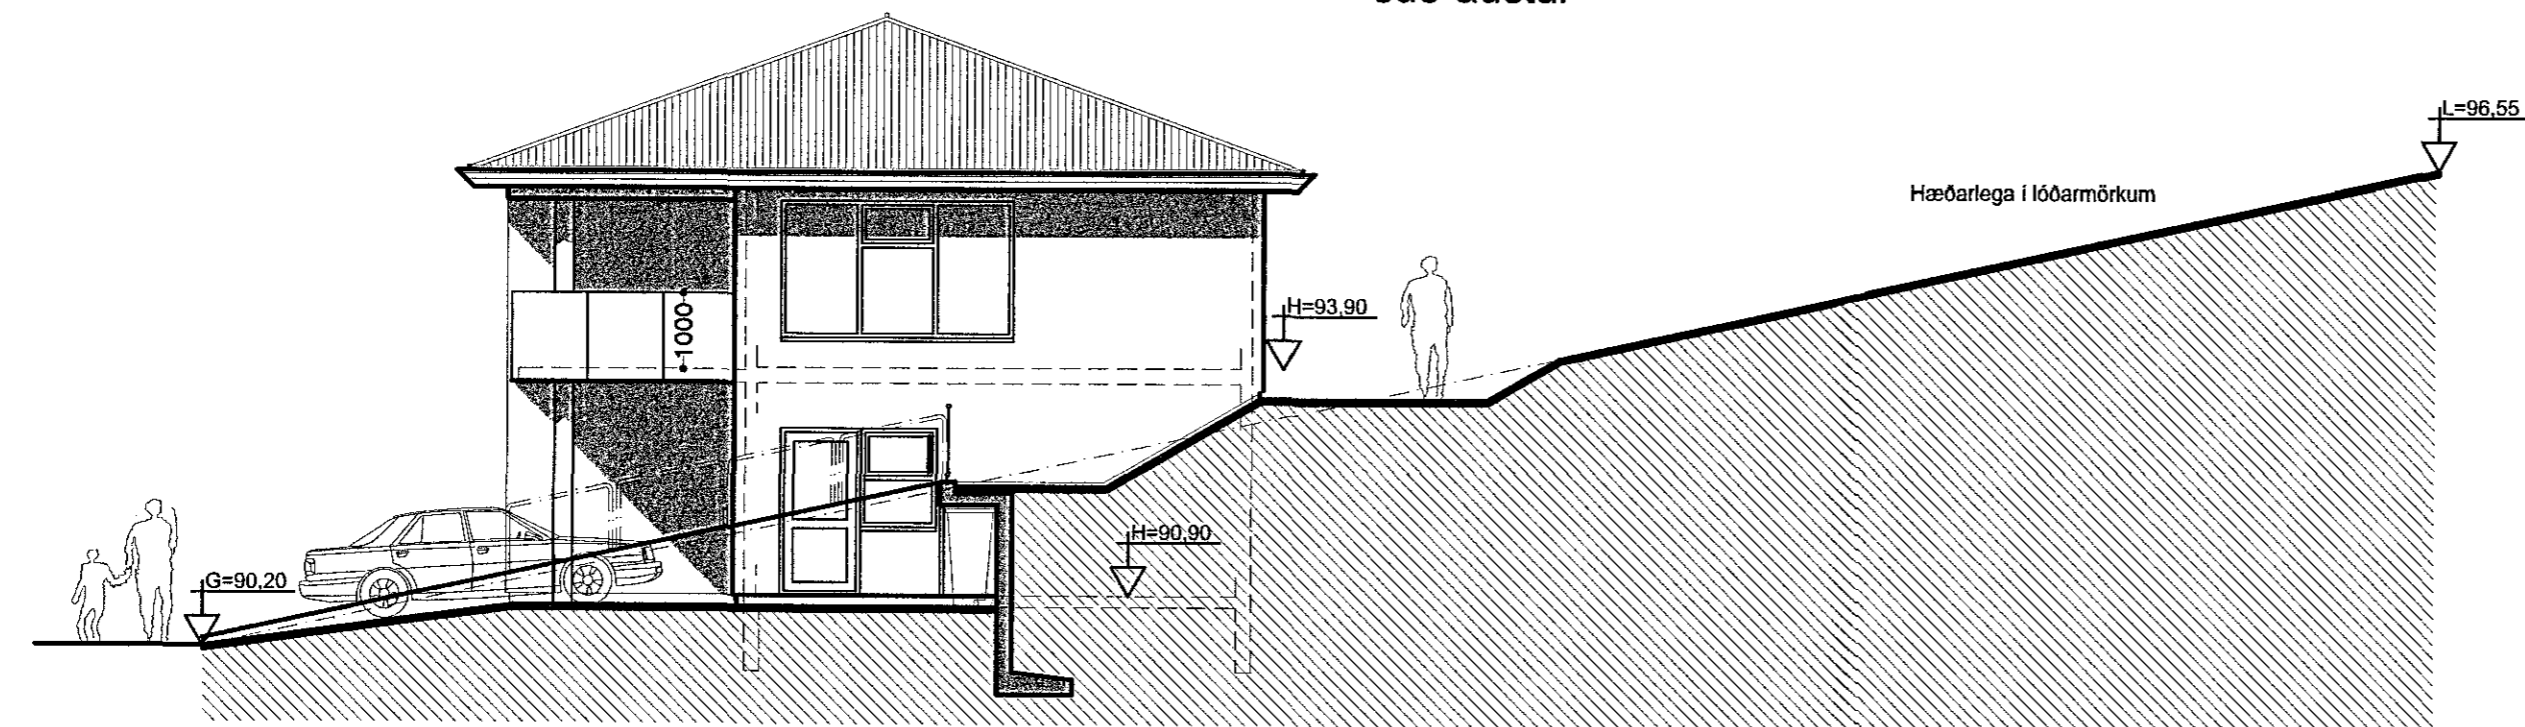

norð-vestur

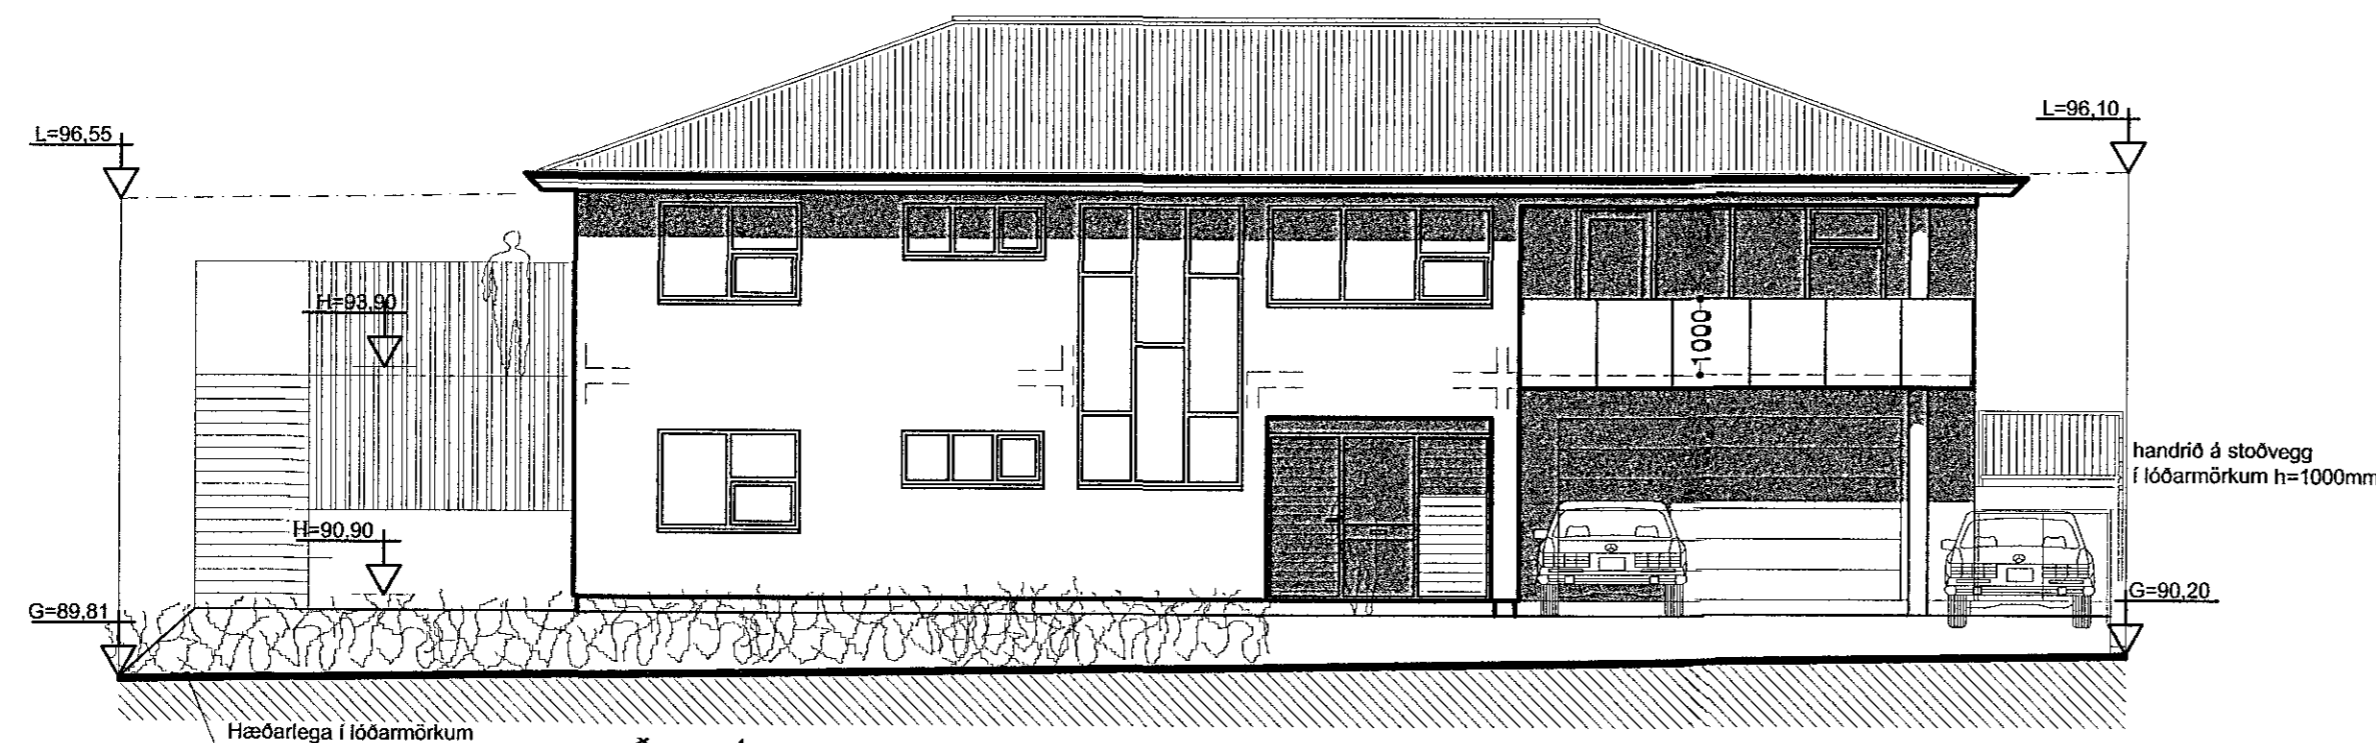

norð-austur

B:15.02.2016	Reyndarteikningar
A: 07.07.2007	Hús hækkað um, 30sm
Breytingar dags.:	Skýringar
Verkheiti:	Hlíðarás 24 Hafnarfirði
Verkþáttur:	Aðaluppdrættir
Útlit	
Mkv.:1:100, 1:500	Dags.:12.12.2006
Útgáfa: B	Breytt: 15.02.2016
Hannað/ yfirf.: IGP	Teikn. nr.: 3
Undirritun:	<i>[Signature]</i>

BYGGVIR ehf.
 Hönnunar - og Tækniþjónusta
 Smiðjuvegi 11 200 Kópavogi
 Sími: 554 3523, gsm 897 3523, fax 554 3523
 netfang: igth@simnet.is
 Ingi Gunnar Þórðarson byggingafræðingur
 kt. 280453-3239