6/616 1605351

Samþykkt þann
15. júní 2016
Byggingafulltrúinn í Hafnarfirði

SKÝRINGAR

ATH. Sé ekki annað tekið fram á teikningu eru stærðir rýma uppgefnar í nettó m2. Séu stærðir rýma uppgefnar í brúttó m2 stendur BR fyrir aftan tölugildi.

LR: Loftræst rými
GN: Gólfniðurfall
BS: Brunaslanga
R: Reykskynjari

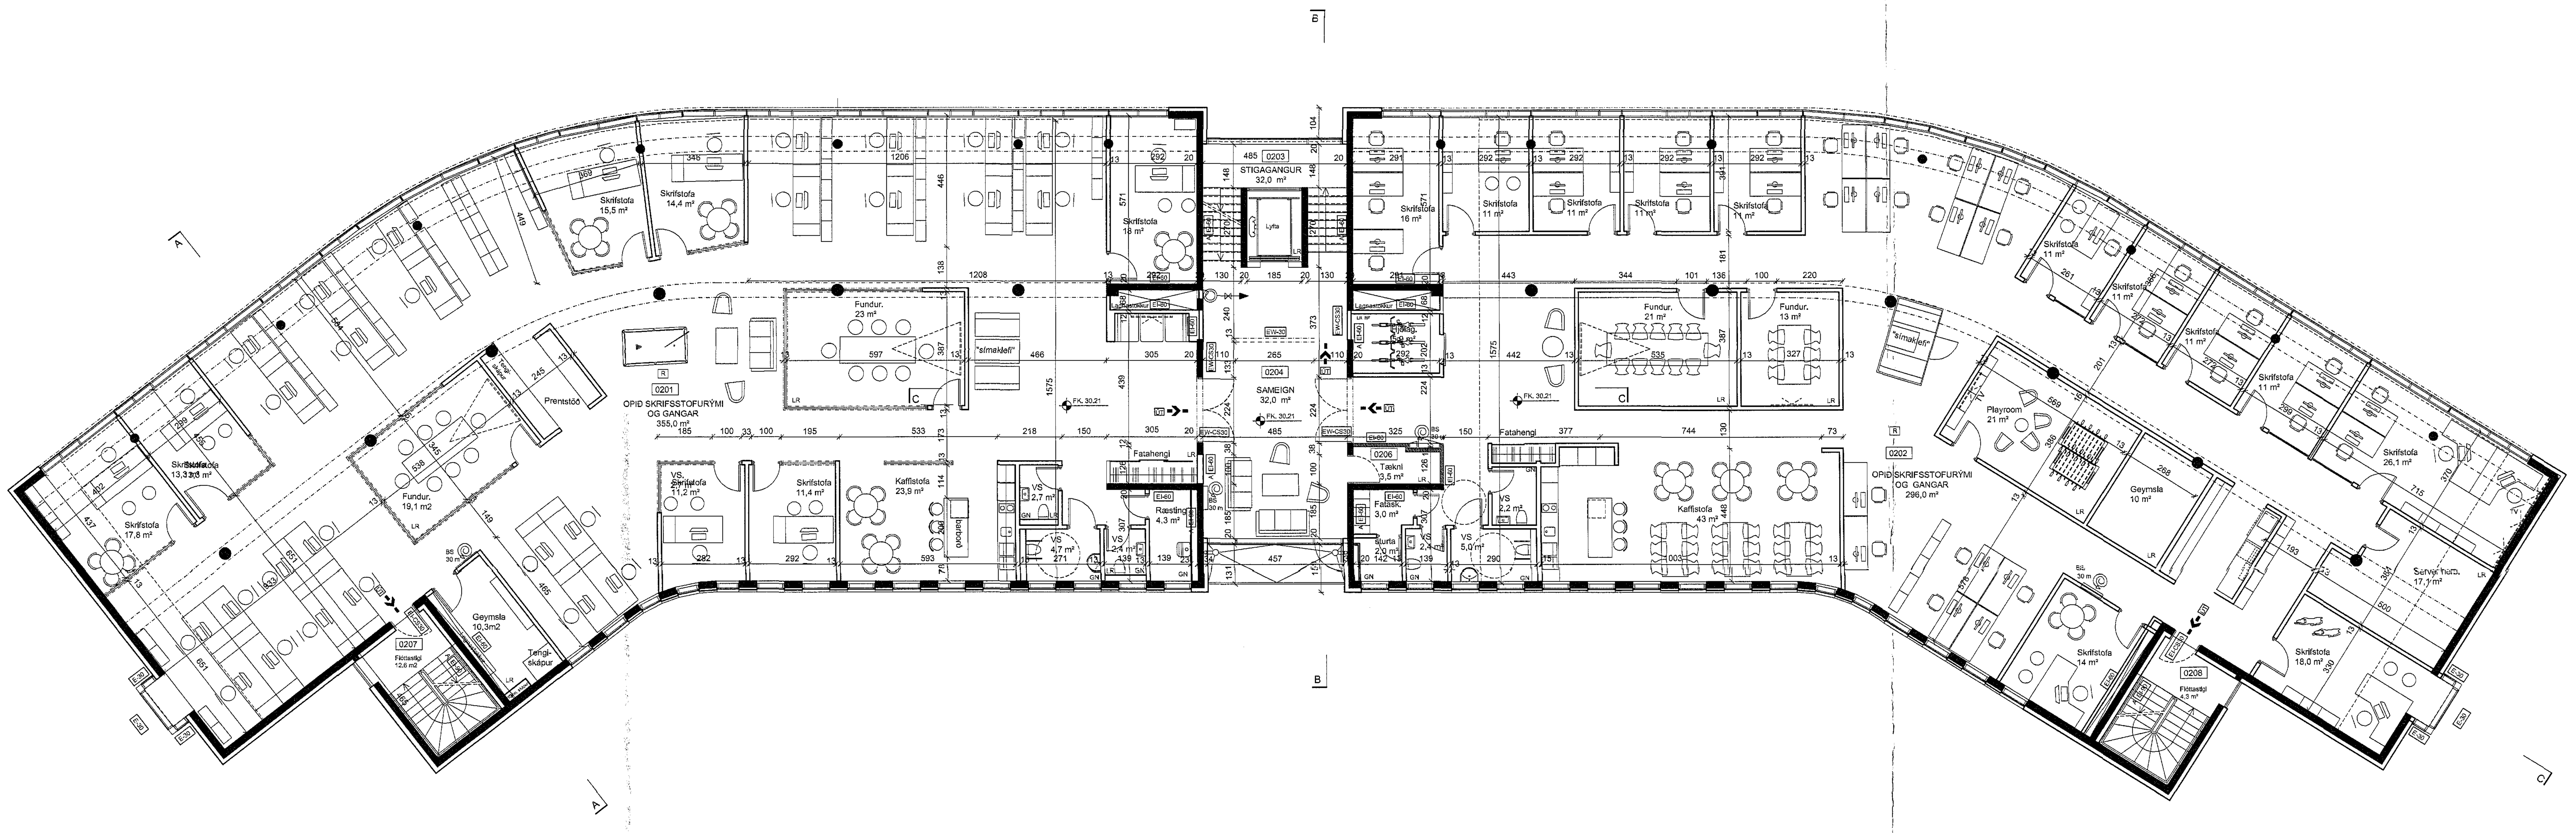

BREYTINGAR:	DAGS:
C: Fyrirkomulag og innréttingar austuhluta 2. hæðar	17.05.16
B: Fyrirkomulag og innréttingar vesturhluta 2. hæðar	15.01.15
A: Sameign og stigarými . Brunslöngur. Lagnastokkar	10.10.13

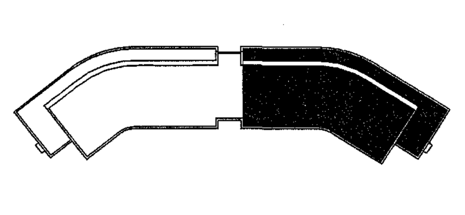

AÐALUPPDRÁTTUR

Dalshraun 3, Hafnarfirði

VERK:	DALS 0608
KVARÐI:	1:100
DAGS:	31.10.2007
TEIKN:	ÖB/BÓS
SKRÁ:	0608-grunnur.dwg

GRUNNMYND 2. HÆÐAR

ÚTI INNI
ARKITEKTAR
ÞINGHOLTSSTRÆTI 27 101 REYKJAVÍK
SÍMAR 552 7660 & 562 7660 FAX 552 7661
NETFANG uti.inni@ui.is
VEFFANG
BALDUR Ó. SVAVARSSON ARKITEKTAR FAÍ
120357-5149
JÓN ÞÓR ÞORVALDSSON ARKITEKTAR FAÍ
021256-7579

C

A-103

Yfirfarið af brunahönnuði
VERKÍS VERKFRÆÐISTOFA

Böðvar Tómasson
Rafræn stimplun
09.06.2016

Úr Gildi