



03.02.16 16011141

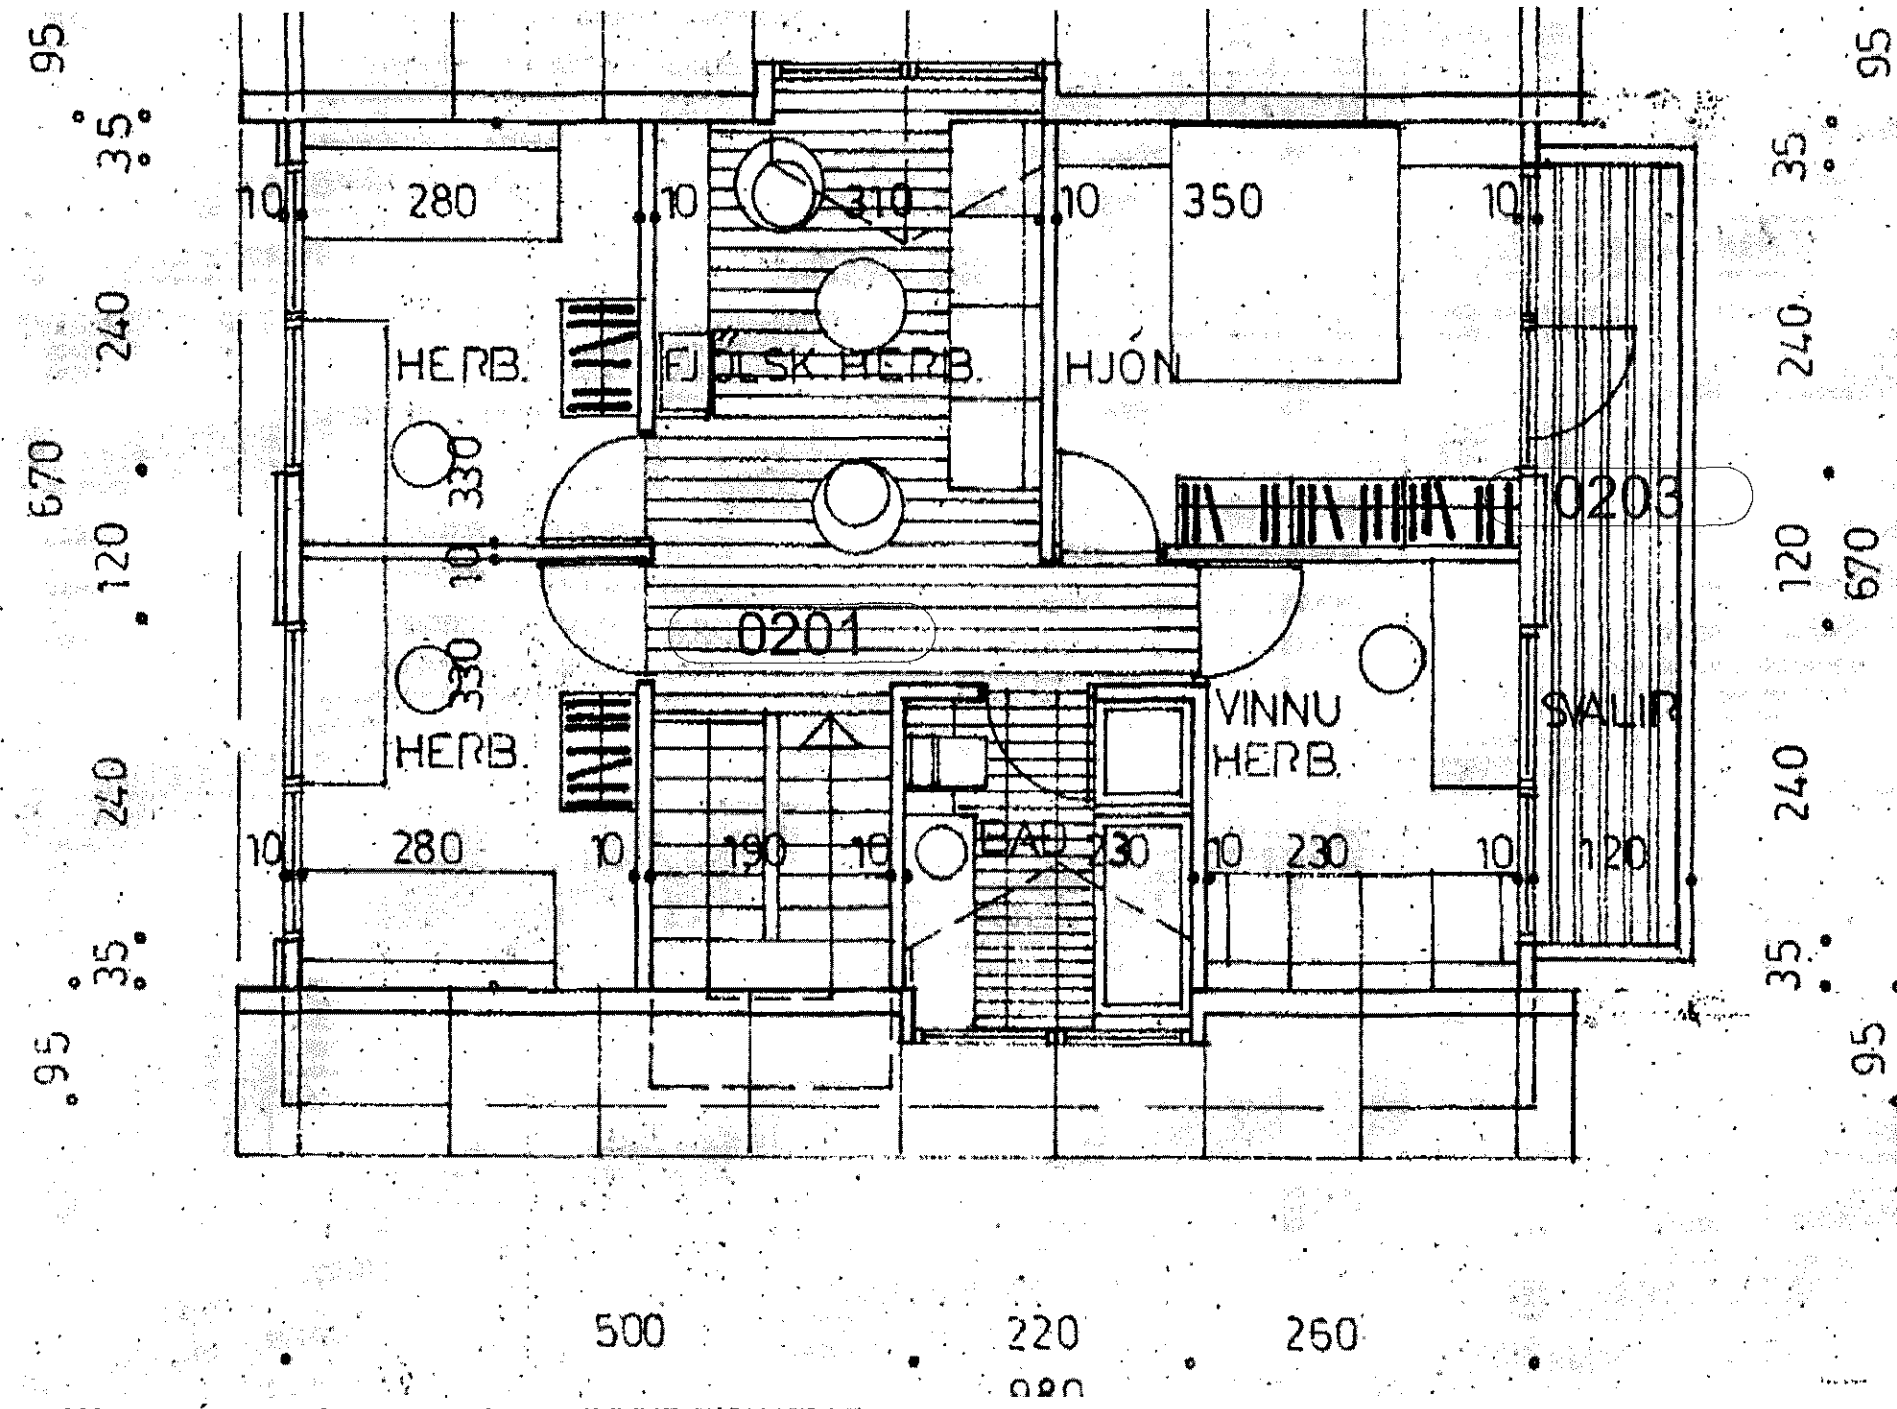

FYLGISKJAL ÁN MÆLIKVARÐA. GRUNNMYND RISHÆÐAR

UPPRUNALEGUR_HÖFUNDUR
Sveinn G. Sveinsson & Sigurður Sigurðsson

Fylgiskjal

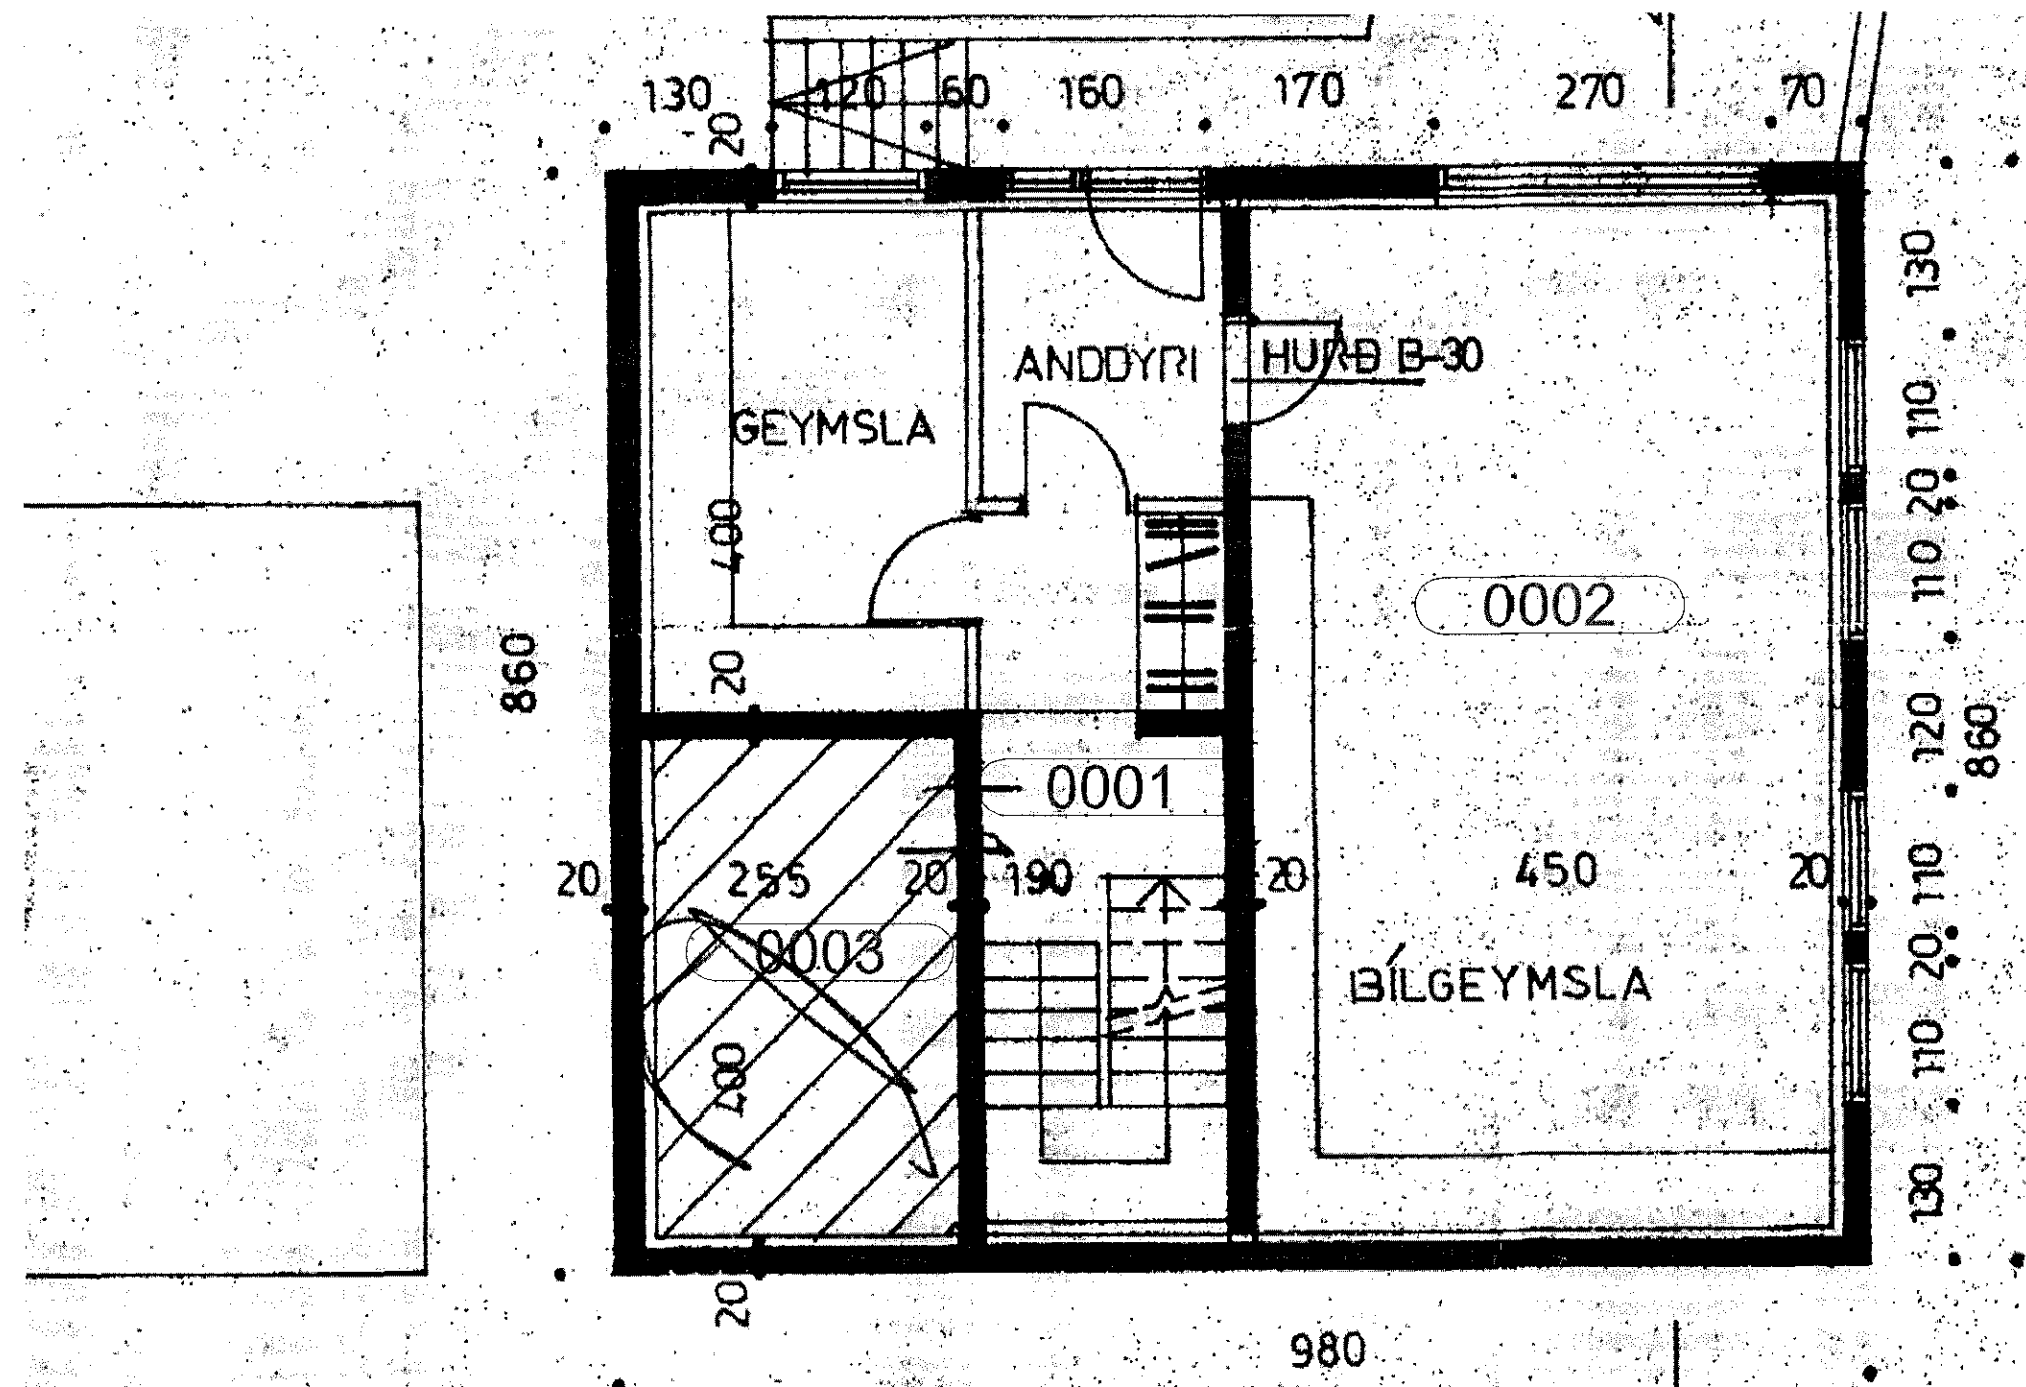

FYLGISKJAL ÁN MÆLIKVARÐA. GRUNNMYND KJALLARA

**BREYTINGAR ÁSÝNDIR OG
BYGGING BÍLSKÚRS** 303

Hraunbrún 14 1506
220 Hafnarfjörður
LANDNR.: 120968
MATHLUT.: 01 & 02
STAÐGREINIR: 1400-1-42500140

Skólingaróttla
MKV. ÖILGREINDUR
TEKNAÐ AF: Sveinn G. Sveinsson & Sigurður Sigurðsson
ÚTGÁFU DAGS: 02.02.2016

FYLGISKJAL

Svava Björk
Svava Björk Jónsdóttir
Arkitekt FAÍ
kt.: 281278-2239



ÖLL AFNOT OG AFRITUN TEKNINGAR AÐ HLUÐA EÐA Í HEILD ER HÁÐ SKRIFLEGU LEYFI HÖFUNDNA