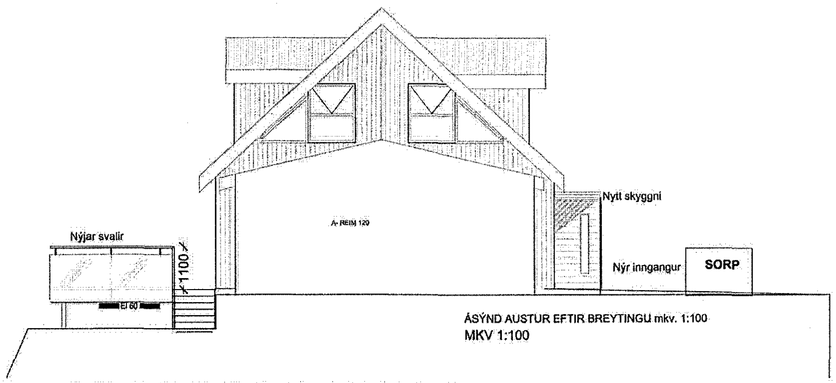

ÁSÝND AUSTUR EFTIR BREYTINGU mkv. 1:100
MKV 1:100

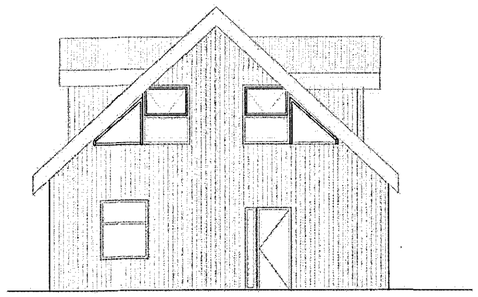

AÝND AUSTUR FYRIR BREYTINGU mkv. 1:100
MKV 1:100

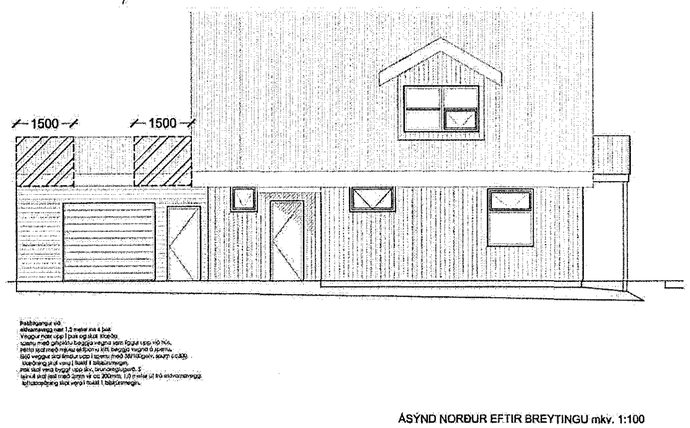

ÁSÝND NORÐUR EFTIR BREYTINGU mkv. 1:100
MKV 1:100

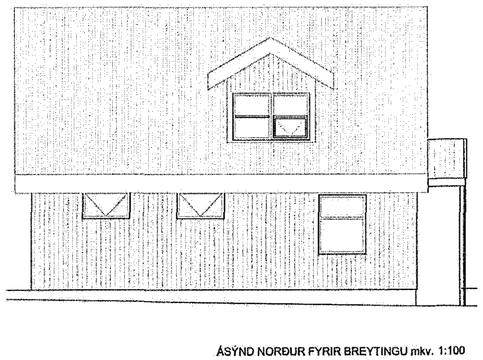

ÁSÝND NORÐUR FYRIR BREYTINGU mkv. 1:100
MKV 1:100

ASÝND VESTUR EFTIR BREYTINGU mkv. 1:100
MKV 1:100

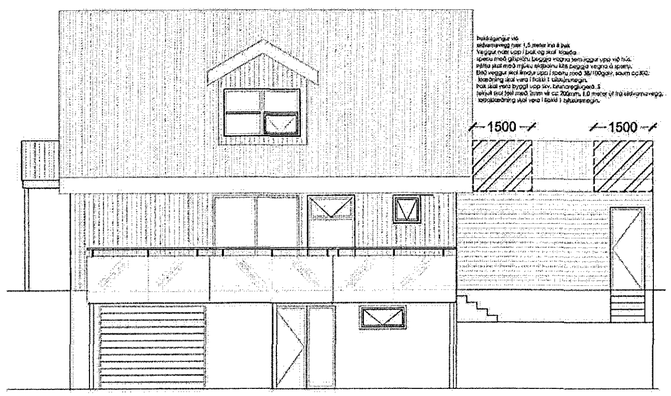

ÁSÝND SUÐUR EFTIR BREYTINGU mkv. 1:100
MKV 1:100

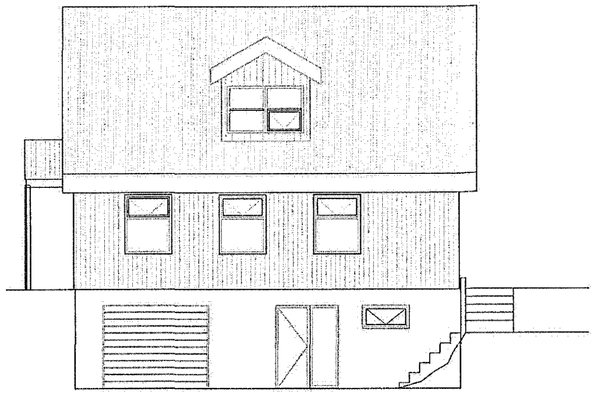

ÁSÝND SUÐUR FYRIR BREYTINGU mkv. 1:100
MKV 1:100

ASÝND VESTUR FYRIR BREYTINGU mkv. 1:100
MKV 1:100

Samþykkt þann
17. feb. 2016
Byggingafulltrúinn í Hafnarfirði

UPPRUNALEGUR HÖFUNDUR
Sveinn G. Sveinsson & Sigurður Sigurðsson

BREYTINGAR ÁSÝNDIR OG BYGGING BÍLSKÚRS 302-B

Hraunbrún 14
220 Hafnarfjörður 1506

LANDNR.: 120968
MATSHLUTI: 01 & 02
STAÐGREINIR: 1400-1-42500140

ÁSÝNDIR

MKV. 1:100
TEIKNAÐ AF: SBJ
ÚTGÁFU DAGS.: 02.02.2016

AÐALUPPDRÁTTUR

Svava Björk Jónsdóttir
Arkitekt FAÍ
kt.: 281278-2239

ÖLL AFNOT OG AFRITUN TEIKNINGAR ÁN ÞESS AÐ HLUTA EÐA ÍHEILD ER HÁÐ SKRIFLEGU LEYFI HÖFUNDA

Öll mál eru í mm. Mælið ekki af teikningum. Öll mál athugist á staðnum. Ósamræmi í teikningum og vafaatriði skal ljá kynna arkitektum strax.