



16/16/1606307
 Samþykkt þann
 22. júní 2016
 Byggingaútlittrúmm í Hafnarfirði

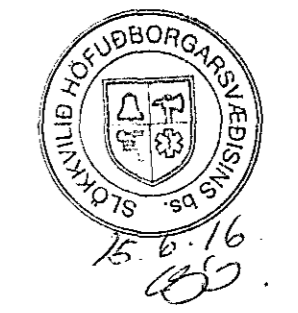


Sorperði smíðist úr gagnvörðum víð.
 Stóðir úr 95*95 mm gagnvarinnni furu.
 Klæðning 22*120 mm gagnvarinnni furu að utanverðu.
 9 mm útigísi að innanverðu.

Allar stálstefingar skulu vera hefðgávansteraðar.

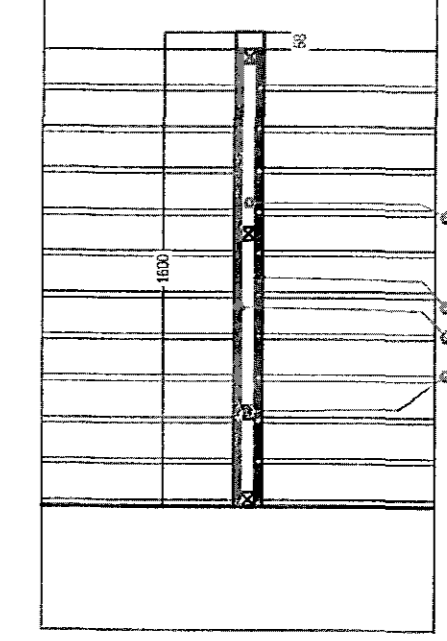

STAJURAR 95*95 mm
 KLÆDNING:
 22*120 mm GAGNVARIN FURA AÐ UTANVERÐU.
 9 MM ÚTIGÍFS AÐ INNANVERÐU. (KLÆDNING Í FLOKKI 1).
 ØGRIND 45*45 mm CIC 900 mm
 SIL MILLI BORÐA 20 mm

Vegna athugasemda sem fulltrúi stöðkvíðs gerði við lokaúttekt á húsi 2C um staðsetningu sorperða með tilliti til sambrunnahættu, hefur verið farið yfir staðsetningu sorperða og þau þelma sem stöðu of nærri húsum færð þannig að þau upplýfi nú reglugerðarkræði, þá er sú breyting gerð að sorperði eru klædd að innanverðu með 9 mm útigísi, (klæðning í flokki 1)
 Stg. Þorvarðar, dags. 14-06-2016.

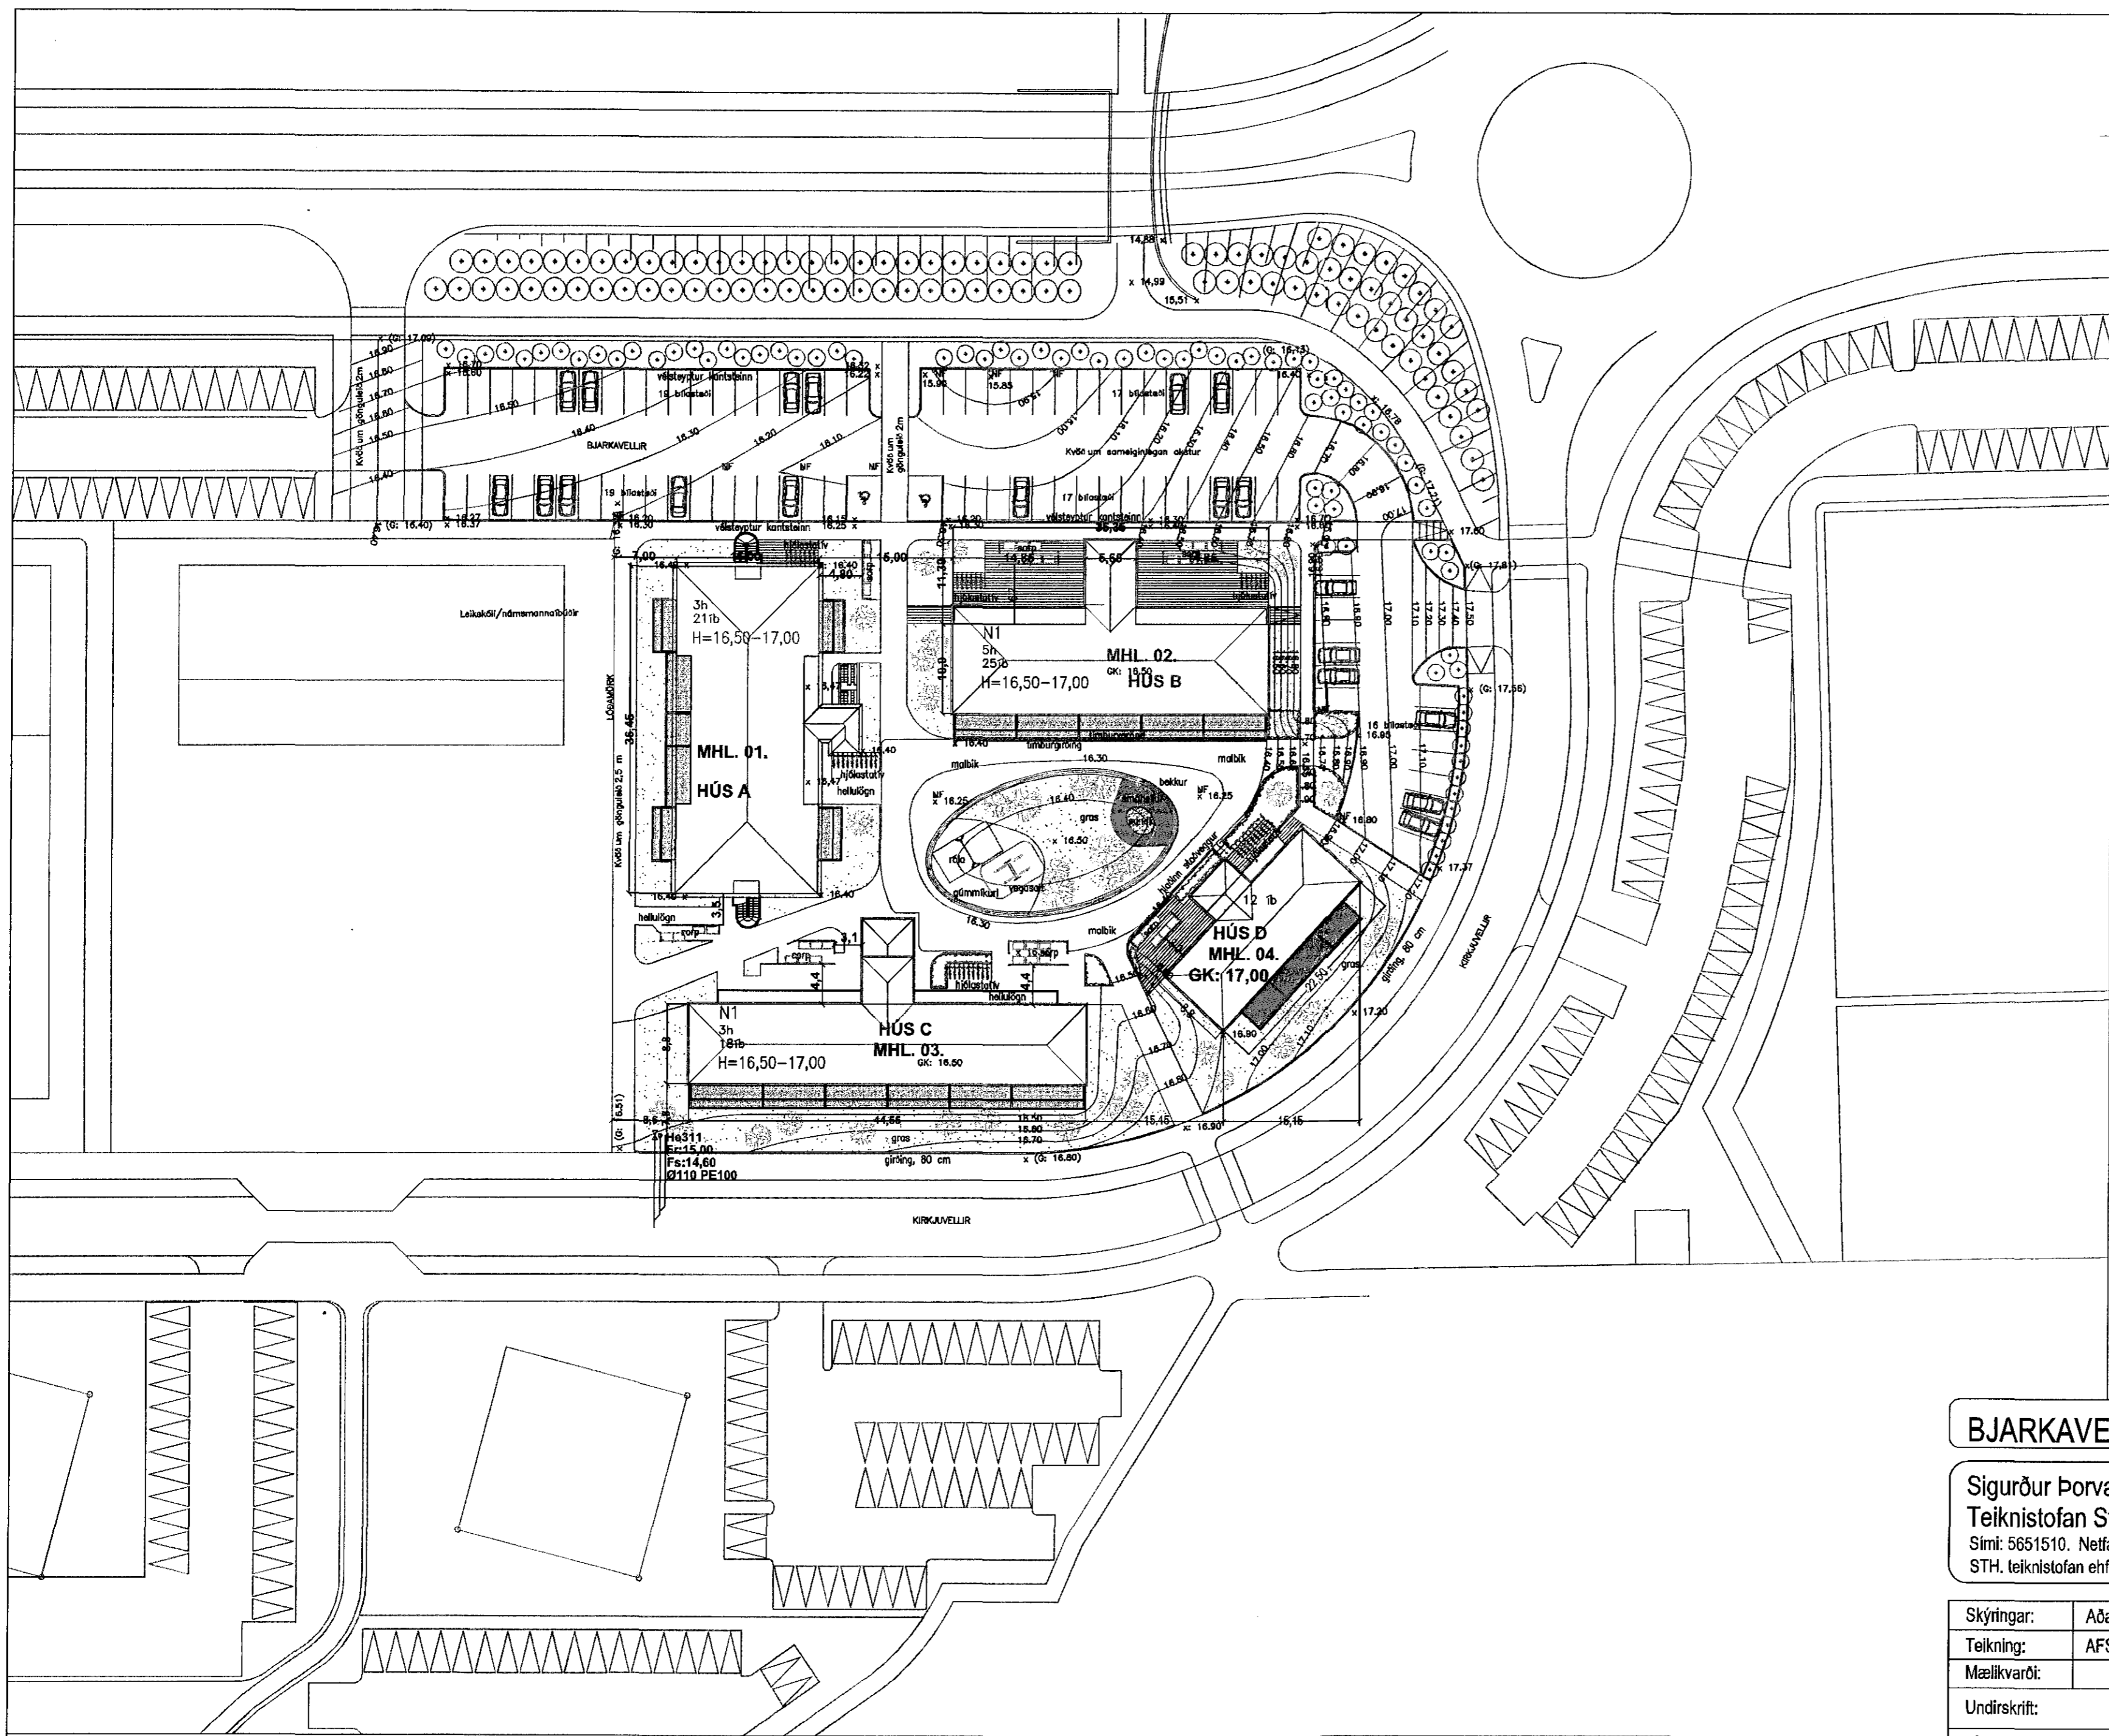

AFSTÖÐUMYND. MKV. 1:500.

BJARKAVELLIR 1A, 1B, 1C og 1D. HAFNARFIRÐI.

Sigurður Þorvarðarson byggingafræðingur bfi.
 Teiknistofan Strandgötu 11 220 Hafnarfirði.
 Sími: 5651510. Netfang: teiknistofan@simnet.is
 STH. teiknistofan ehf. kt. 510298-2769. Kt. aðalhönnuðar: 141250-4189.

Skýringar:	Aðaluppdráttur.
Teikning:	AFSTÖÐUMYND.
Mælikvarði:	
Undirskrift:	<i>[Handwritten signature]</i>
Blað nr: 8 af 8	Dagsetning: mars. 2013.
Breytt: 14 júní 2016	