



breyting dags unnið
A 13.06.2016 ae
Layout bakaris breytt. Baksvæði starfsm. Krönnunnar
breytt. Bún.ábst. og prep.kjök. víxlað.

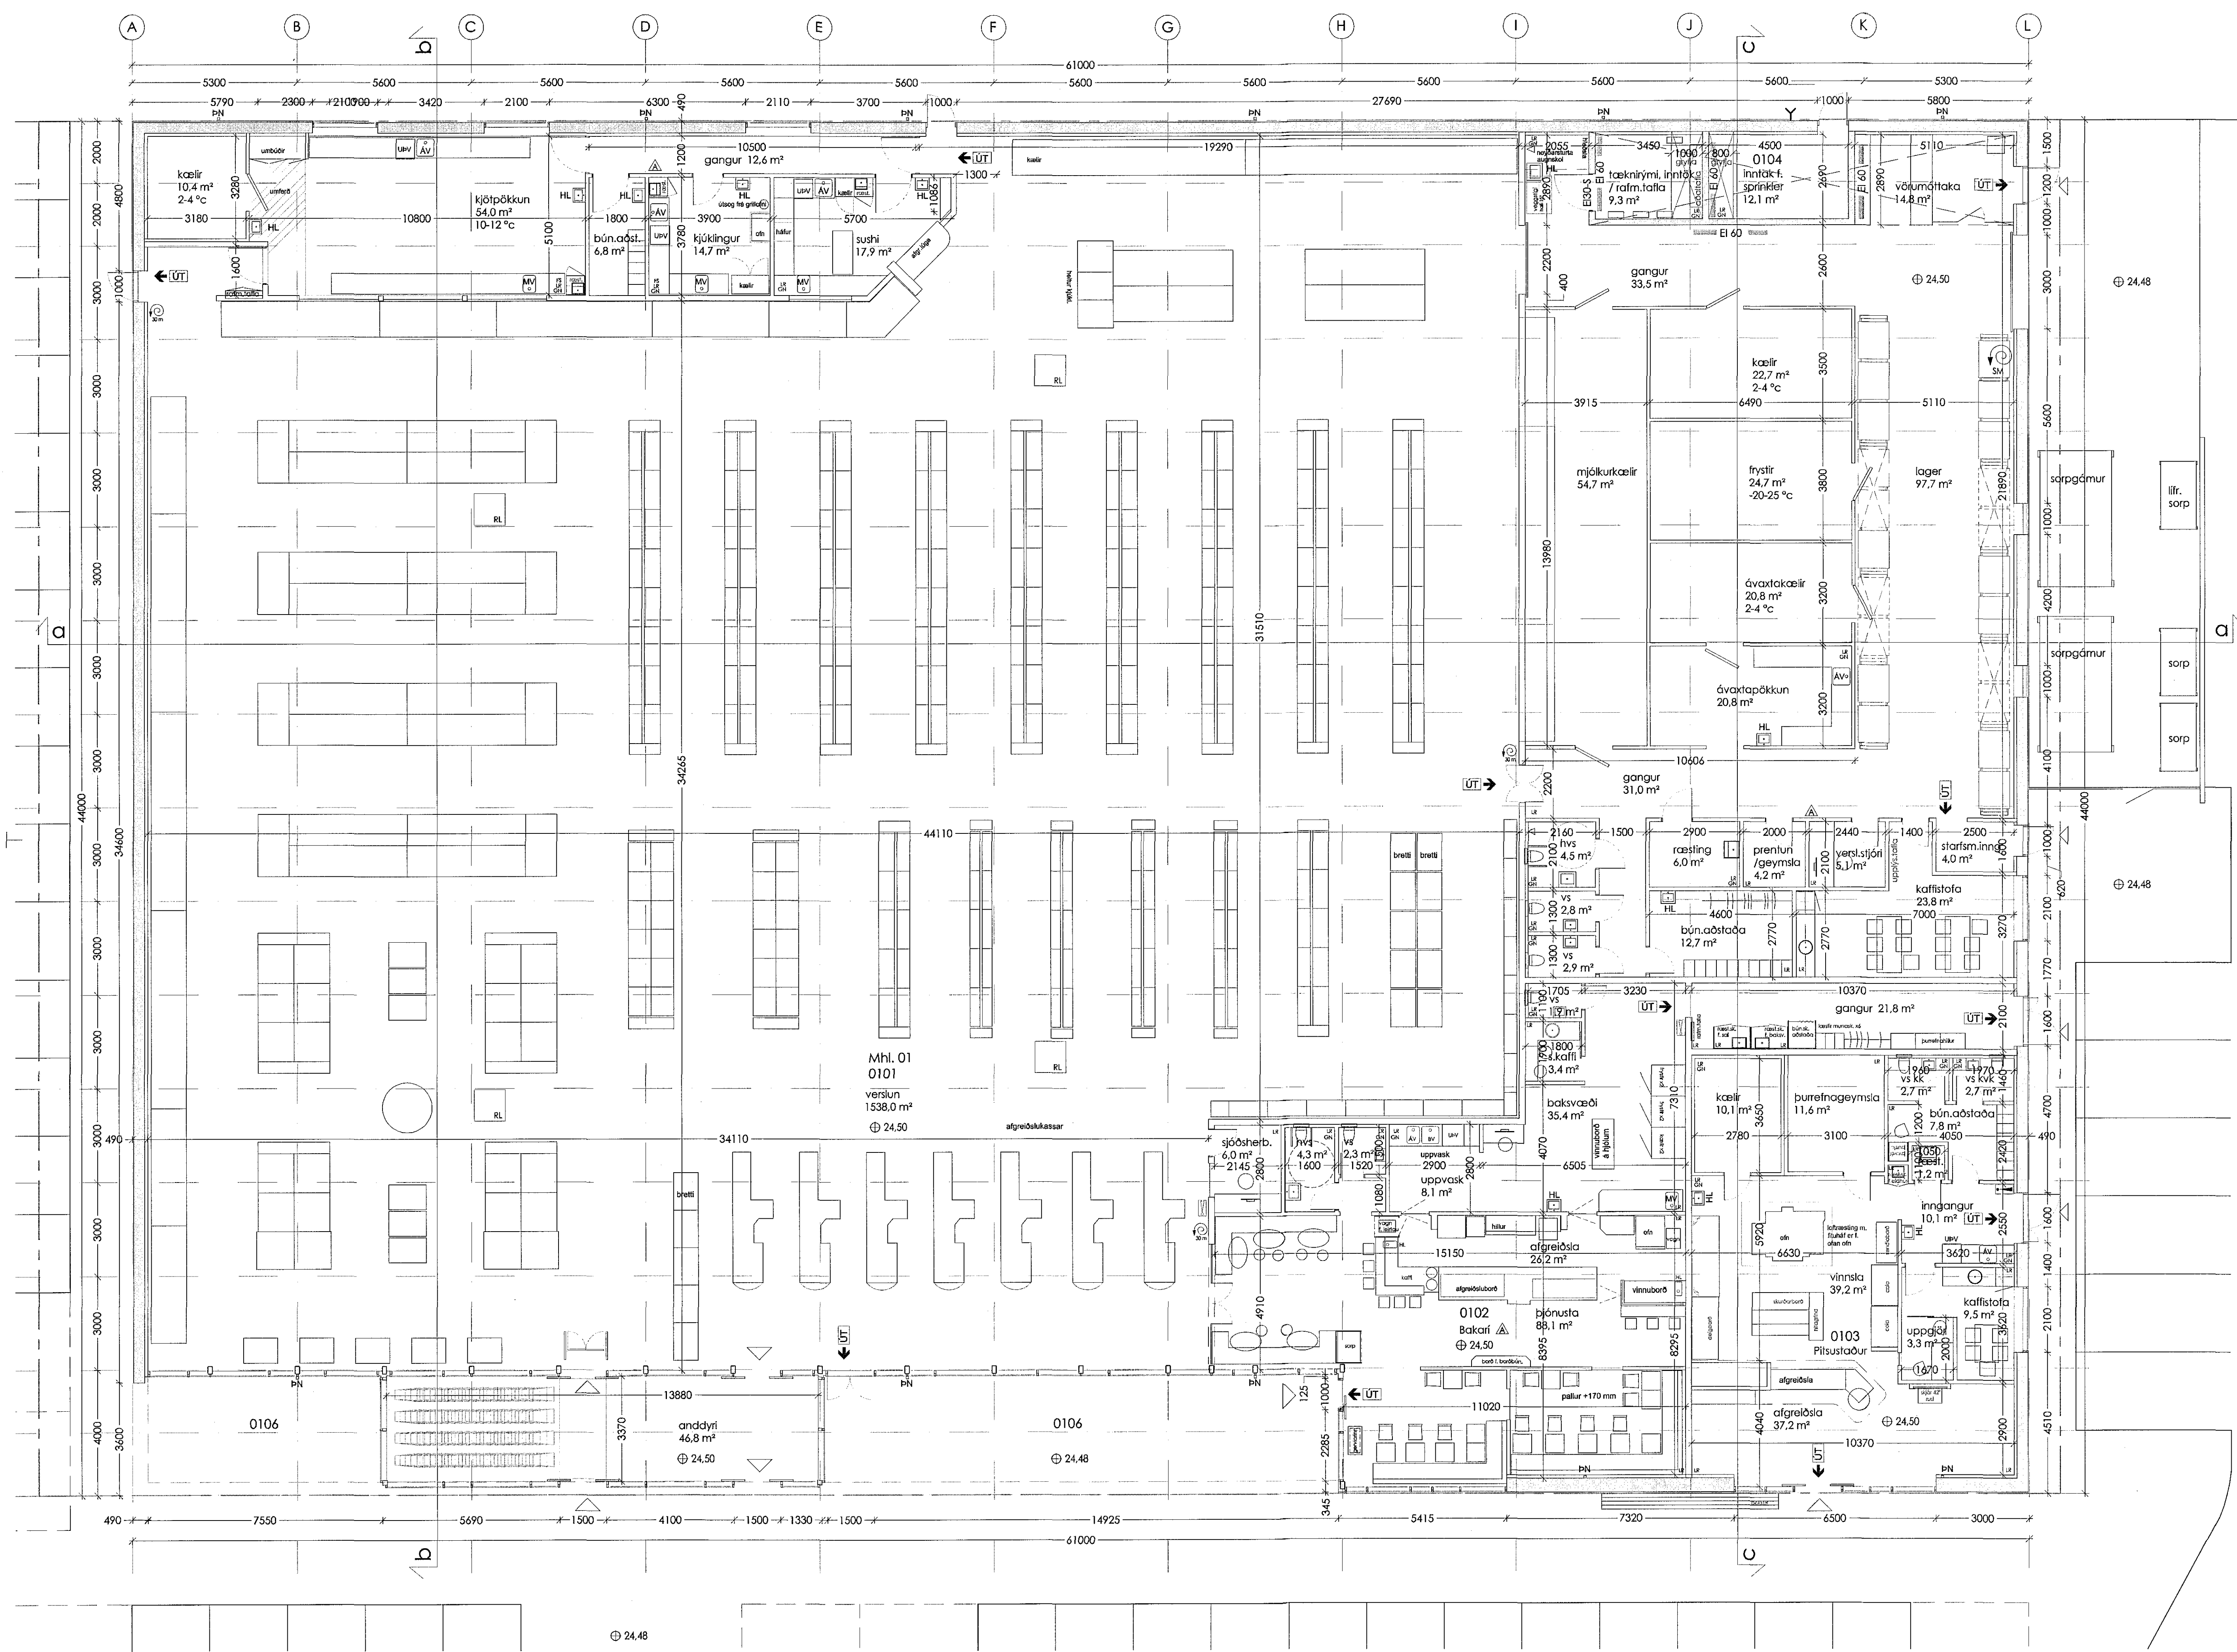

- Byggingalína
- Ei 60 Veggir og hæðarskil með merktri brunamótstöðu
- E 30 Hurðir og gluggar með merktri brunamótstöðu
- ÚT Merktur útgangur
- 30m Brunaslanga
- Stjórnað töð brunavörn. kerfis Tíburatengi sökkvélbás
- RL Reyklosun
- LR Loftfræsting
- GN Gólfúrufall
- BN Þakúrufall
- SM Smútslanga
- FS Filusúgja
- BV Borðbún.vaskur
- AV Ándalvaskur
- MV Matvælavaskur
- HL Handlaug
- △ Breytingar í teikningu

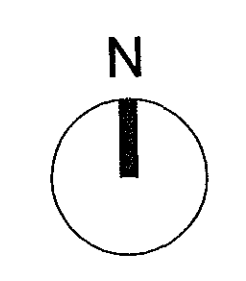

ADALUPPDRAËTUR

| | |
|-----------|---------------------------|
| verk | KRÖNNAN Flatahrauni 13 |
| verkkaupi | FESTI hf. |
| heiti | grunmynd |
| mkv. | A1 1:100 |
| dags | 01.06.2015 |
| hannað | gov / ae |
| teiknað | ae |

G.Oddur Viðisson arkitekt FAI
220564-4369

dap
development architecture property
Hjarnagata 4 101 Reykjavík
56604200 arkitekt@dap.is www.dap.is

| | | |
|--------|----------|----------|
| verkr. | teikning | breyting |
| 14-4-D | (99)1.02 | A |

HEILBRIGDISEFTIRLIT
HAFNARFJARDAR-
OG KÓPAVOGSSVÆÐIS
Gæðatorgi 5 - 210 Garðabæ
15. júní 2016 BCF

Öll mál athugist á staðnum - ósamræmi í teikningum og vafaatriði skal tilkynna arkitektum strax