




breyting dags unnið  
A 13.06.2016 ae  
a-a gluggar í kjötv. stæðka, hæð vinnslu laukkar um 500 mm, b-b lerkáæðn. c-c hækkun kassa, ræsting

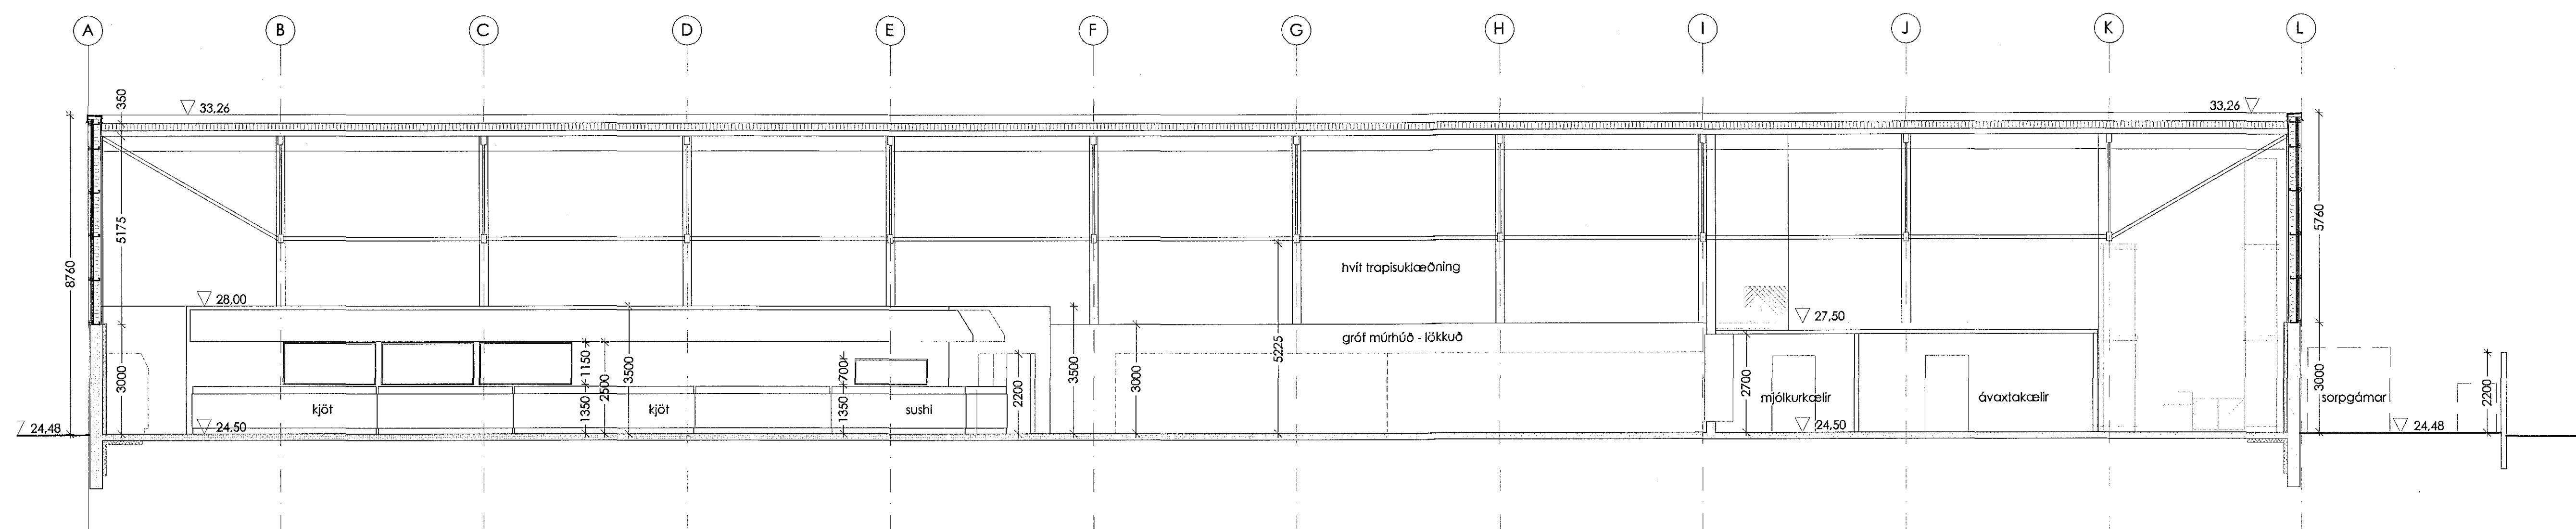


sneiðing aa

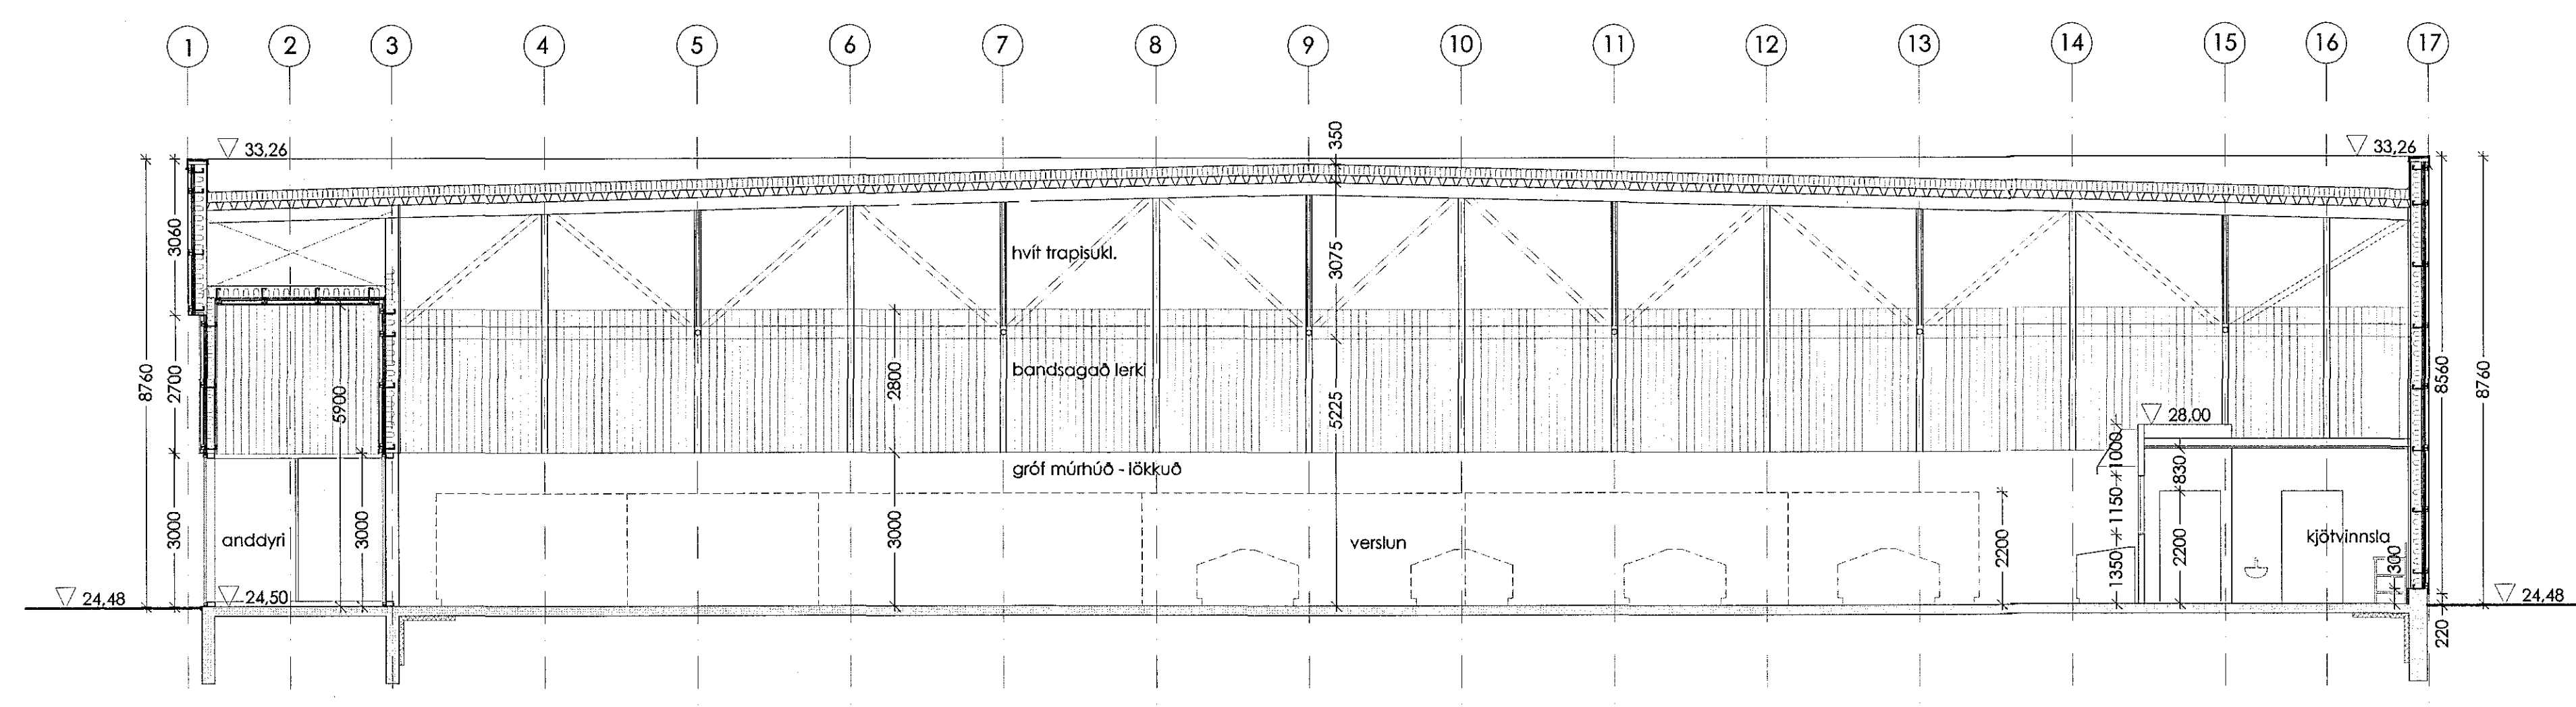

sneiðing bb

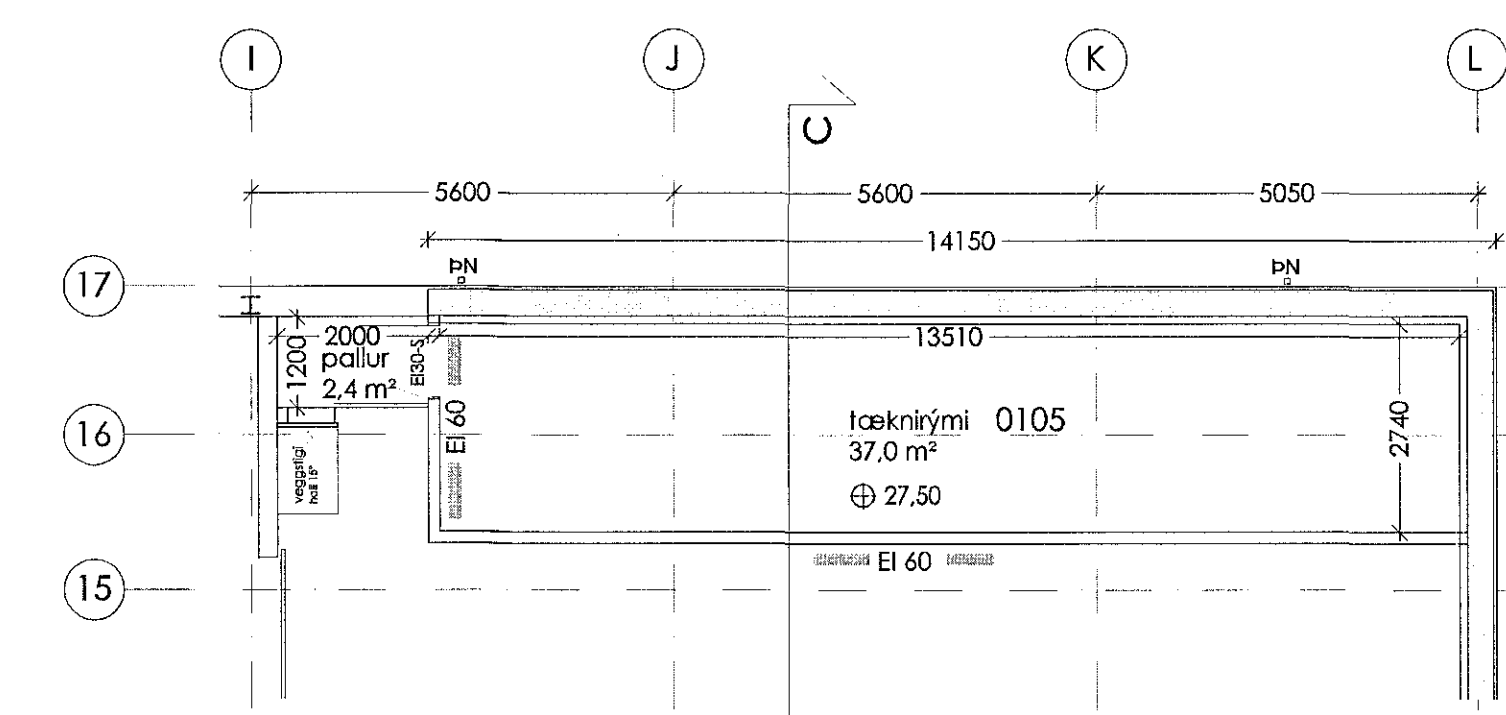

grunnmynd - millipallur

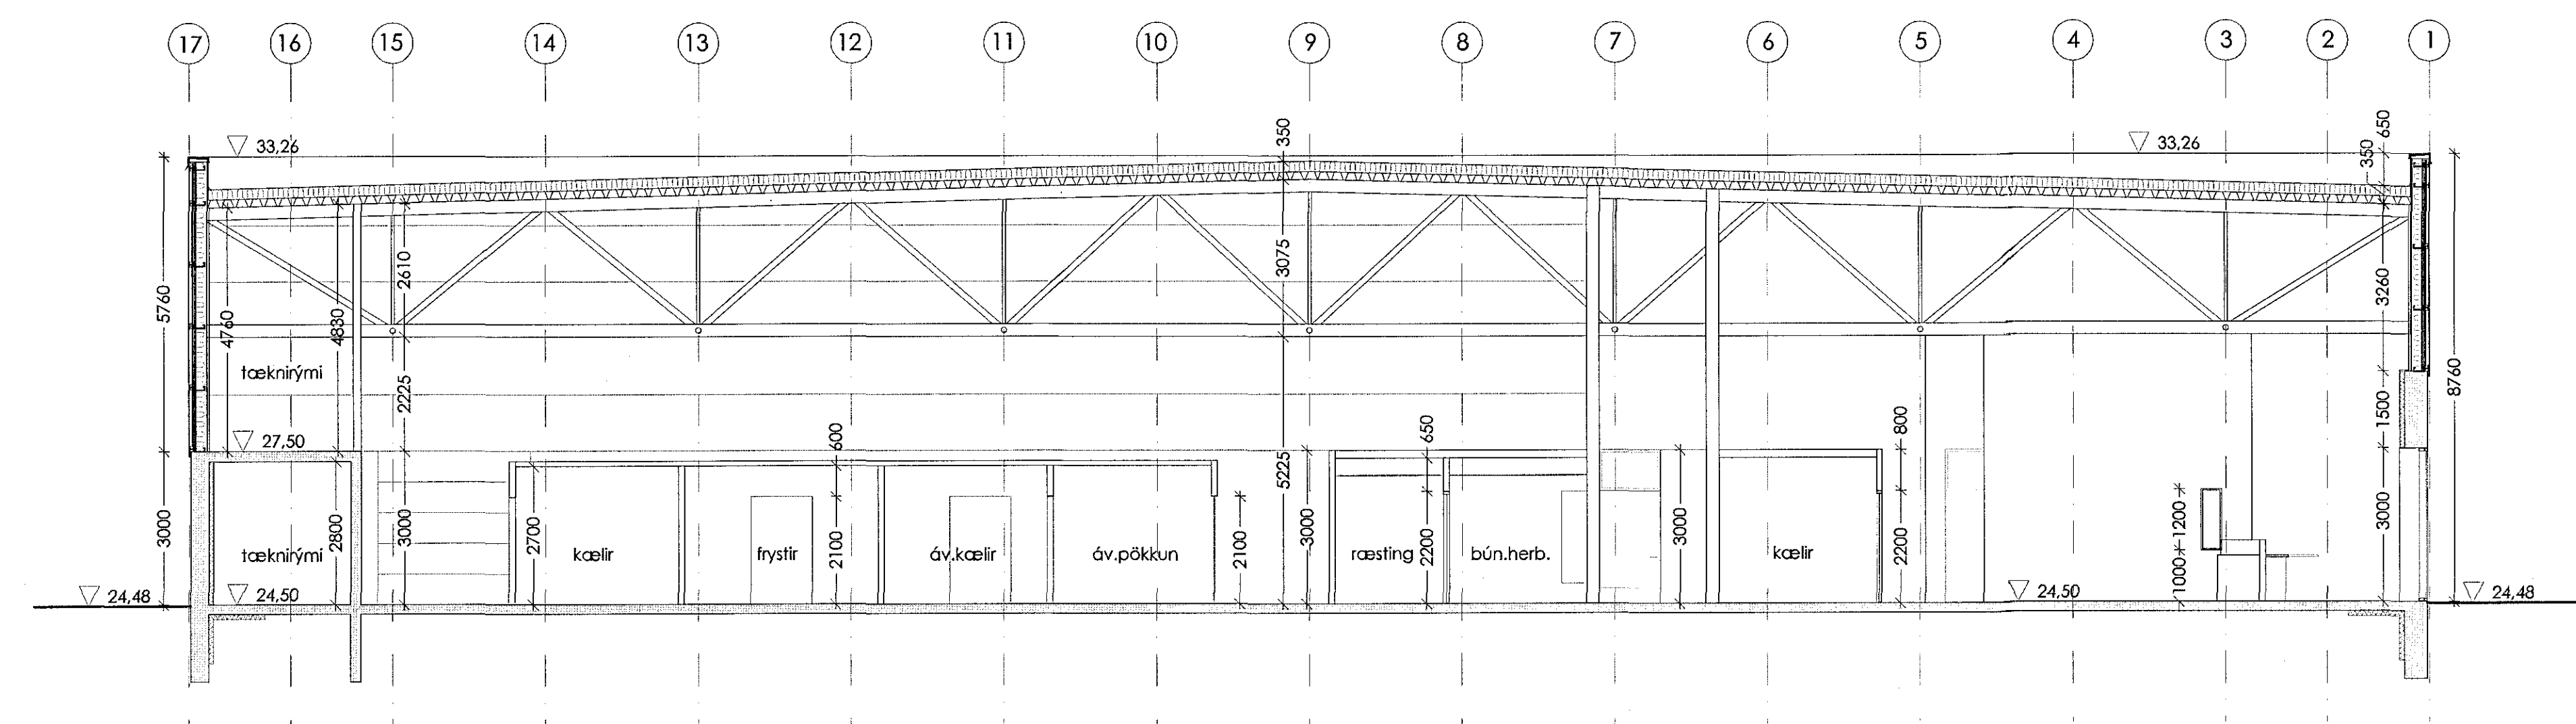

sneiðing cc

ADALUPPDRÁTTUR	
verk	KRÓNAN Flatahrauni T3
verkkaupi	FESTI hf.
heiti	sneiðingar - millipallur
mkv.	A1 1:100
dags	01.06.2015
hannað	gov / ae
teiknað	ae
G. Oddur Viðsson arkitekt FAI 220564-4369	

dap  
development architecture property  
Tjarnargata 4 101 Reykjavík  
56604200 arkitekt@dap.is www.dap.is

verknr.	teikning	breyting
14-4-D	(99)1.03	A

Öll mál athugið á staðnum - ósamræmi í teikningum og vafaatriði skal tilkynna arkitektum strax.