



15/6'16 1606272

Samþykkt þann
22. JUNI 2016
Byggingafræðingur í Vaxandi


breyting dags unnið
A 13.06.2016 ae
Lagerhurðir breikkaðar á vesturhlö.
Afkæðning stýtt á norðurhlö. Staðsetn. skíta.

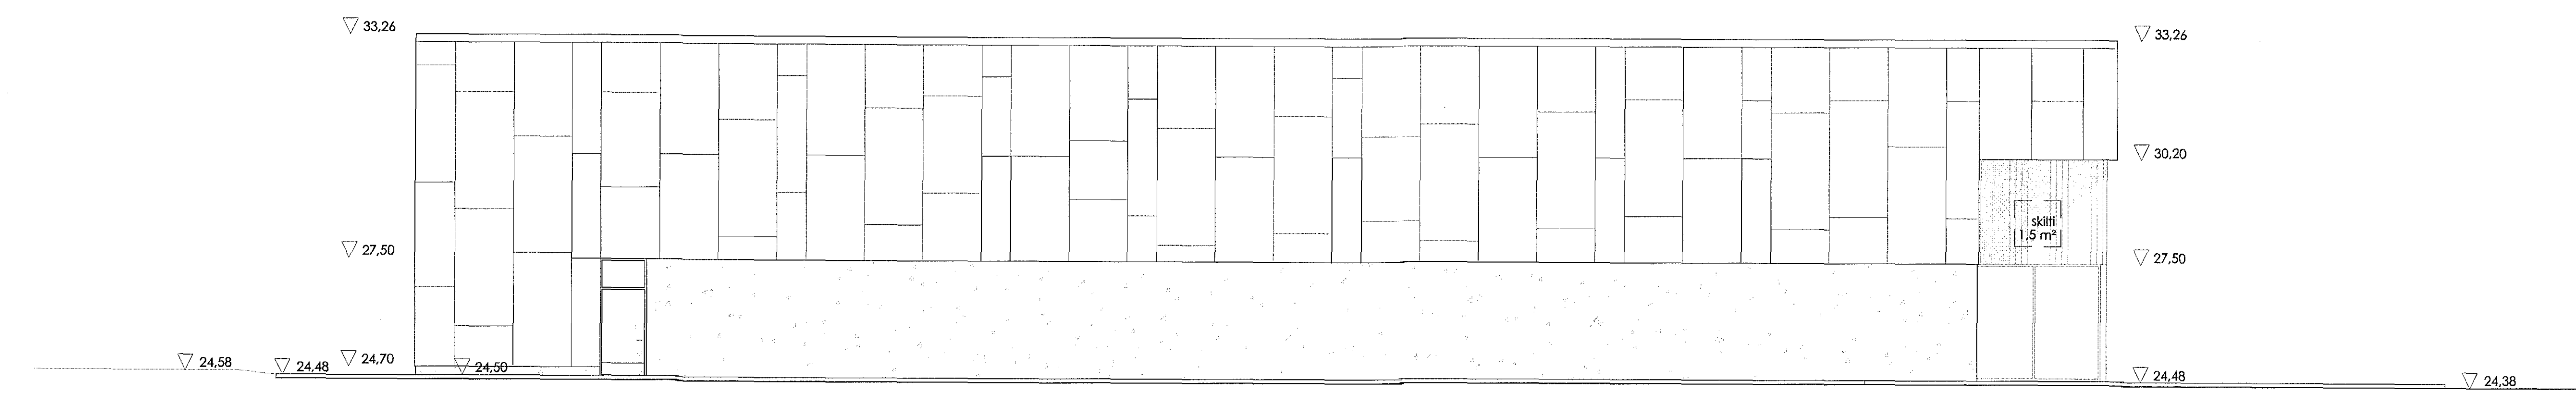


útlit vestur

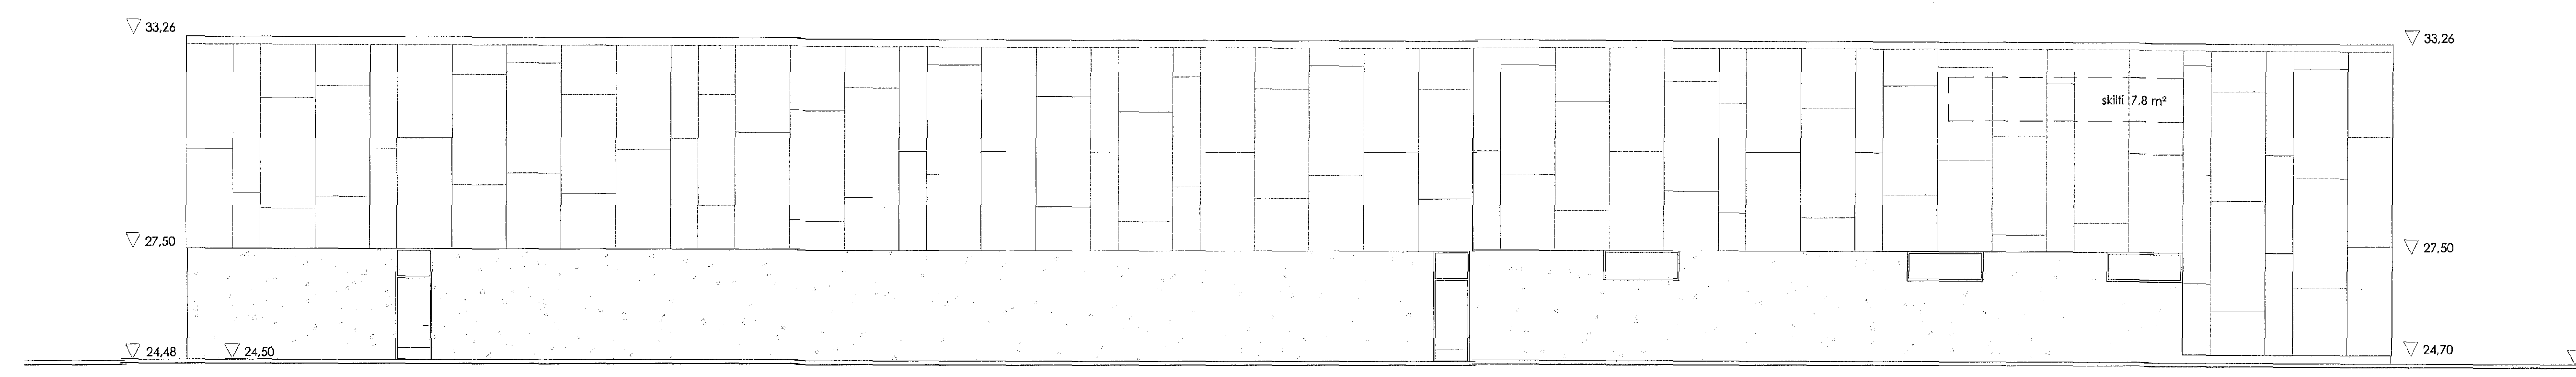

útlit norður

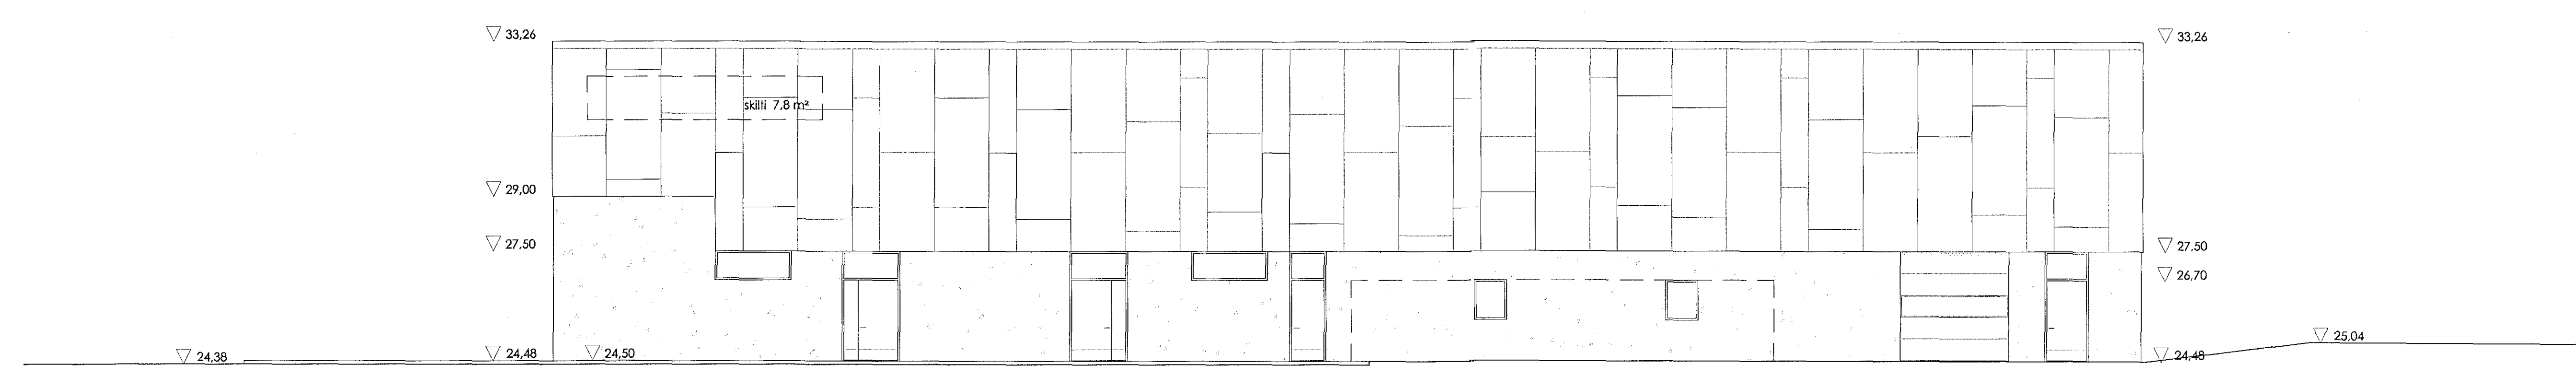

útlit austur

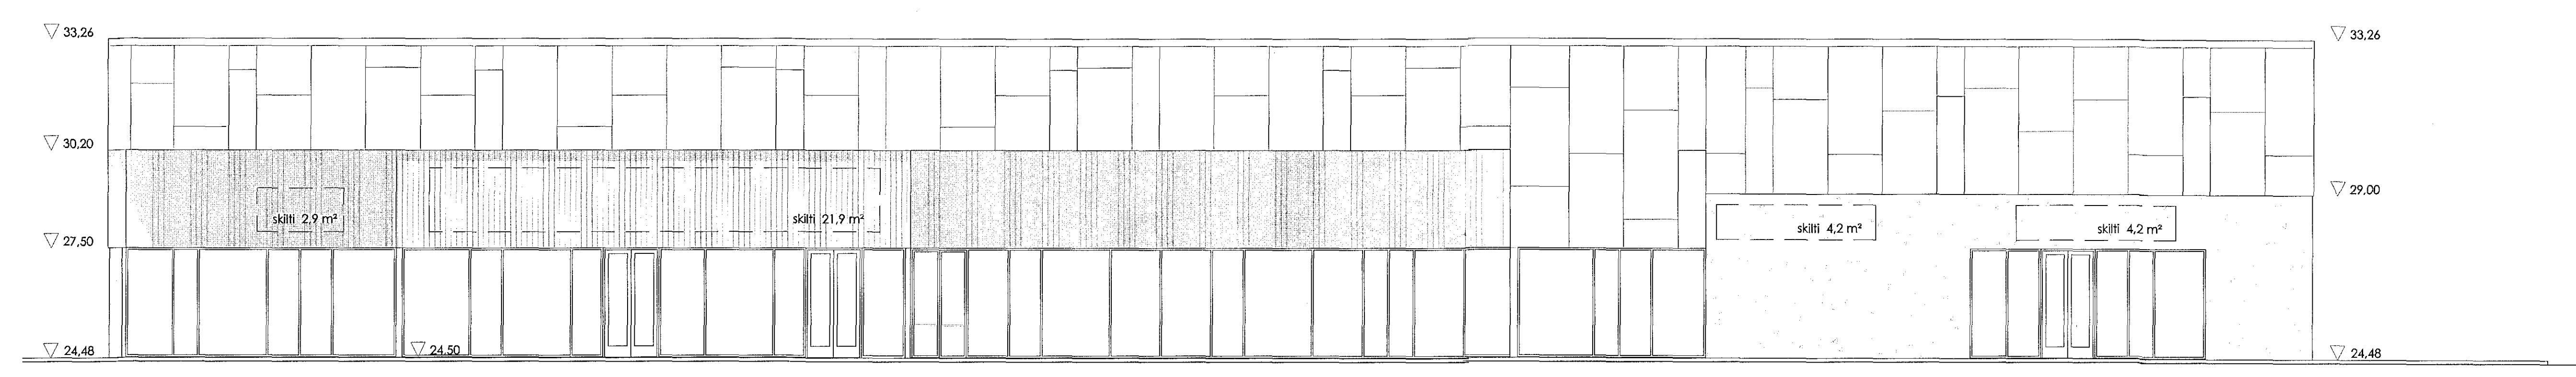

útlit suður

ADALUPPDRAÐIÐ	
verk	KRÓNAN Flatahrauni 13
verkkaupi	FESTI hf.
helti	útlit
mkv.	A1 1:100
dags	01.06.2015
hannað	gov / ae
teiknað	ae

G. Oddur Viðisson

G. Oddur Viðisson arkitekt FAI
220564-4369

dap
development architecture property
Tjarnargata 4 101 Reykjavík
5604200 arkitekt@dap.is www.dap.is

Oskar Þorsteinsson
2016-06-14 11:16:54

Öll mál athugst á staðnum - ósamræmi í teikningum og vafaatriði skal tilkynna arkitektum strax

vekrn.	teikning	breyting
14-4-D	(99)1.04	A