



Grunnmynd milli lofts.
meðfram Kaplahrauni

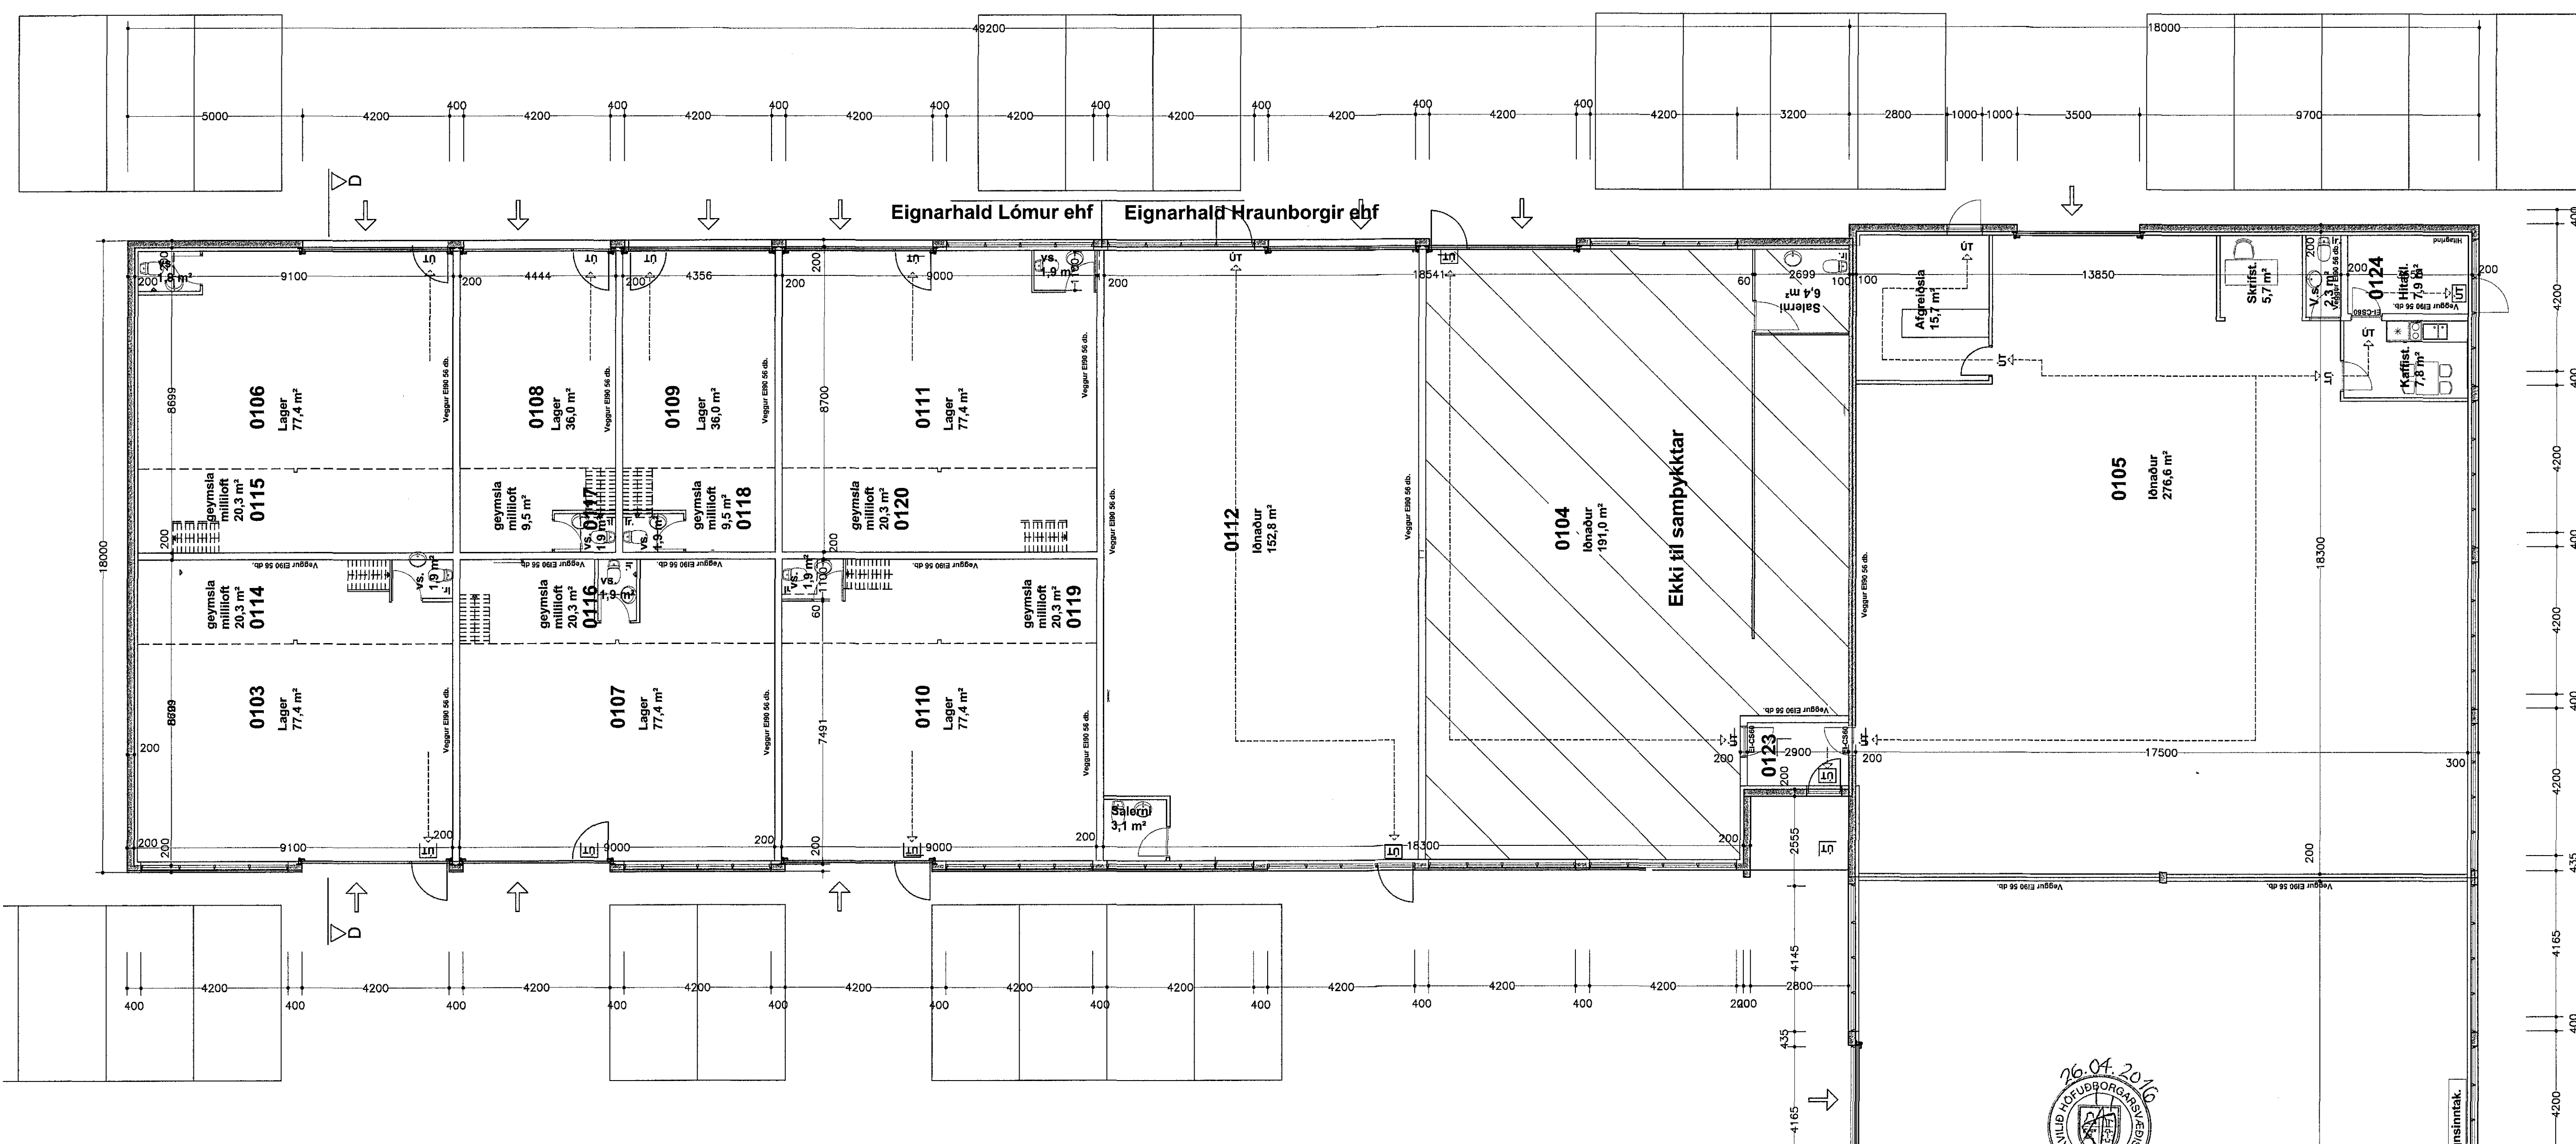

Grunnmynd 1. hæðar.
meðfram Kaplahrauni

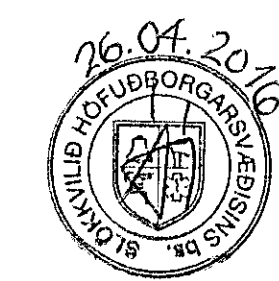

Bæjarhraun 24

Grunnmynd 1. hæð og milli lofts

kvartöl: 1:100 teikn. nr. **3**

dags. 27.05.2015 breytt: 24.04.2016

Ágúst Þórðarson byggingafræðingur hlíf
sími 554 2241, 893 8601 fax 554 2231 netf. rymi@islandia.is
Smiðjuvegur 11E 200 Kópavogur

Ágúst Þórðarson

Í öllu húsinu skal vera brunaviðvörðunarkerfi tengt öryggisstöð.
Húsið er upphaflega hannað af Sigurði Oddsyni og Snorra Haukssyni.

| Breytt dags. | Eðli breytinga |
|--------------|-------------------|--------------|--|--------------|-------------------|--------------|--------------------------|--------------|--|--------------|---|
| 12.05.2016 | Reyndarteikningar | 22.02.2016 | Stigum og salerni breytt undir milli lofti | 31.03.2016 | Reyndarteikningar | 13.07.2015 | Gistheimillí á eftir hæð | 27.05.2015 | Einingu 0103 skipt upp í 7 einingar Einingu 0104 skipt upp í 2 einingar | 27.01.2015 | Fjöggun á einingum og innréttingum breytt |