


Hafnarfjarðarbær  
 Línú: 20.6.16  
 Málsm: 1507174  
 Bréfal: 51.11

Samþykkt þann  
 13. jan. 2016  
 Byggingafulltrúi ið Vaxtróti

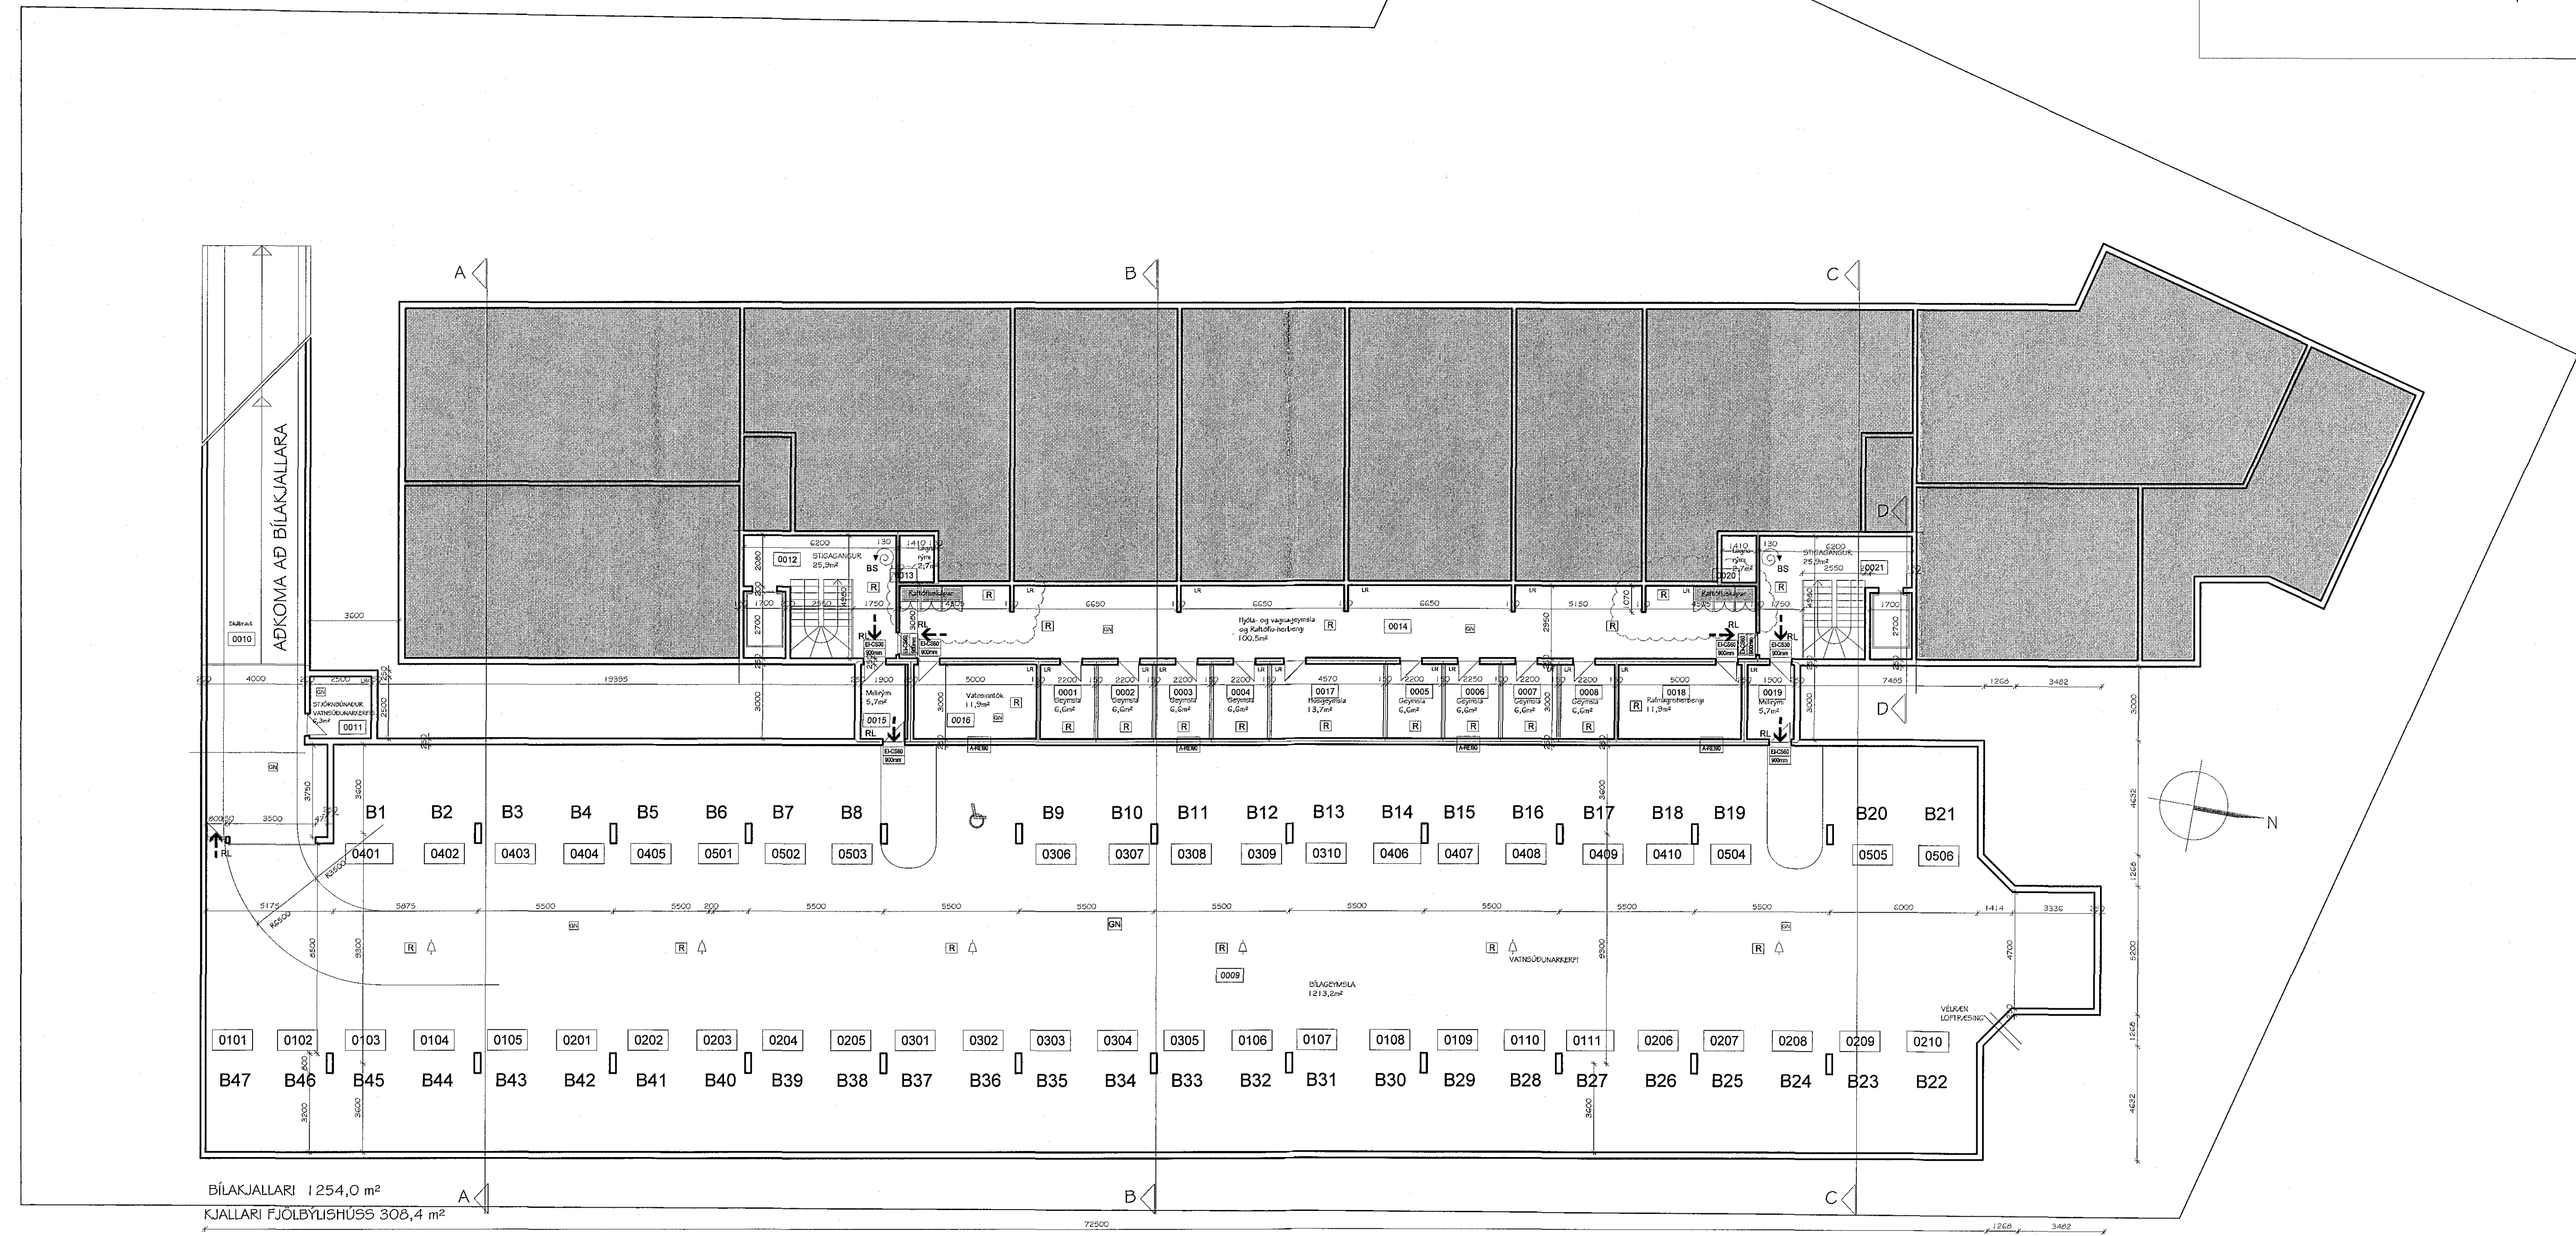

BÍLAKJALLARI 1254,0 m<sup>2</sup>  
 KJALLARI FJÖLBYLIÐSHÚSS 308,4 m<sup>2</sup>  
 GRUNNMYND KJALLARA

Breyting 07.06.2016	Veggir utan um rafmagnstöflur fjarlægðir af teikningu
Breyting 20.06.2013	Aflikun töfluherbergja
Breyting 21.03.2005	Bilastæðabókald endurskoðað

Flatahraun 1, Hafnarfirði  
 Fjölbýlishús  
 Grunnmynd kjallara

HÁNNAD:	MHÓI	TEIKNAD:	TEIKN. NR.:
KVAREÐ:	A2 1:200	DAGS:	28.01.2005
SAMP:		BREYTT:	21.03.2005
REITI & SKRÁ:		TEIKNAD:	AutoCAD
		BREYTT:	7. júní 2016
		BREYTT:	20. júní 2013
		BREYTT:	

SKÝ SÝNA BREYTINGAR Á TEIKNINGU



Magnús H. Ólafsson arkitekt FAI, kt: 150550-4759 s: 431 4210 / 893 2002 netfang: mark@isholf.is