Hafnarfjarðarbær
Innk: 20.6.16
Málsnr: 1507174
Erindi: 52111

Samþykkt þann
13. jan. 2016
Byggingarfulltrúinn í Hafnarfirði

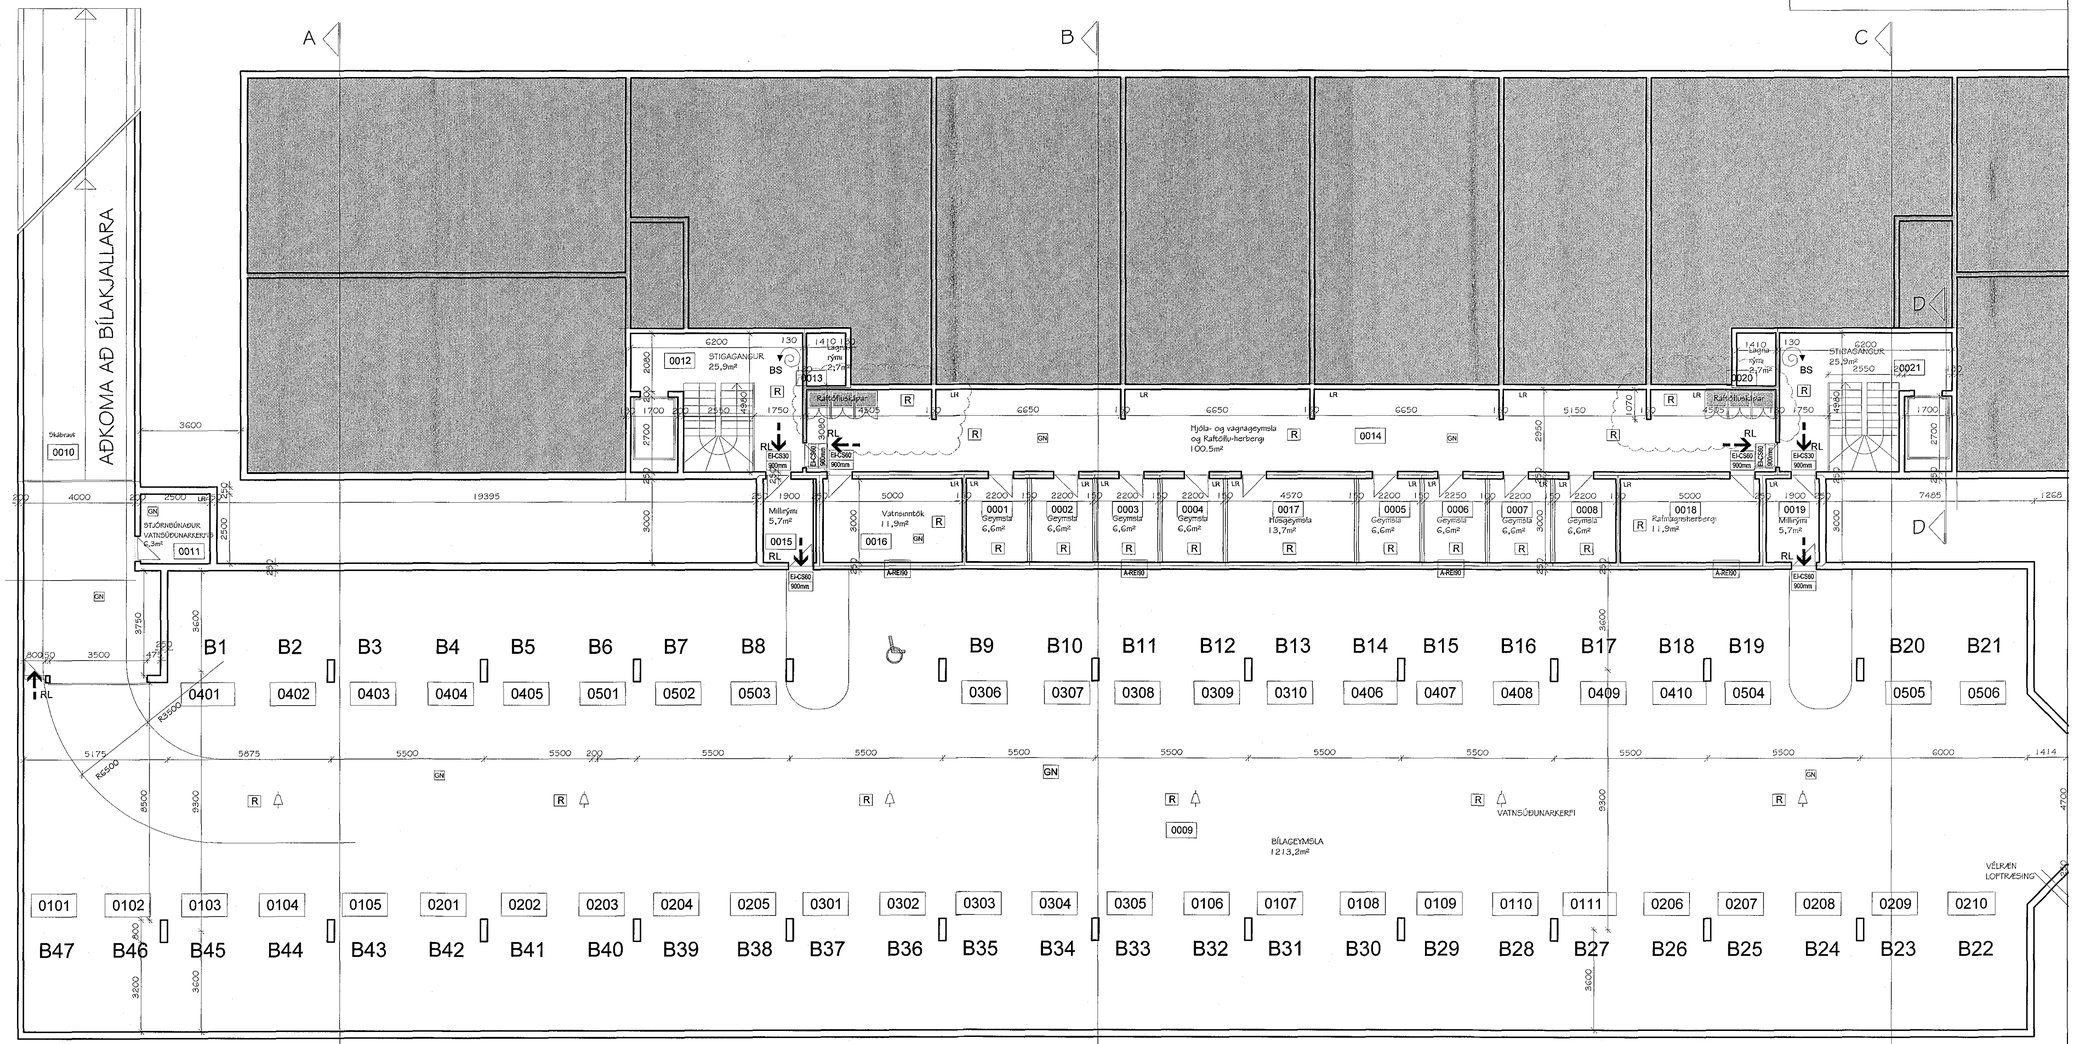

BÍLAKJALLARI 1254,0 m²

KJALLARI FJÖLBÝLISHÚSS 308,4 m²

GRUNNMYND KJALLARA

Breyting 07.06.2016	Veggir utan um rafmagnstöflur fjarlægðir af teikningu
Breyting 20.06.2013	Aflokun tölfluherbergja
Breyting 21.03.2005	Bílastæðabókald endurskoðað

Flatahraun 1, Hafnarfirði
Fjölbýlishús
Grunnmynd kjallara suður

HANNAÐ: MHÓl	TEIKNAÐ:	TEIKN. NR.: 05-4107	
KVARÐI: A1 1:100			
SAMÞ.:	DAGS: 28.01.2005	BREYTT: 21.03.2005	BREYTT: 20. júní 2013
HEITI Á SKRÁ:	TEIKNAÐ Í: AutoCAD	BREYTT: 7. júní 2016	BREYTT:

MarkSTOFA ehf
Melagötu 16 300 Akranes
Magnús H. Ólafsson arkitekt FAÍ, kt: 150550-4769 s: 431 4210 / 893 2002 netfang: mark@ishoff.is

SKÝ SÝNA BREYTINGAR Á TEIKNINGU