


Hafnarfjardarbær
 Innk: 20.6.16
 Málsm: 1507/14
 Erftal: 52'11

Samþykkt þann
 13. jan. 2016
 Byggingafráunum *W*
 Hafnarfirði

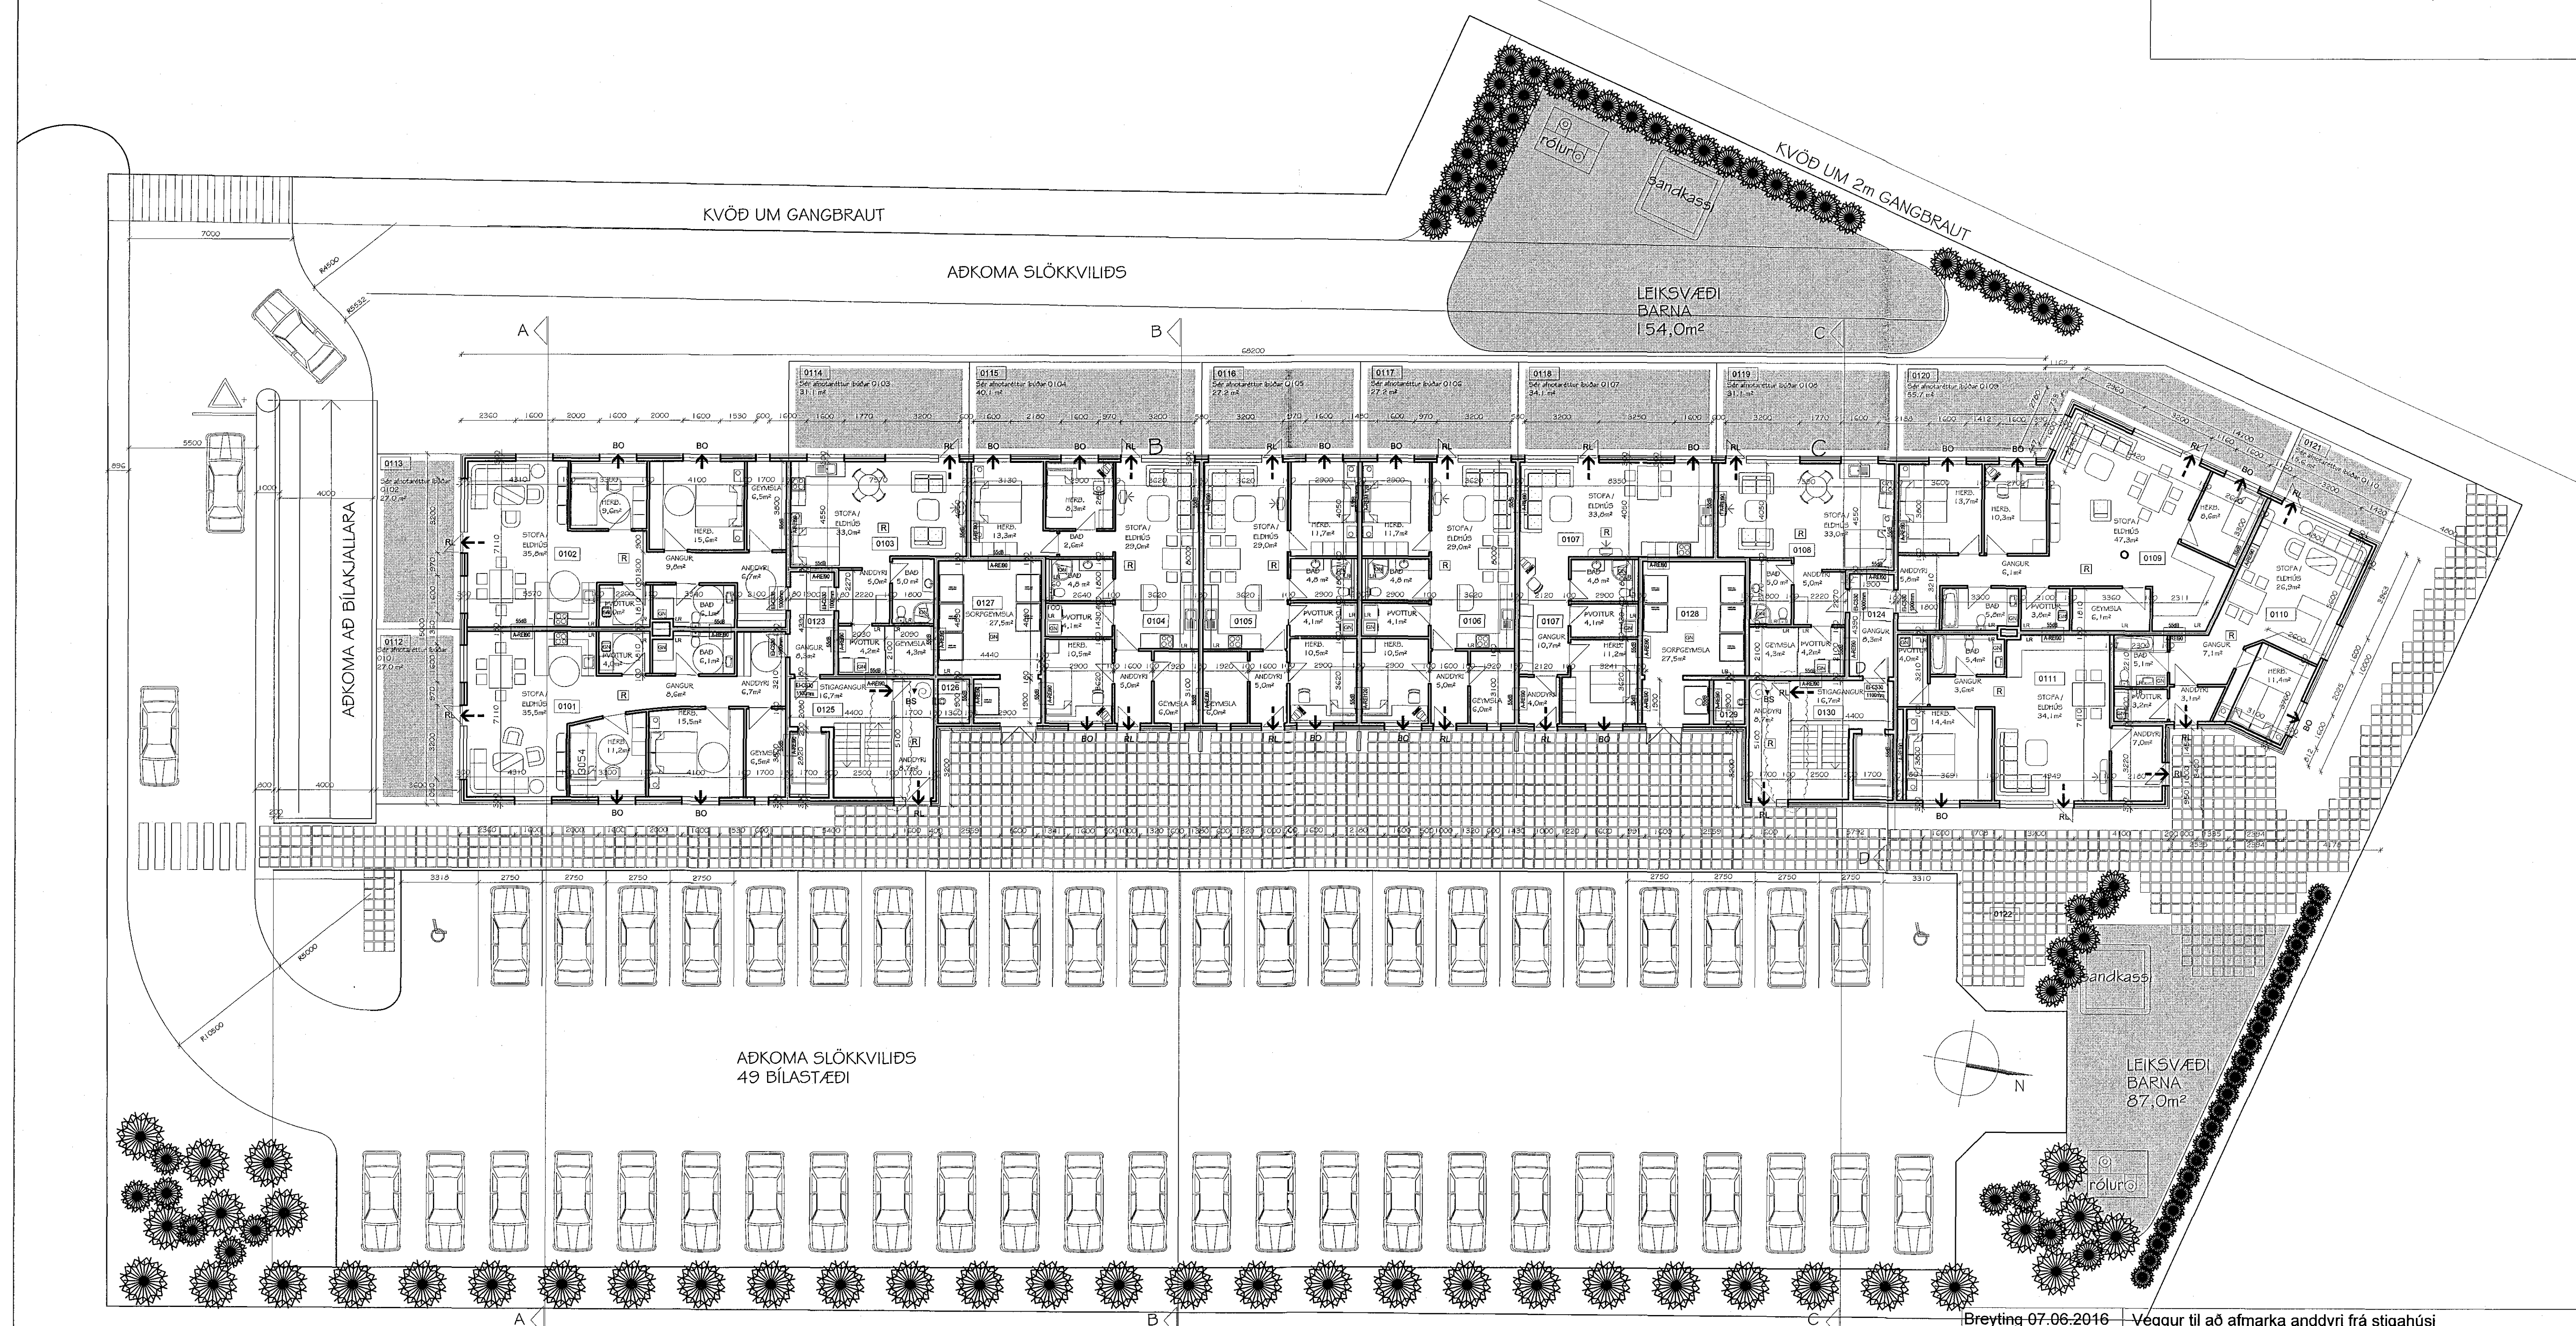

Breyting 07.06.2016 | Veggur til að afmarka anddyri frá stíghúsi

SKÝ SÝNA BREYTINGAR Á TEIKNINGU

Flatahraun 1, Hafnarfirði
 Fjölbýlishús
 Grunnmynd 1. hæð



HANNAÐ: MHÓI	TEIKNAD: 28.01.2005	TEIKN. NR: 05-4102
KVARDI: A2 1:200	DAGS: 28.01.2005	BREYTT: 21.03.2005
SAMÞ: 4 SKRÁ	TEIKNAD: AutoCAD	BREYTT: 7. júní 2016
Magnús H. Ólafsson arkitekt FAÍ, kt. 150550-4759 s. 431 4210 / 893 2002 netfang: mark@isholf.is		