


Hafnarfjarðarbær  
 Dát. 20.6.16  
 Mál nr. 1507/174  
 Eign 5211  
 Samþykkt þann 13. jan. 2016  
 KVÖÐ UM GANGBRAUT

KVÖÐ UM GANGBRAUT

AÐKOMA SLÖKKVILÐS

LEIKSVÆÐI  
 BARNNA  
 154,0m<sup>2</sup>

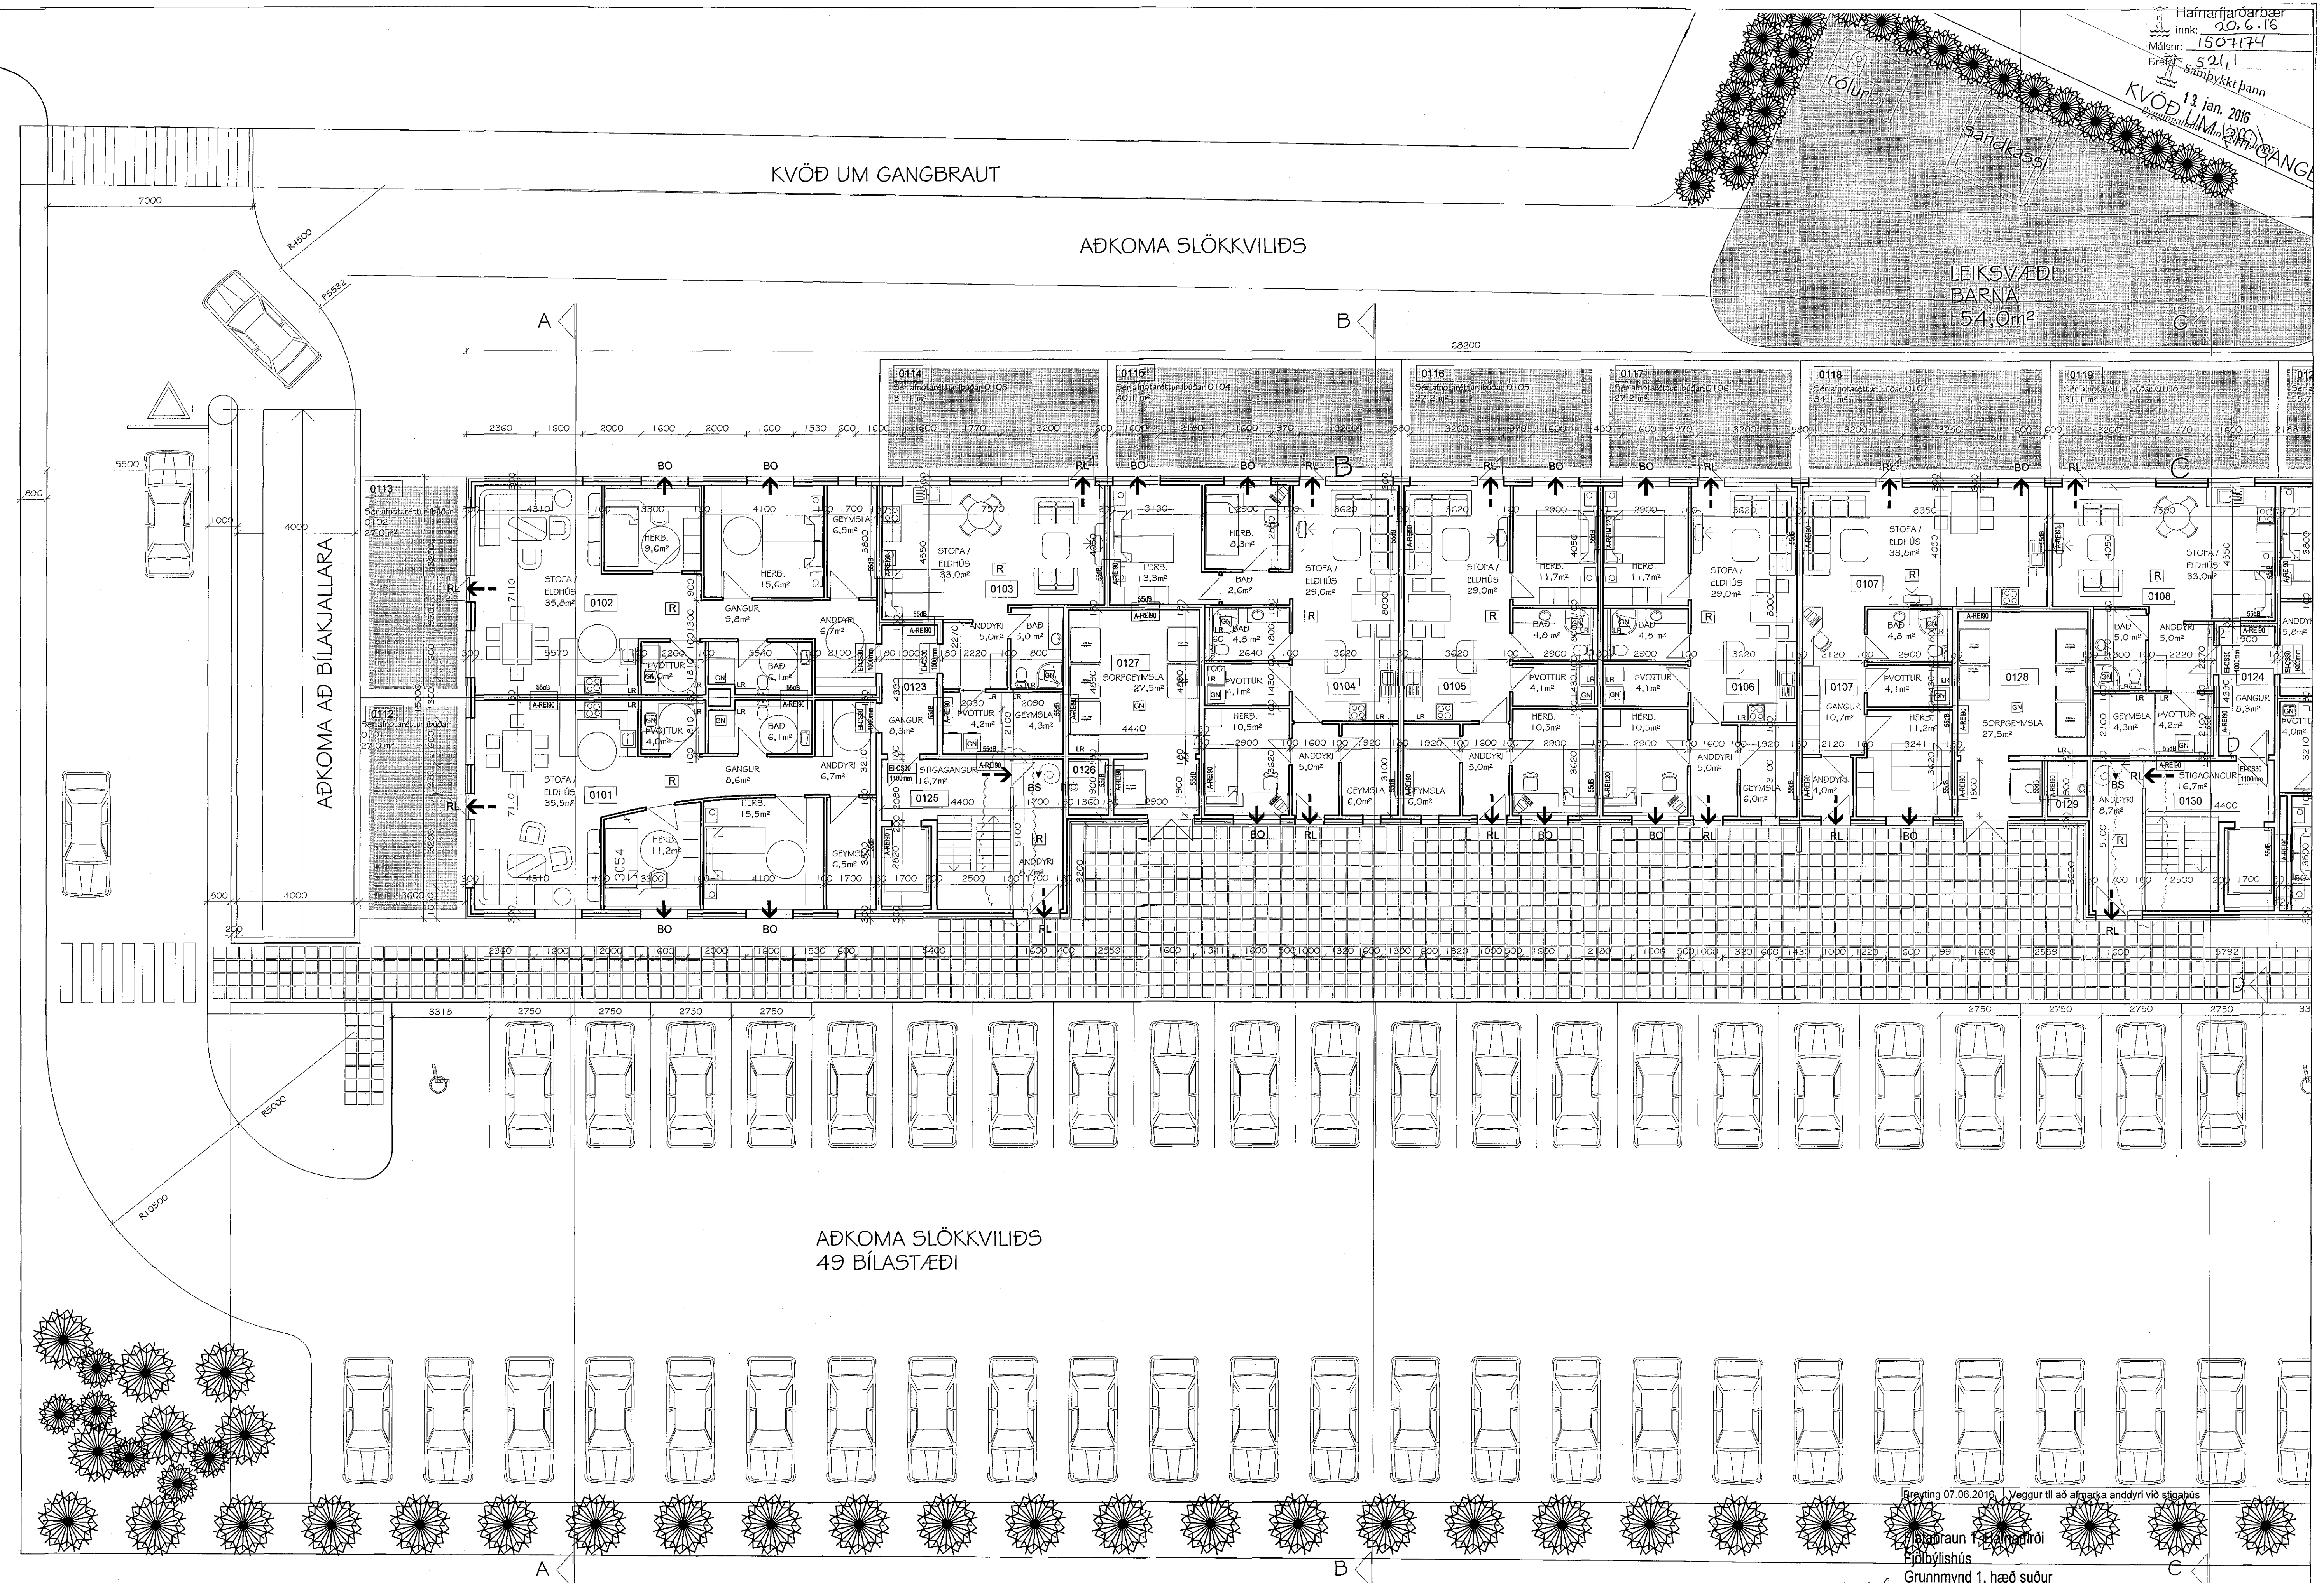

AÐKOMA SLÖKKVILÐS  
 49 BÍLASTÆÐI

SKÝ SÝNA BREYTINGAR Á TEIKNINGU

Breyting 07.06.2016 Vegur til að afgræða anddyri við stígang  
 Leiksvæði barnanna  
 Grunnmynd 1. hæð suður

**MAR STOFI**  
 Magnús P. Ólafsson arkitekt FAL nr. 150550-4759 s. 431 4210 / 893 2002 netfang: mar@stof.is

