
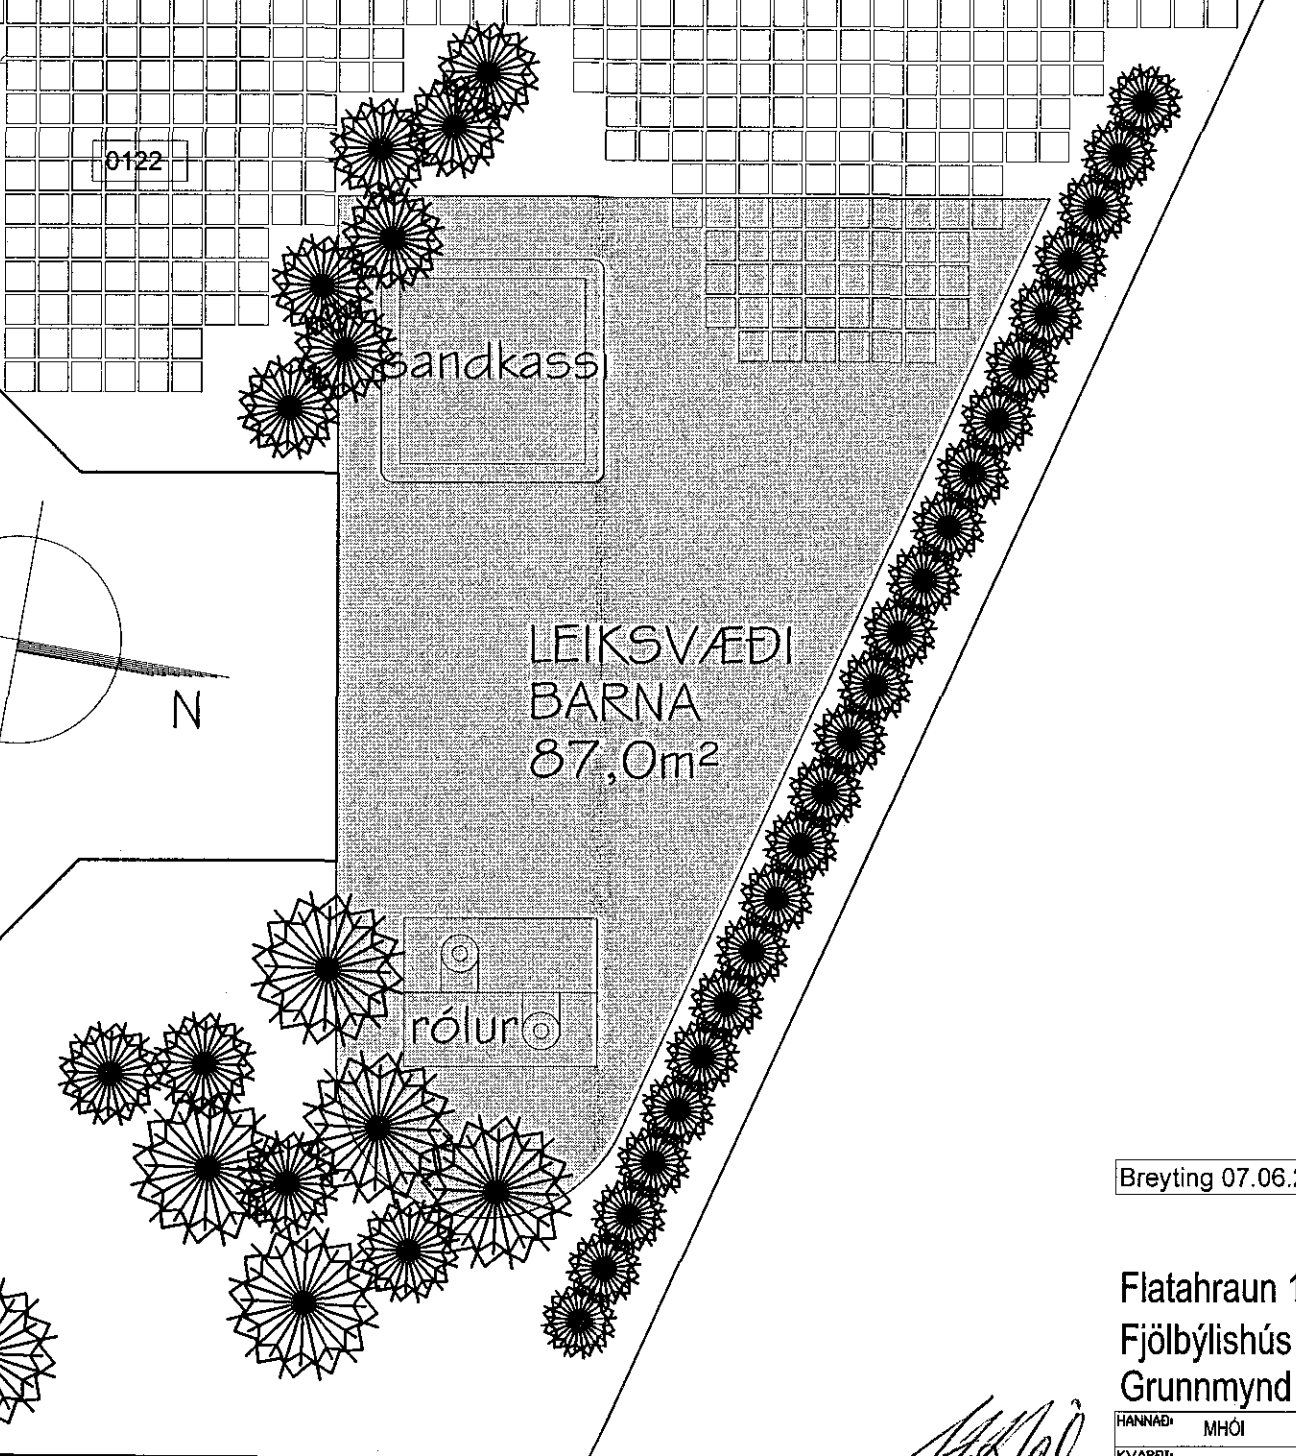
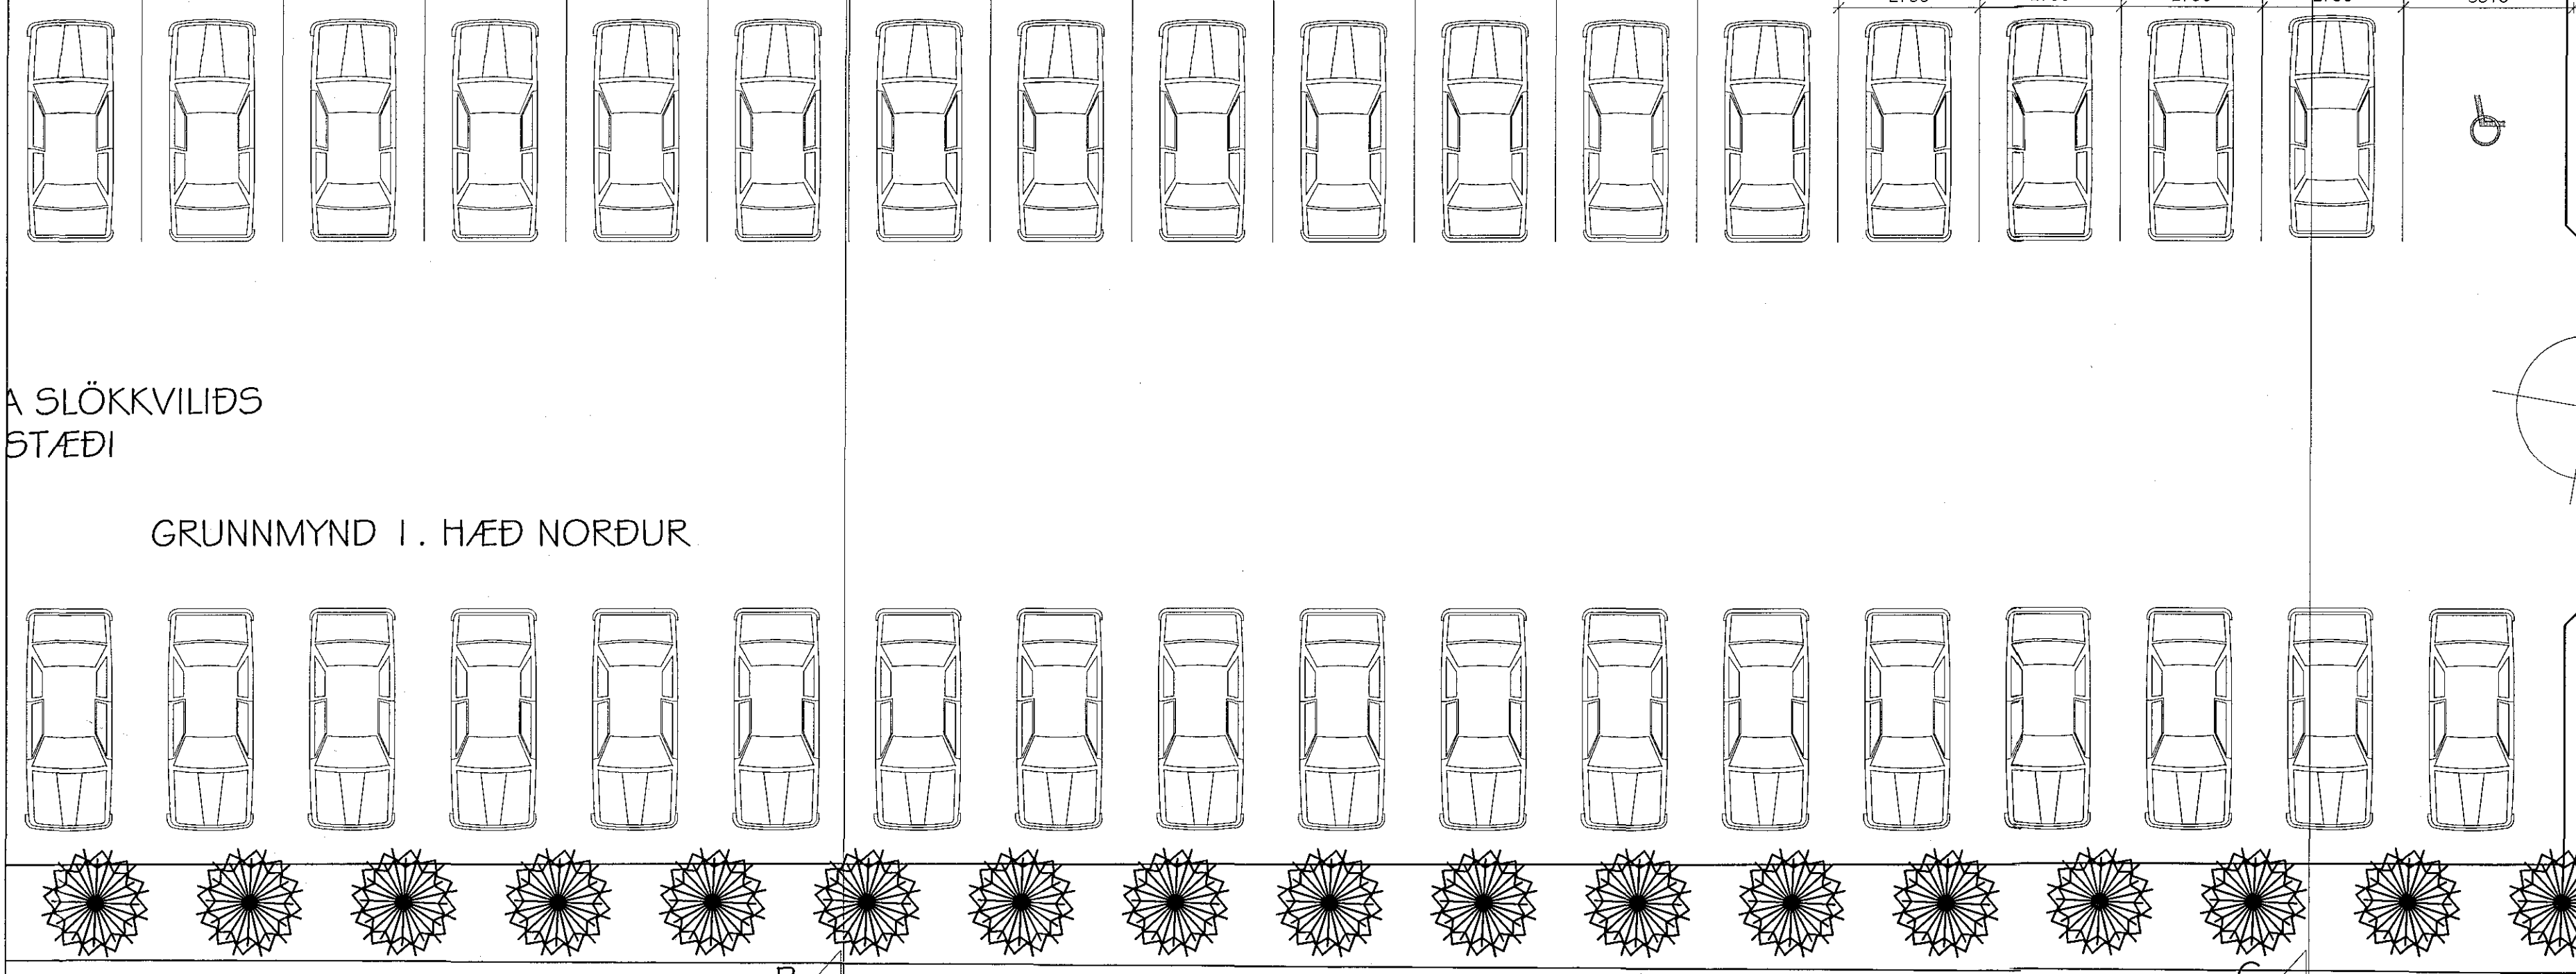


Hafnarfjörðurbær
Innr: 20-6-16
Málsnr: 150-774
Fréfal: S211

ANGBRAUT

AÐKOMAN SLÖKKVILÐS

LEIKSVÆÐI
BARNA

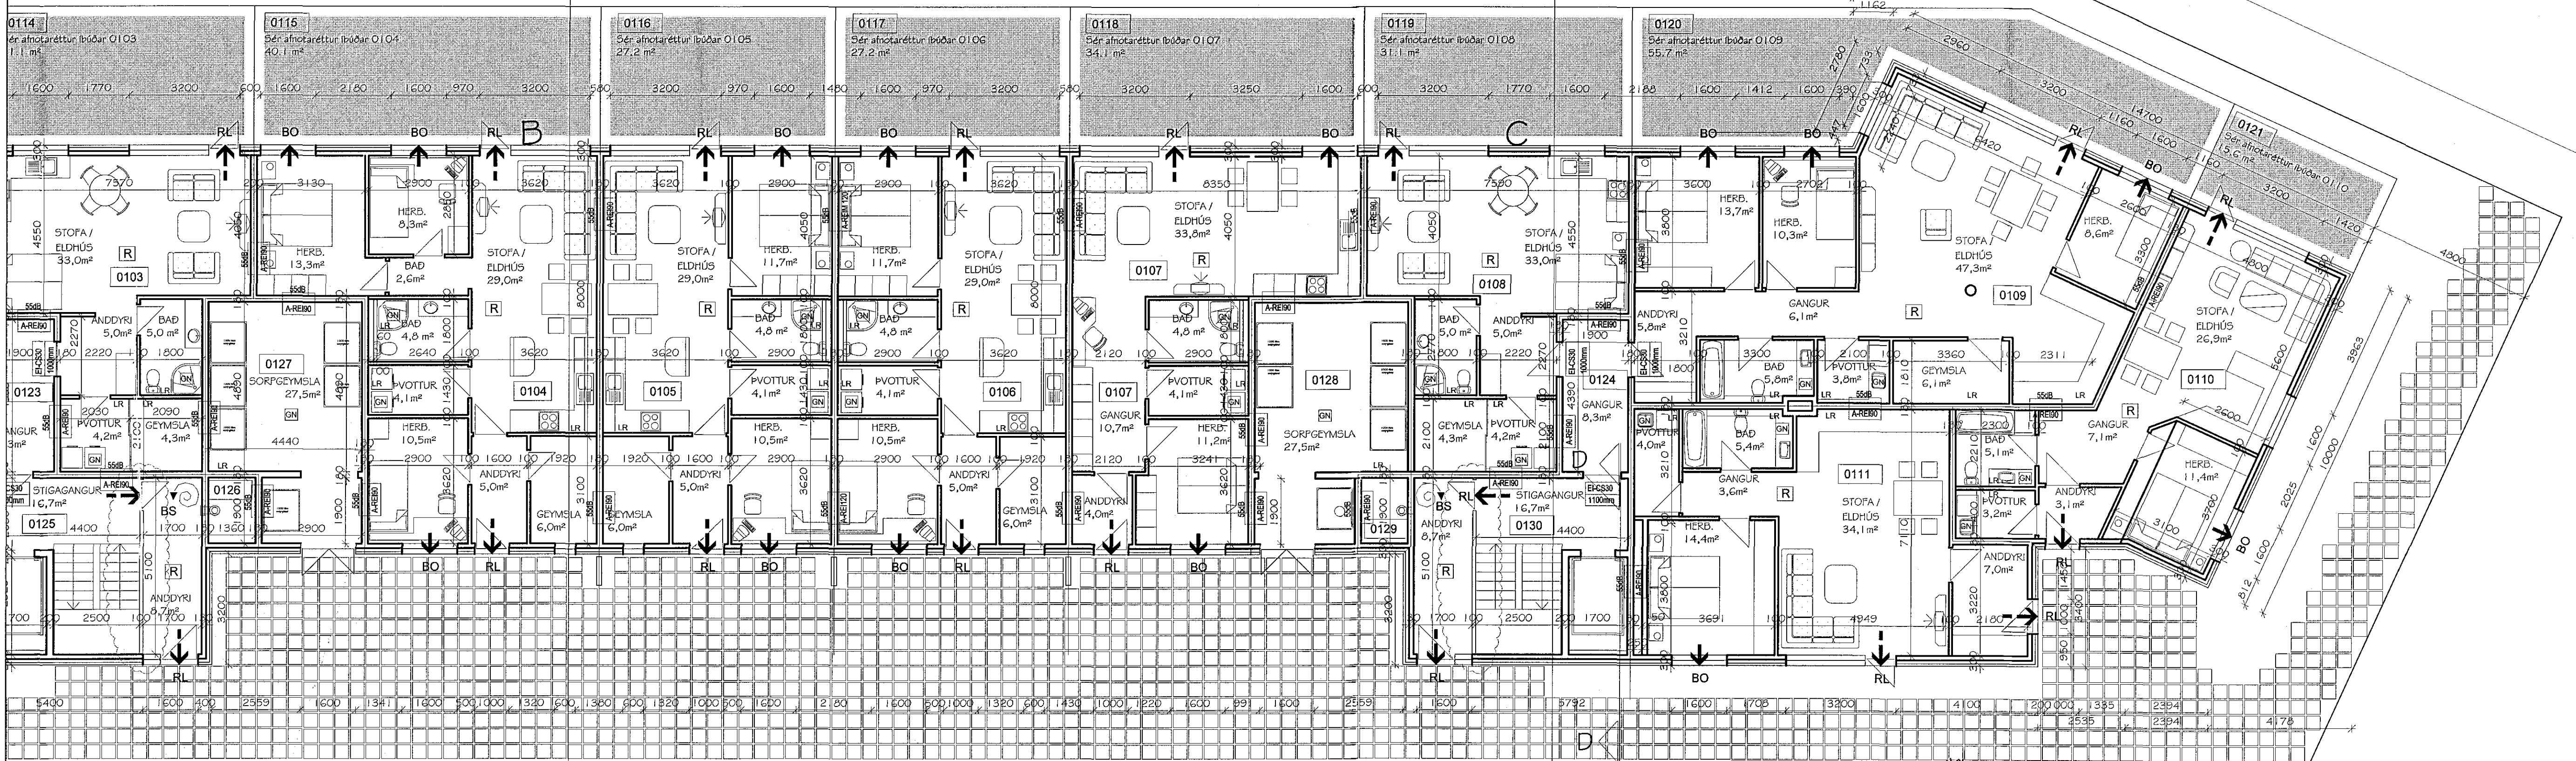

SKÝ SÝNA BREYTINGAR Á TEIKNINGU

Breyting 07.06.2016 | Veggur til að afmarka anddyri við stíghúsið

Flatahraun 1, Hafnarfirði
Fjölbýlishús
Grunnmynd 1. hæð norður

Mark STOFA


Magnús H. Ólafsson arkitekt FAX: 150550-4759 s: 431 4210 / 893 2002 netfang: mark@stofa.is