Samþykkt þann
29. júní 2016
Byggingafulltrúinn í Hafnarfirði

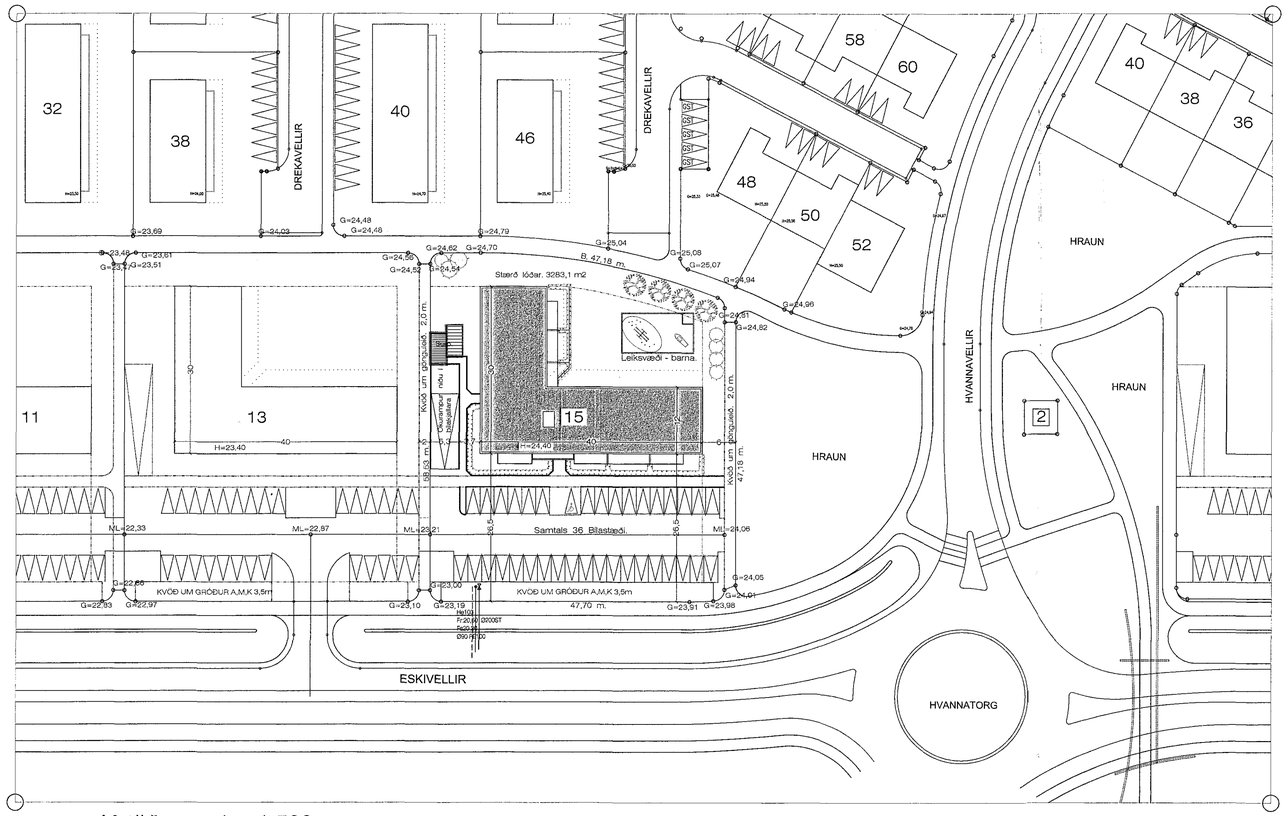

Afstöðumynd. 1:500

SKÝRINGAR.:

Sótt er um að húsið verði 4 hæðir með flötu þaki.
Eins og kveðið er á í skilmálum.

Íbúðafjöldi samtals 28 ---- 7 íbúðir á hvorri hæð.

Sótt er um að hækka gólfkóta jarðhæðar upp um 30 cm.
Efrimörk á hæðarkóta hússins er þó innan marka skipulagsins.

Heildargrunnflötur hússins verður, án bílgeymslu 3086,6 m2
Grunnflötur bílageymslu er 475,0 m2

Nýtingatala lóðar verður. 0,940

Bílastæði.:

Samtals eru 12 íbúðir stærri en 80 m2 sem krafist er 2 stæði á íbúð.

Samtals eru 36 útistæði á lóð og 13 stæði í bílageymslu. Samtals. 49 Stæði.

Bílastæðaþörf hússins samkvæmt skilmálum er 40 Bílastæði.

Breytt 22. - 6. - 2016

Stækkuð sorpgeymsla og byggt yfir hana, sem opið skýli.

Eskivellir 15 Hafnarfirði. Afstöðumynd.

VERK. NR. 303 | DAGS. 19. - 6. - 2007 | MÁL. 1:500
TEIKN. NR. 01 | BREYTT.

JÓN GUÐMUNDSSON ARKITEKT Jón Guðmundsson KT. 310561 3259
VINNUSTOFA SUÐURLANDSBRAUT 16 REYKJAVÍK SÍMI 552 5055

Jón Guðmundsson arkitekt. Suðurlandsbraut. 16 16.6.2007 16:27 afstm.1901.dwg