


Sneiðing. A - A 1:100

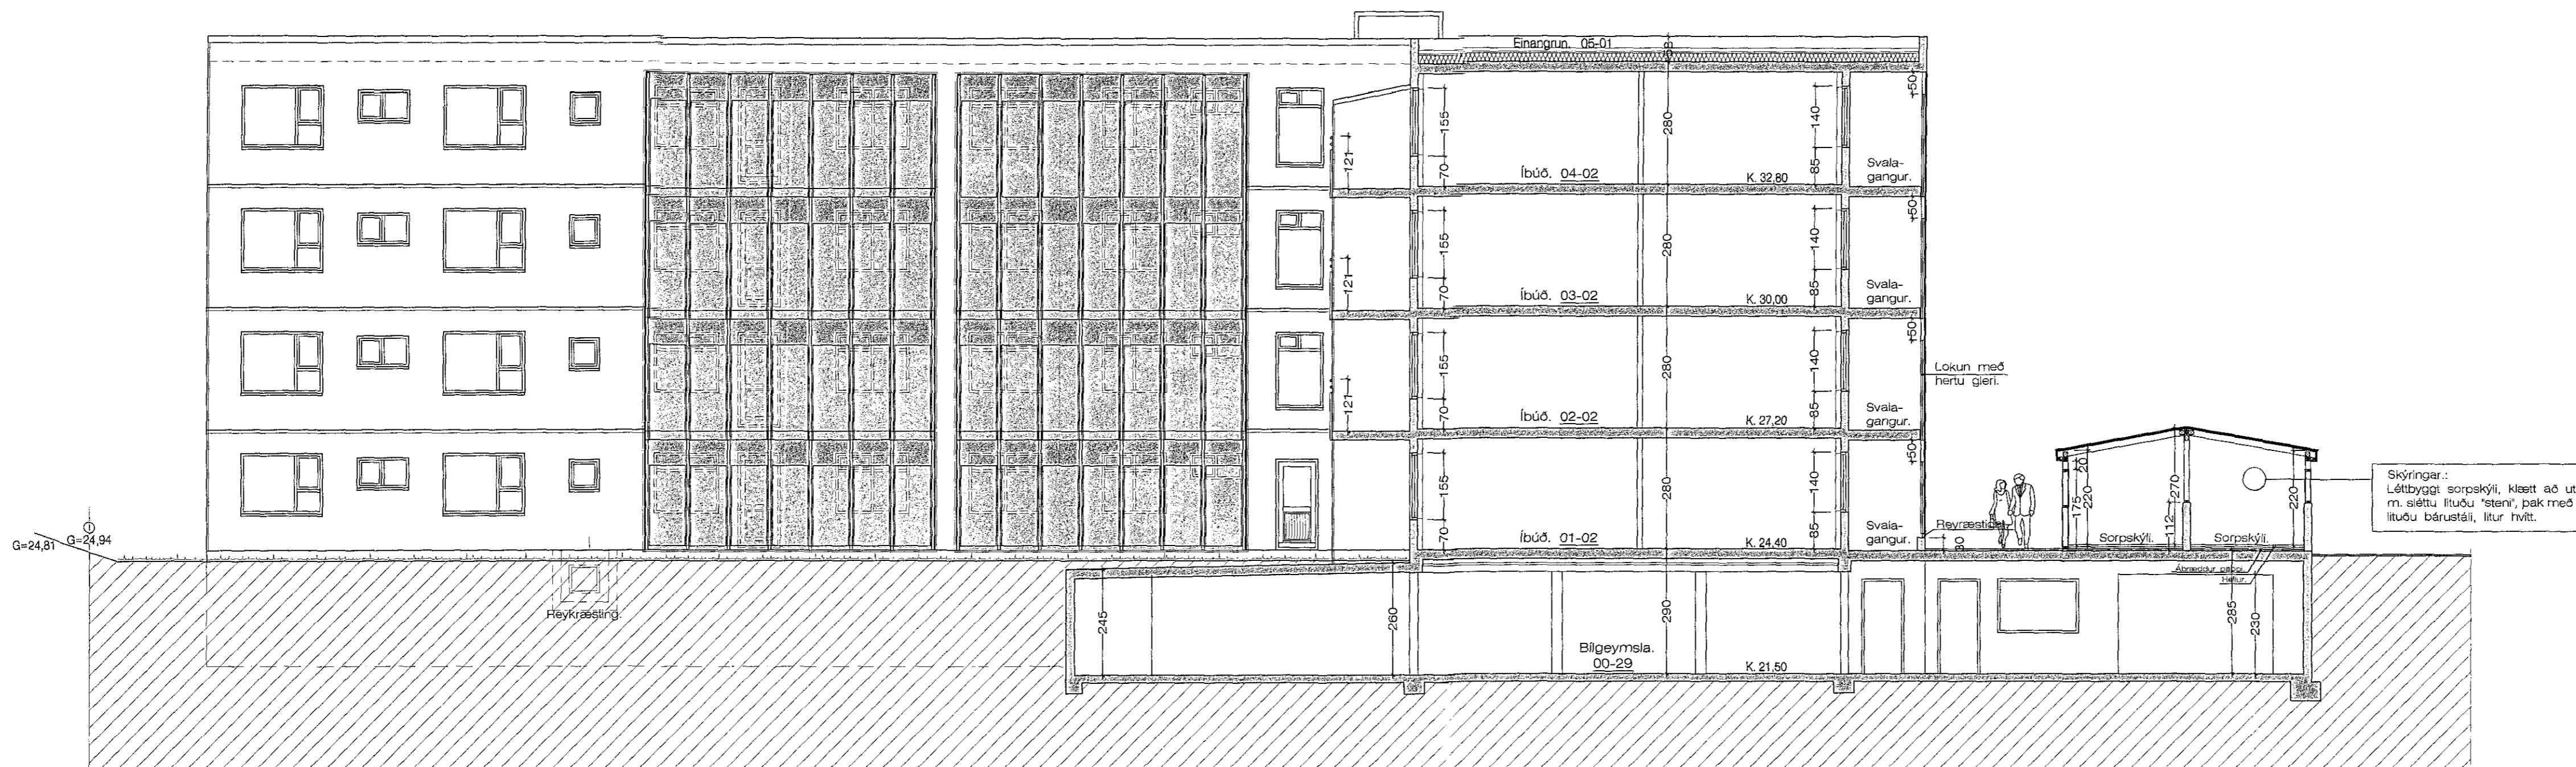

Sneiðing. B - B 1:100

Breytt 22. - 6. - 2016
Stækkuð sorpgæmsla og byggt yfir hana, sem opið skýli.
Breytt 5. - 8. - 2010
Breytt glerlokun á svalagöngum, í samræmi við vinnuteikningar.

Eskivellir 15 Hafnarfirði. Sneiðingar.

VERK. NR. 303 DAGS. 19. - 6. - 2007 MÁL. 1:100
TEIKN. NR. 05 BREYTT.

JÓN GUÐMUNDSSON ARKITEKT Jón Guðmundsson KT. 010801
VINNUSTOFA SÚDURLANDSBRÁUT 16 REYKJAVÍK Sími 552 5085