


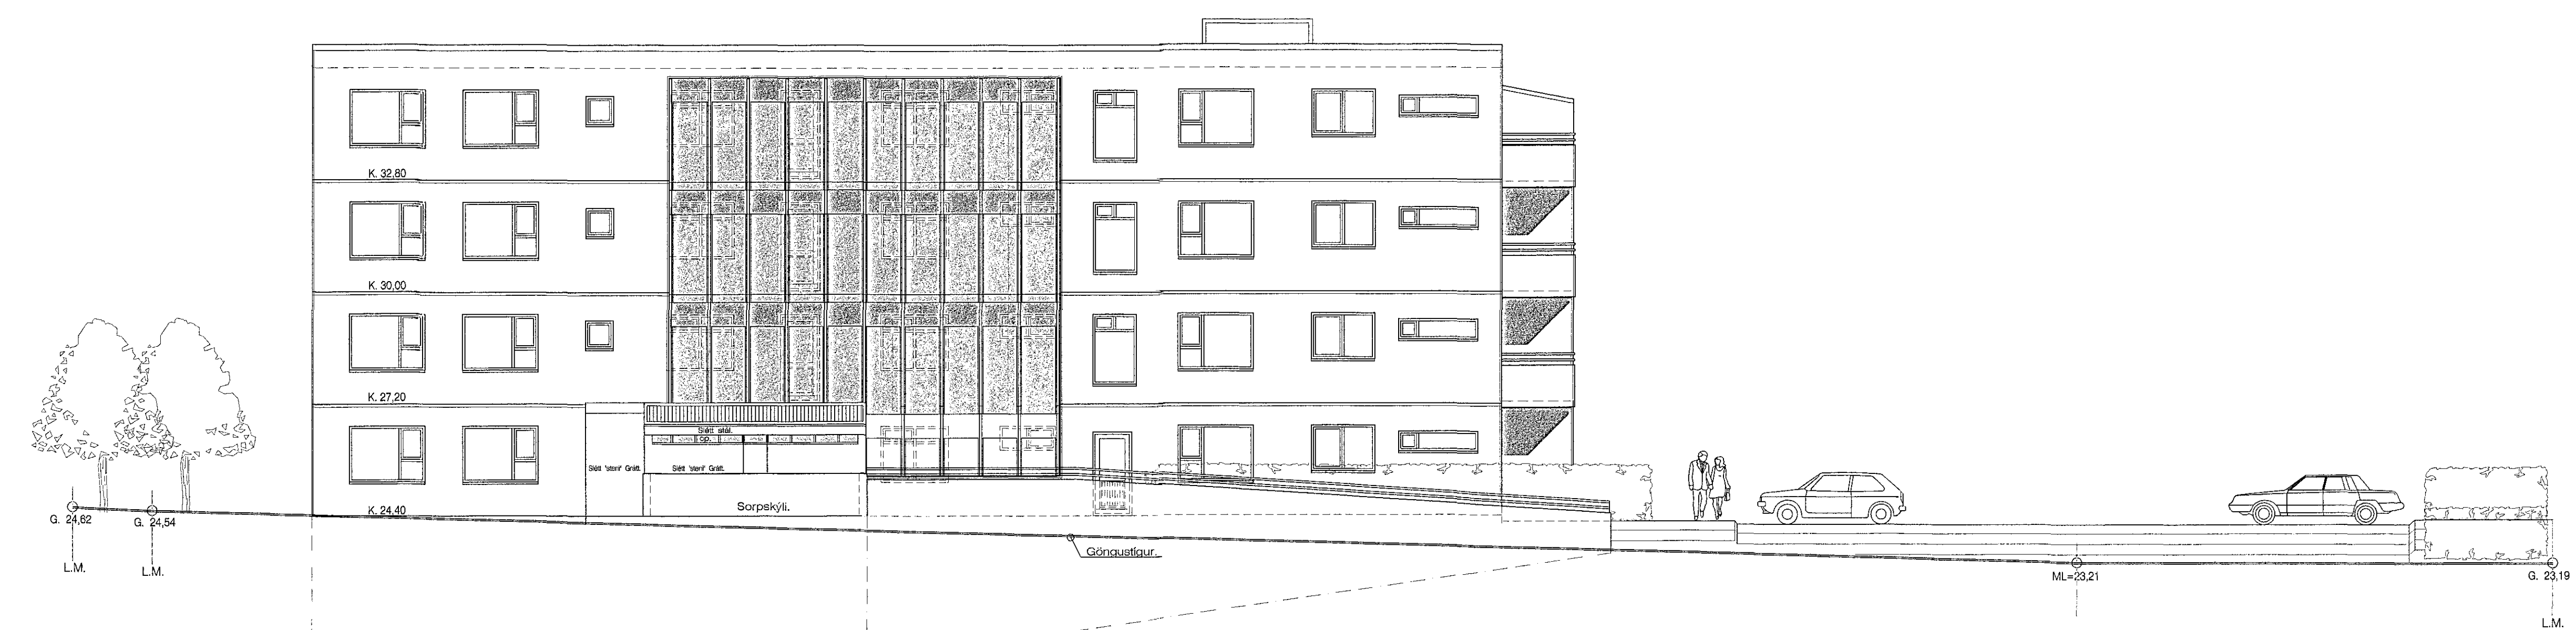

Vesturhlíð. 1 : 100



Norðurhlíð. 1 : 100

Breytt 22. - 6. - 2016
Stækkuð sorpgeymsla og byggt yfir hana, sem
opió skýll.
Breytt 5. - 8. - 2010
Breytt glerfokun á svalagöngum, í samræmi
við vinnutekningar.

Jón Guðmundsson arkitekt. Suðurlandsbraut 16. 11.10.2010 12:00. eskv..1902 - 2010.dwg

Eskvellir 15 Hafnarfirði. Útít.
 VERK. NR. 303 DAGS. 19. - 6. - 2007 MÁL. 1:100
 TEIKN. NR. 07 BREYTT.

JÓN GUÐMUNDSSON ARKITEKT. *Jón Guðmundsson*
 VINNUSTOFA SUÐURLANDSBRAUT 16 REYKJAVÍK. Sími 552 5058