


Samþykkt á fundi  
bygginganeindar þann  
28 APR. 1999  
Byggingafrúinn í Hafnarfirði  
Erlendur Hjálmarsson

Stærðir  
Flatarmál lóðar = 2032 m<sup>2</sup>  
Flatarmál hús = 670 m<sup>2</sup>  
Nýtingarhlutfall = 0,33

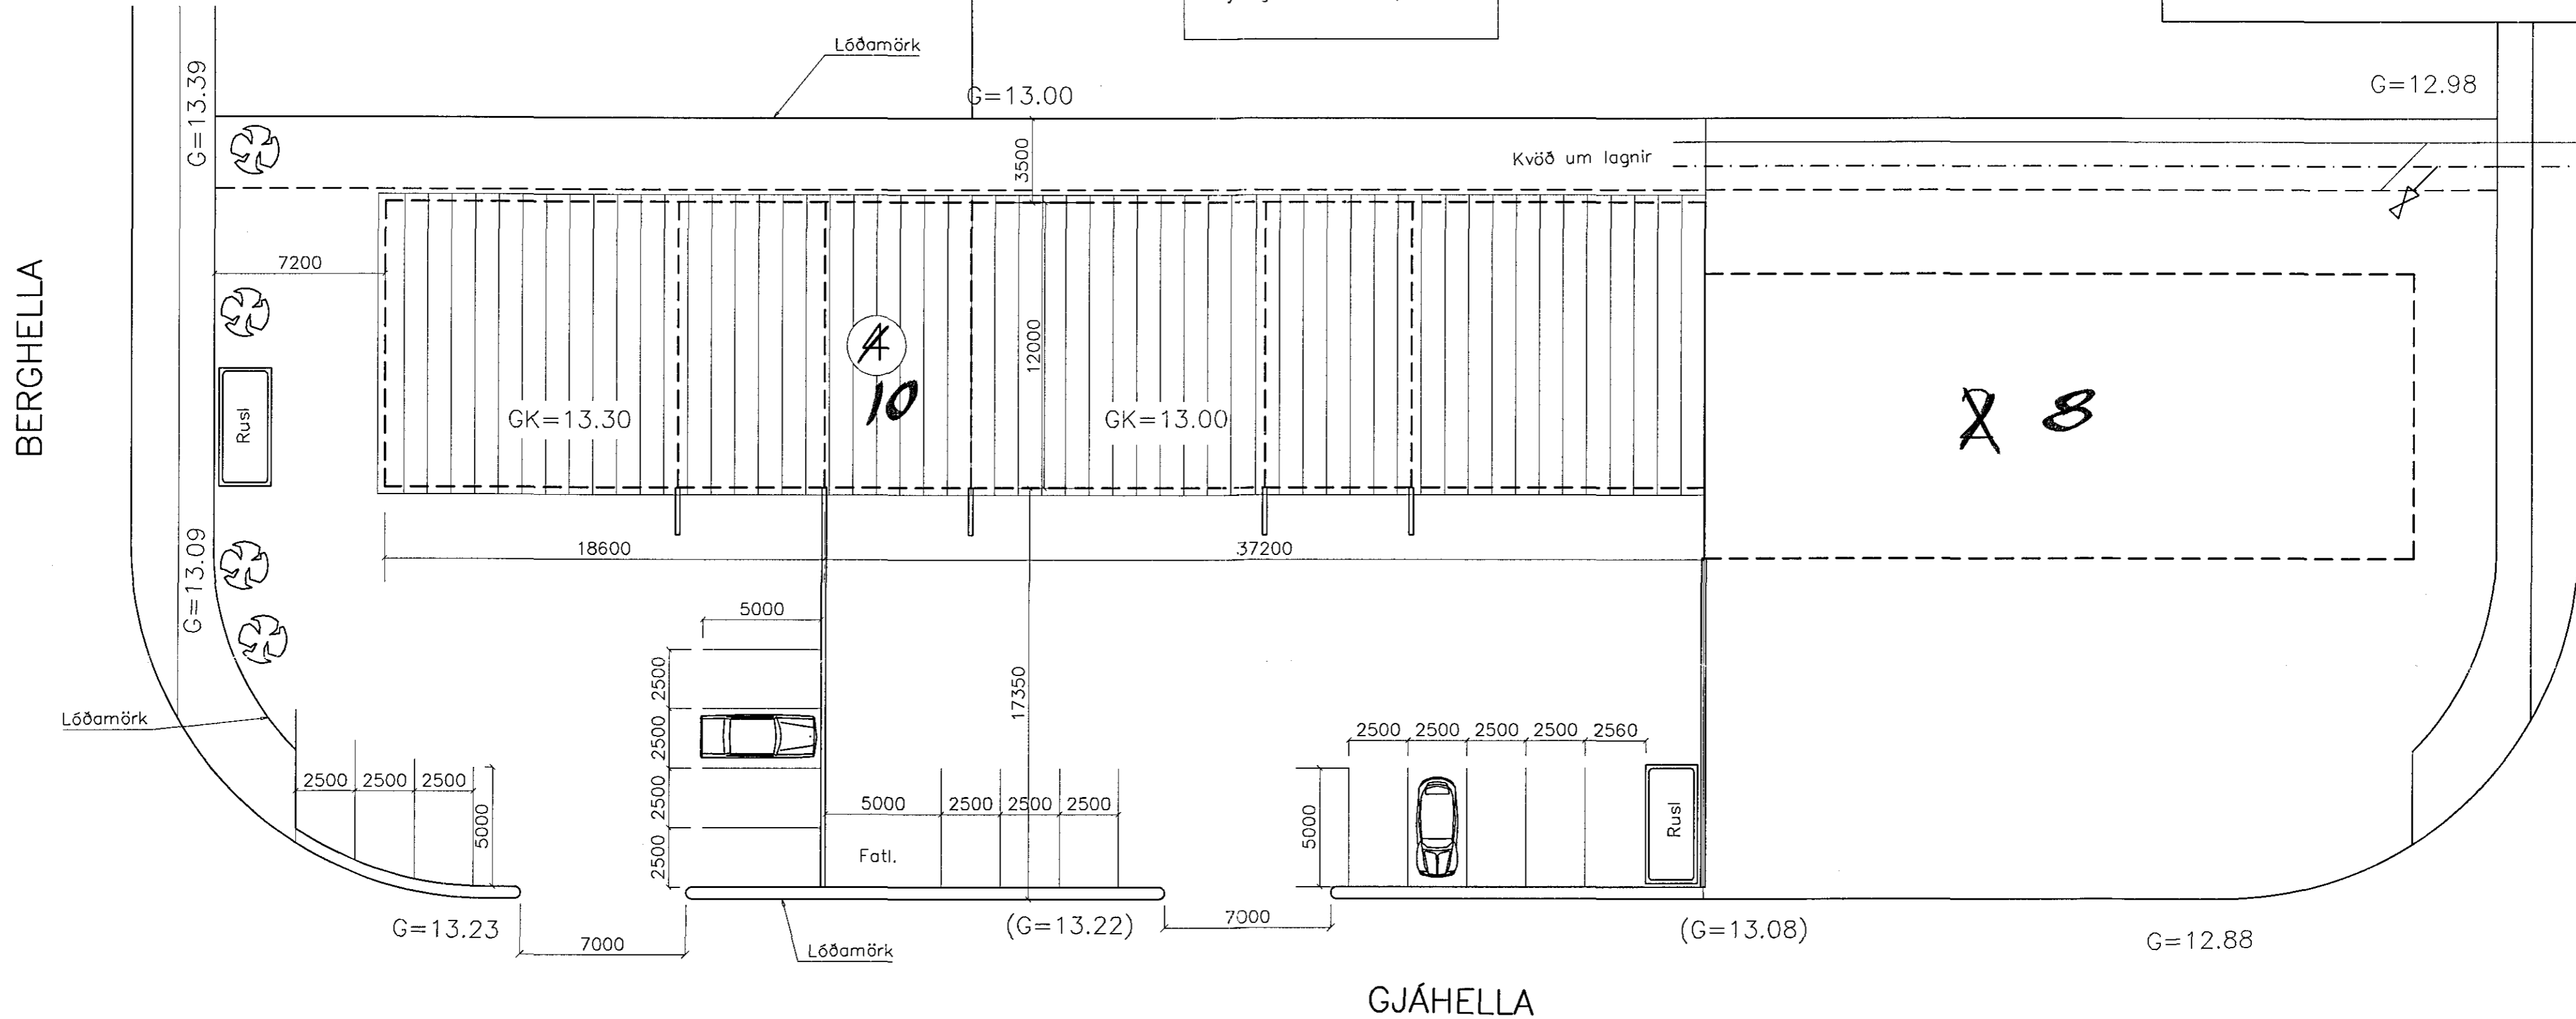

Grunnmynd lóðar, 1:200

28/4 '99  
HEILBRIGÐISEFTIRLIT  
HAFNARFJARÐAR-  
OG KÓPAVOGSSVÆÐIS  
Garðatorgi 7 - 210 Garðabæ  
Hilmarsson

**RAUDHELLA 10**

BR.	BR. DAGS.	EDLI BREYTINGA.	SIGN.
STADUR: Gjáheilla 4, 220 HAFNARFIRÐI.		BLAD NR: 1-01	
SKÝRING: Grunnmynd lóðar		KVAFR: 1:200	
SVEINBJÖRN HINRIKSSON kt: 160851-2529. BYGGINGAÆKNIFRÆÐINGUR. BREKKUGATA 8, 220 HAFNARFIRÐI h:555-4008		REIKN: Sveinbj. H	
SAMP: <i>Sveinbj. H</i>		TEIKN: Sveinbj. H	
		DAGS: 23.04.99	
		VERK NR: BERGHELLA 4	