



Gluggar breytast

Gluggar breytast

Samþykkt þann
13. júlí 2016
Byggingaráætlun / Nýsköpun

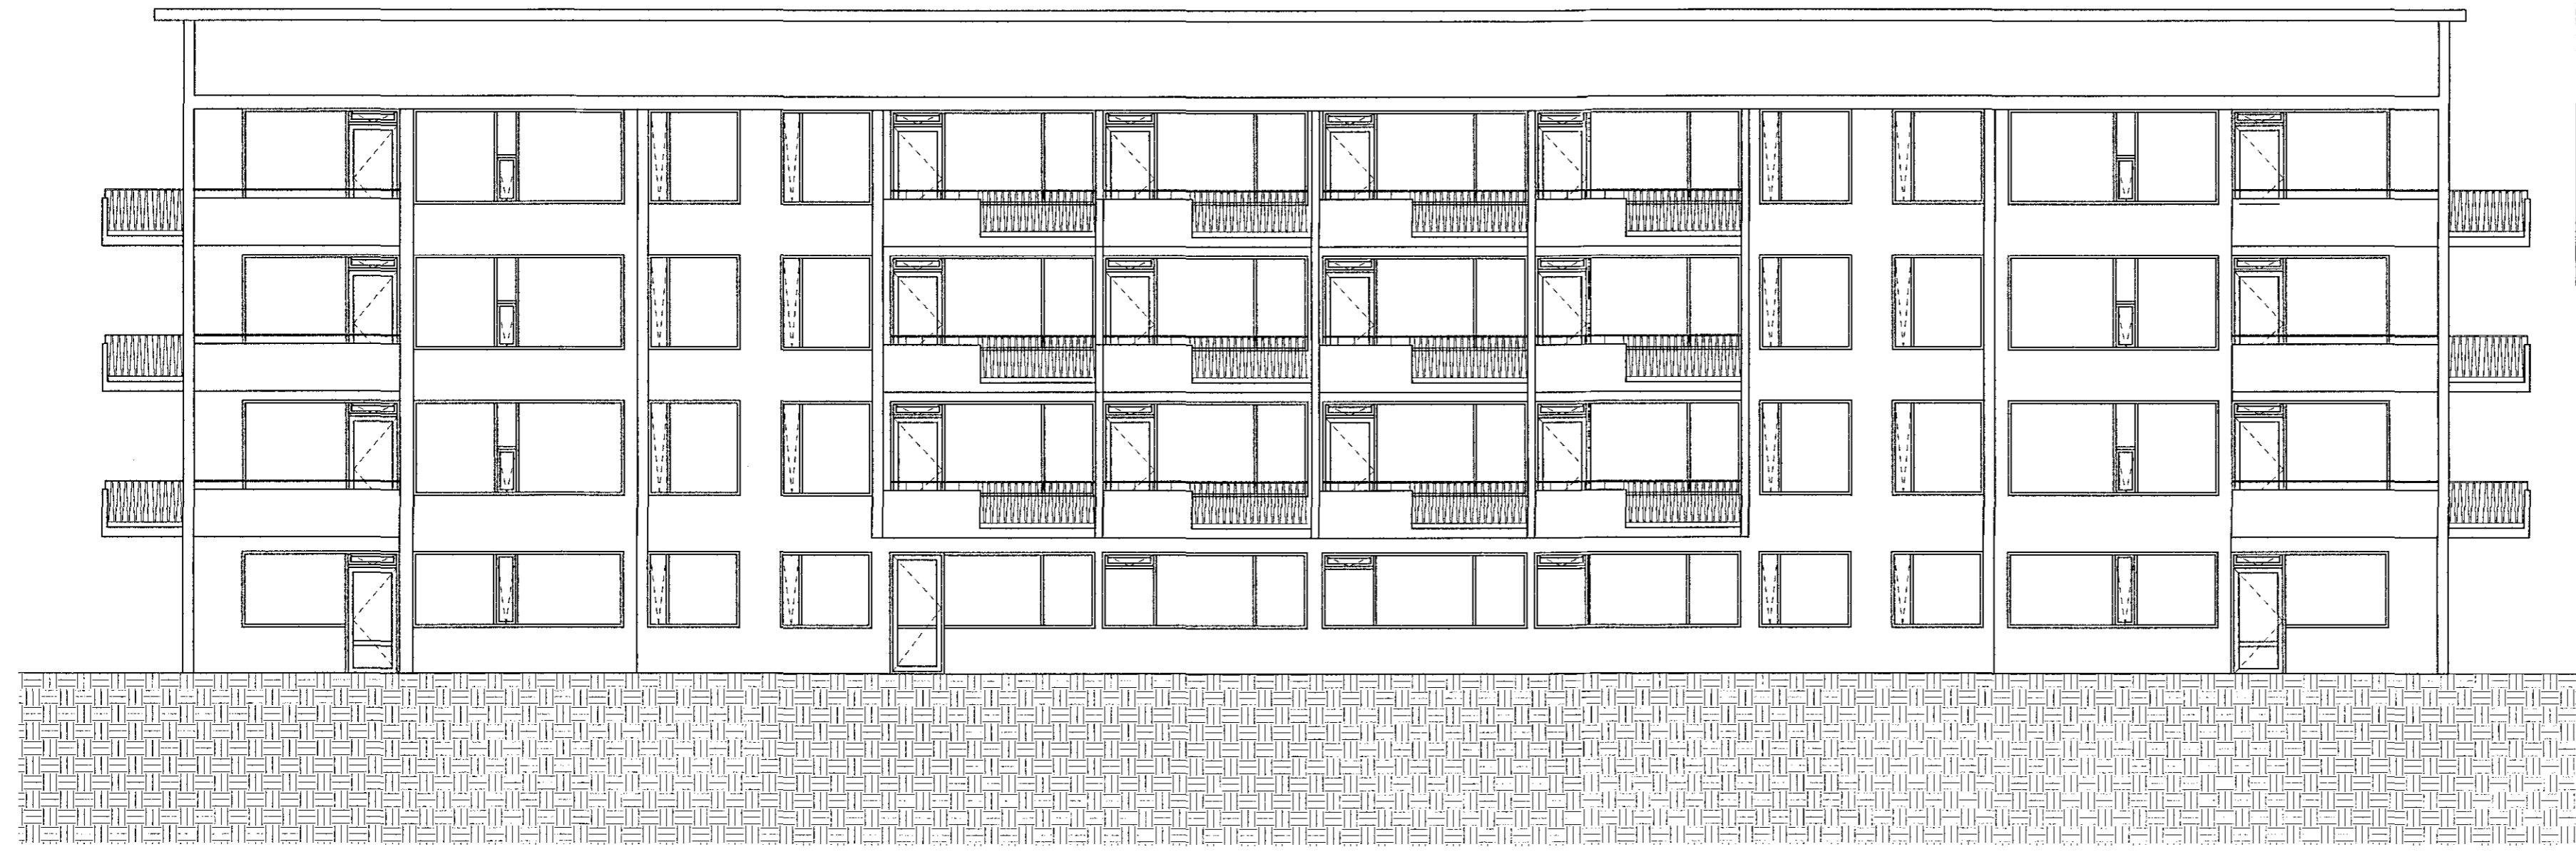

VESTUR

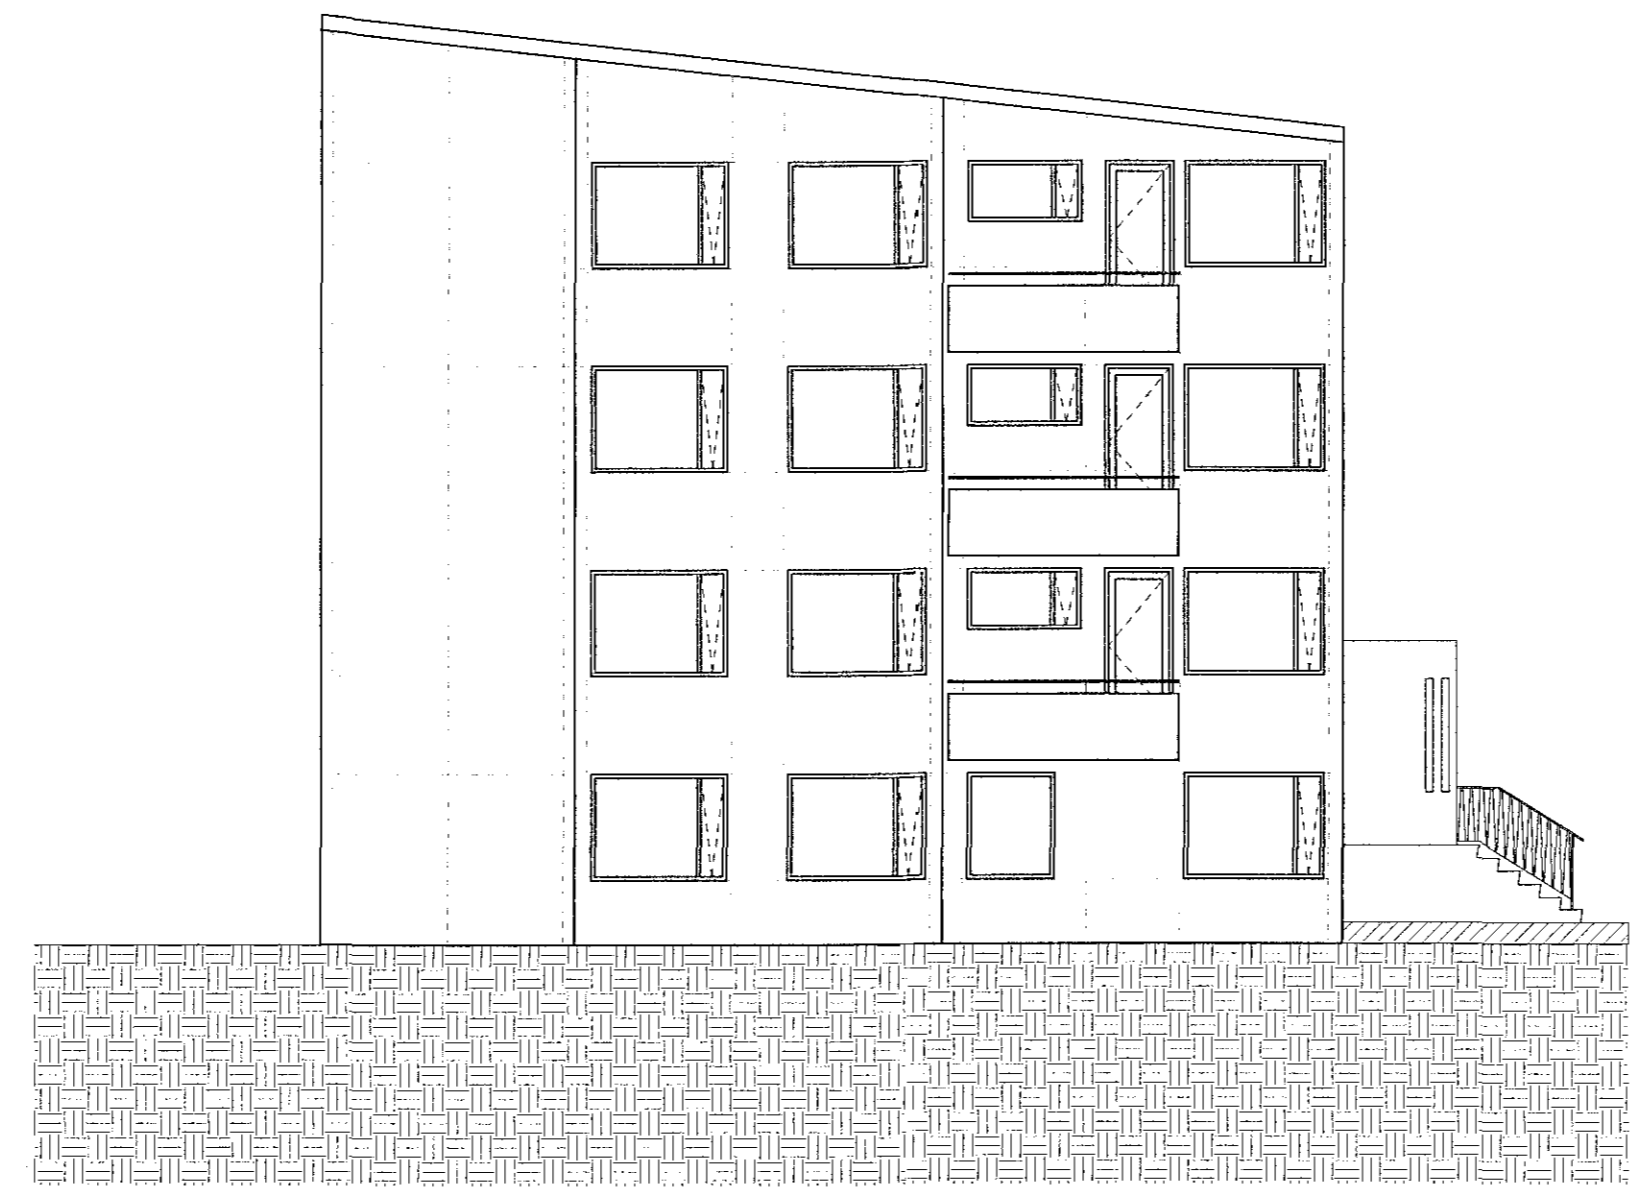

SUDUR

Byggingarlýsing
Álfaskeið 78-80 er steinsteypt fjölbýlishús með 17 íbúðum. Útveggir og hluti innvegga eru steyptir. Suðurgaff hússins hefur verið klæddur með slétri álklaðningu. Gluggar eru ísteyptir trégluggar eða ál-trégluggar.

Breytingar
Breytingar felast í breytingum á stofugluggum í endaíbúðum beggja megin á efstu 3 hæðum hússins. Bætt er við opnanlegum fögum í stofur endaíbúða vegna skorts á útlöftunarmöguleikum.

Breytingar verði gerðar á næstu árum, eftir því sem gluggarnir verða endurnýjaðir. Byrjað verður á endurnýja hluta gluggana 2016 / 2017.

Byggt á uppdráttum Kjartans Sveinssonar sem samþykktar voru í júlí 1964.

endurskoðun:	dags:	telkn.:	yfirf.:
A:			
B:			
verk:	Álfaskeið 78-80		
efni:	Útlit vestur og suður		
staðgreinir:	1400-01-01100780		
landnúmer:	119888		
mælikvarði:	1:100	Skráarheiti:	
frumstærð blaðs:	A2	verknr.:	15-002
telknað:	AMR	dagsetn. útgáfu:	5. júlí 2016
yfirfarið:	RK	endurskoðað:	

Síðumála 1 108 Reykjavík S: 5178300 M:530108-1360

Reynir Kjartansson
byggingaráætlunir
kt: 100361-4774



Aðaluppdráttur 1 af 1

A-100

Teikning þessi er úrgefn af lundmálum fyrir hönd eiganda höfundarinnar, Verksýn ehf. Teikningu þessa má ekkert nota með neinum hætti án skriflegs leyfis höfundar.