Samþykkt þann
13. júlí 2016
Byggingafulltrúinn í Hafnarfirði

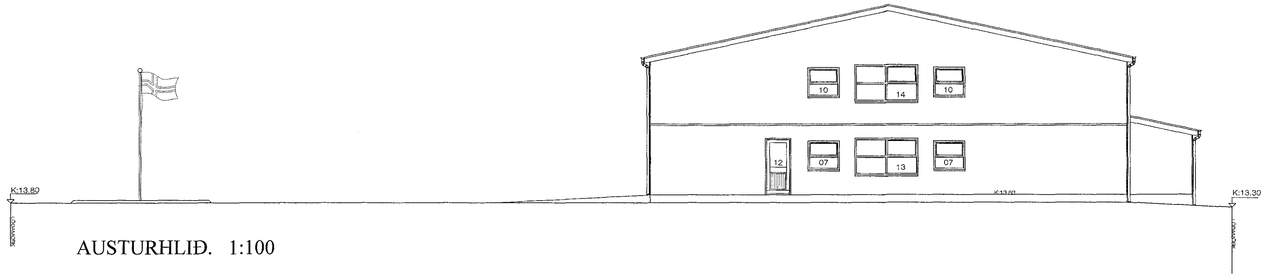

AUSTURHLIÐ. 1:100

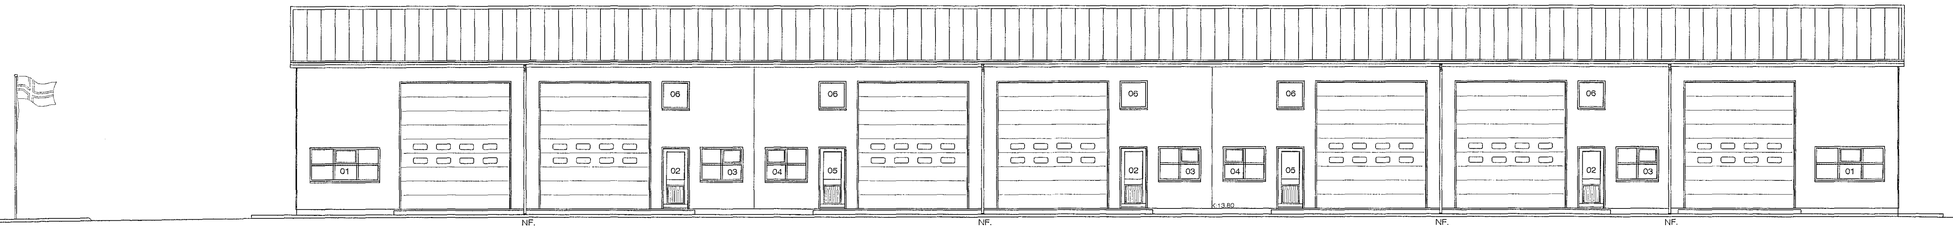

SUÐURHLIÐ. 1:100

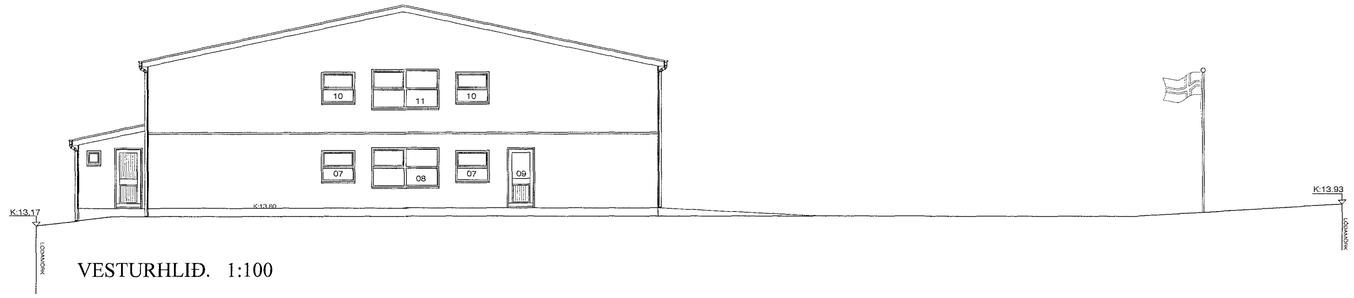

VESTURHLIÐ. 1:100

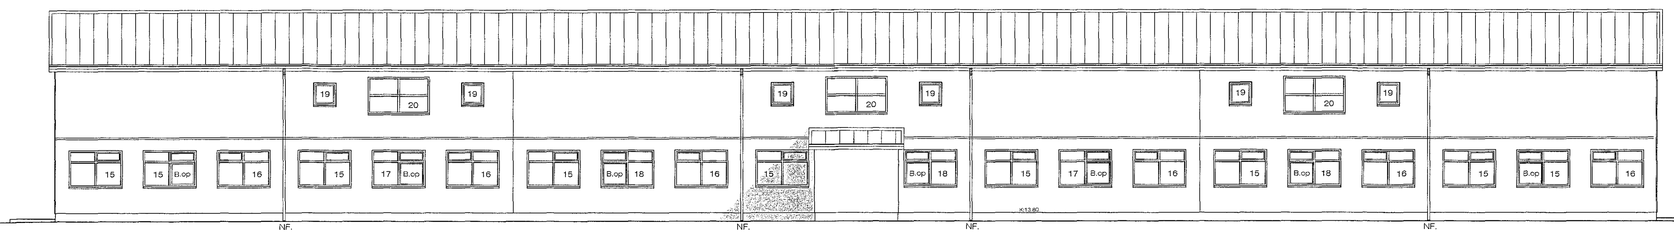

NORÐURHLIÐ. 1:100

Breytt 1. - 7. - 2003 Staðsett útsogskerfi og spónagámur við Austurhlið hússins.

Breytt 1. - 7. - 2016
Breytt innra skipulagi í rými, 01-02,
Bætt inn björgunaropum á norðurhlið.
Lagt inn sem REYNDARTEIKNINGAR.

RAUÐHELLA 7 HAFNARFIRÐI ÚTLIT

VERK. NR. 253 | DAGS. 22.-03.-2002 | MÁL. 1:100
TEIKN. NR. 03 | BREYTT.

JÓN GUÐMUNDSSON ARKITEKT KT. 310561 3259
VINNUSTOFA SUÐURLANDSBRAUT 16 REYKJAVÍK SÍMI 552 5055

JonG 10.2.2016 14:59 Rauðhella 7 1901.dwg