




Samþykkt þar sem  
13. júlí 2016  
Byggingafræðingur / 114

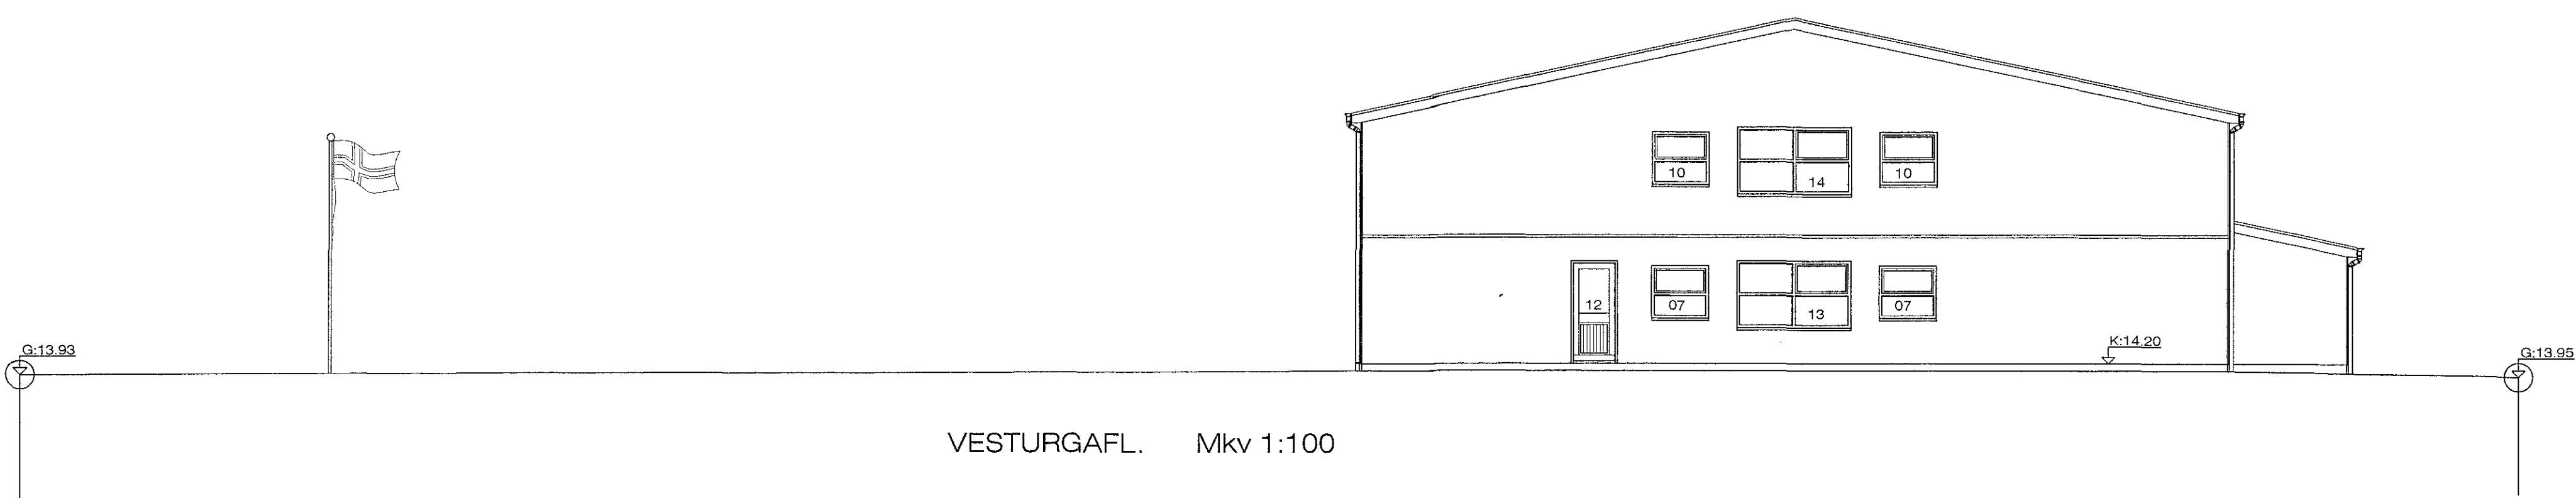


VESTURGAFL. Mkv 1:100

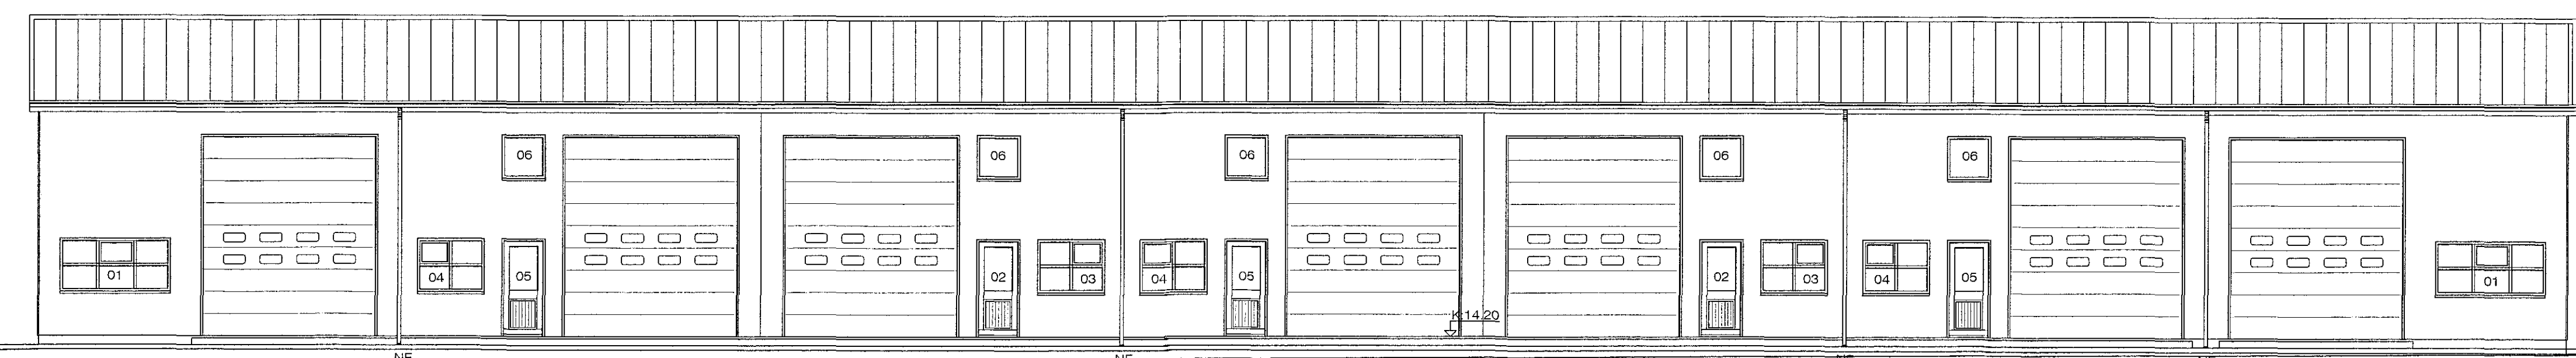

NORÐURHLIÐ. Mkv 1:100

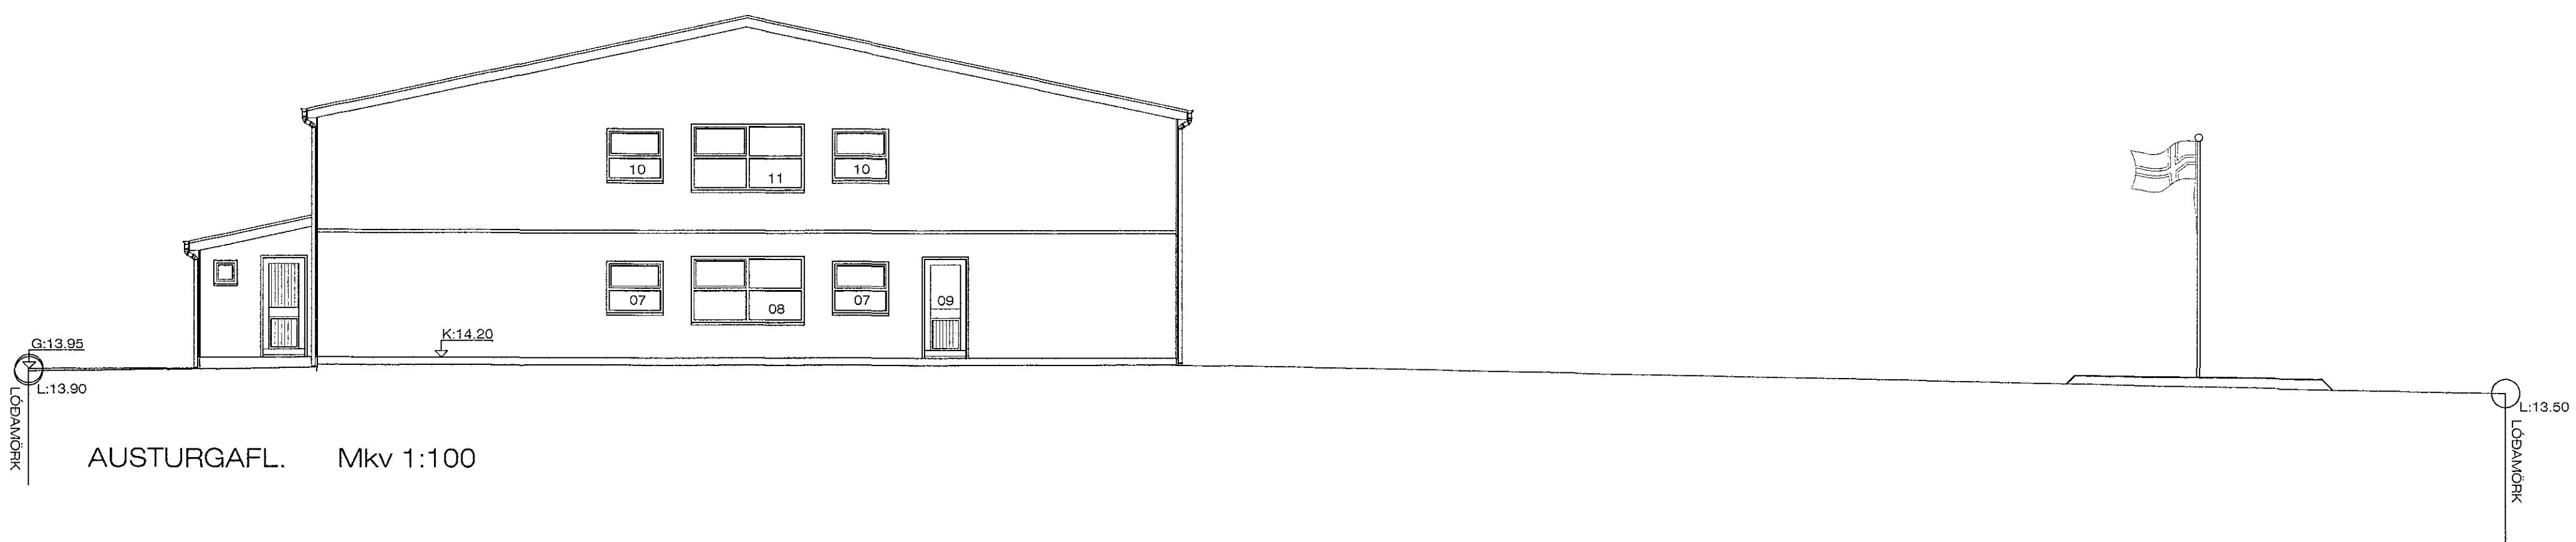

AUSTURGAFL. Mkv 1:100

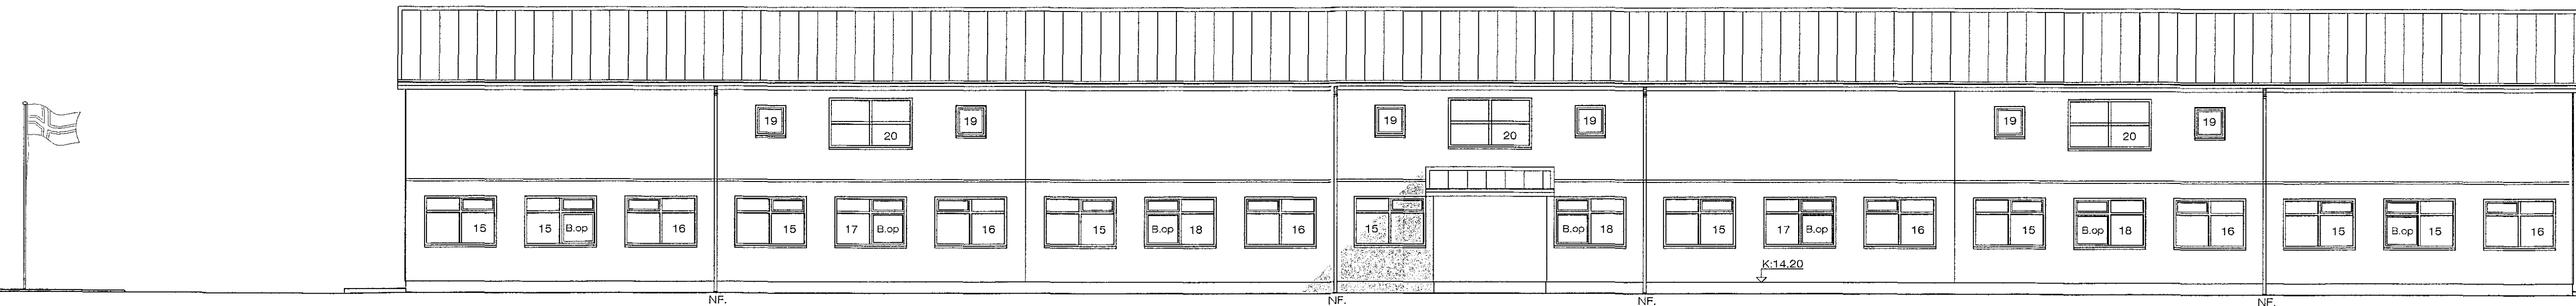

SUÐURHLIÐ. Mkv 1:100

Breytt 1.-7. - 2016  
Breytt innra skipulagi í rými, 01-04, 01-05 og 01-06, í öllum tilfellum er starfsm. aðstæður yfir á gagnstæðan vegg í rýminu, stærð óbreytt. Bætt er við milliöflu í rými 01-03. Leiðrétt glugga og hurðarstíttning á Norðurhlíð. Lagt inn sem REYNDARTEIKNINGAR.

RAUDHELLA 9 Hafnarfirði. ÚTLIT

VERK. NR. 272      DAGS. 03-02-2004      MÁL. 1:100  
TEIKN. NR. 03      BREYTT.

JÓN GUÐMUNDSSON ARKITEKT *Jón Guðmundsson* KT. 010551  
VINNUSTOFA SUÐURLANDSBRAUT 16 REYKJAVÍK      SIMI 552 5055

Jón Guðmundsson, arkitekt, Suðurlandsbraut 16  
12.6.2005 16:27  
Rauð 1901.dwg