



NORDURBAKKI 11a, 11b og 11c. HAFNARFIRÐI.

1607451

Samþykkt þann  
27. júlí 2016  
Byggingulfræðingur

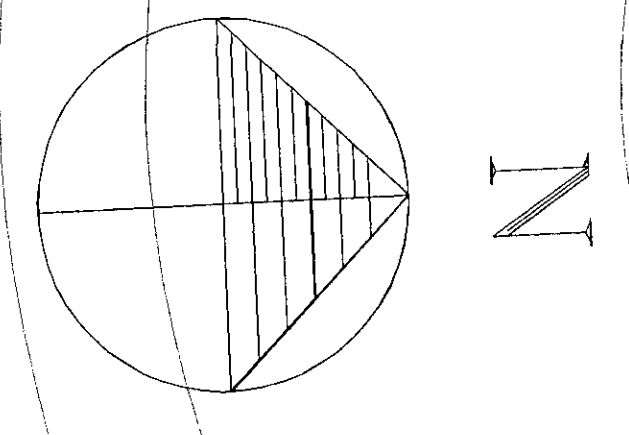

GRUNNMYND KJALLARI. MKV. 1:100.

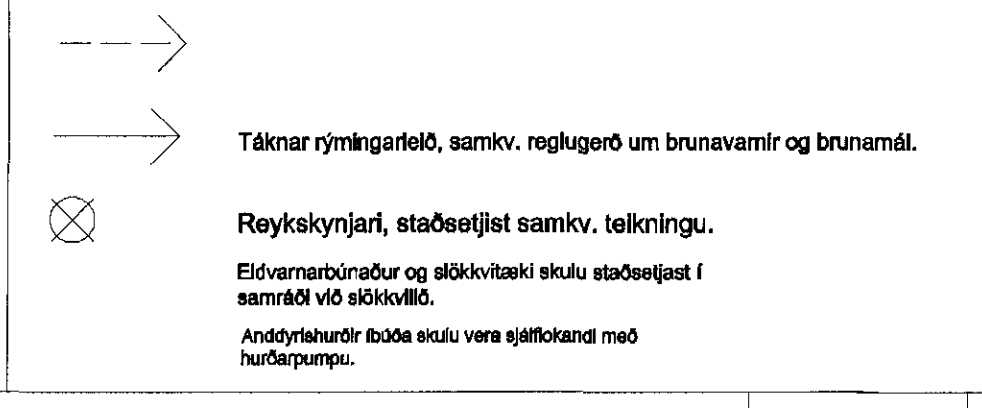

Sérstakar skýringar vegna bilageymslu með tilliti til brunavarna.  
Miðað er við að bilageymslan uppfylli ákvæði byggingareglugerðar gr. 114, um bilageymslu stærri en 100 m<sup>2</sup>.  
Þar glíðir meðal annars að bilageymslan skal vera sjálfstöð brunasamtæða, lokað frá öðrum brunasamtæðum með EI-CS80 og EI-CS30 hurðum, (sjá teikningu).  
Stofa skal upp stöngukæfli og handskókkvæði af viðeigandi gerð, fjöldi og staðsetning skal ákveðin í samráði við eivarnarferilt.  
Í bilageymslunni skal vera sjálfstætt loftstæðikerfi sem skal geta sogað burtu sprengifimmar og húsbúgvar loftþengdur náði við gólf. Kerfið skal hanna í samráði við krufur og stöla sem glíða fyrir slík kerfi.  
Í bilageymslunni skal vera út- og neyðbærsling.  
Í bilageymslu og geymslum skal vera sjálfvirk vatnsúðakerfi.

Fig. 4 Byttum og lyftubúnað:  
Lyftan skal vera úrvalfta, í stýrðum loftstæðum lyftustöð, hurðir á lyftustöðu séu s.m. EI-CS30.  
Lyftan skal uppfylla ákvæði "EVROPU STADALS" EN81.  
Miðja skal við að lyftan hafi 1000 kg hvarfgetu, og gími 13 manns.  
Lyftan skal hönnuð fyrir a.s.k. 1 m hraða þ.e. s.k.  
Hurðir skulu vera að minnstakrafti 90 sm bráðar.  
Tengingarmál lyftu er staðfestur í loftstæðum gjafi með "TENGINGAR MÁL LYFTU".  
Lyftan og lyftubúnaður skal vera útskýrt af Vissurtekni ríkisins og skal aðbarnarstítt sams. búnað og fig. lyftunar.

Vardandi frakki máleiningar, sjá sérteikningar aðaðhönnuðar í mkv. 1:50.  
Sennuppritrir skulu unnir þegar aðaluppdráttir hafa verið samþykktar af byggingaryfirvöldum.

NORDURBAKKI 11a, 11b og 11c. HAFNARFIRÐI.

Sigurður Þorvarðarson byggingafræðingur bfl.  
Teknistofan Strandgötu 11 220 Hafnarfirði.  
Sími: 5651510. Netfang: teknistofan@simnet.is  
STH teknistofan ehf. hl. 510299-2759. Kt. aðalnúmer: 141250-4189.

Skýringar:	Aðaluppdráttir.
Teikning:	Grunnmynd kjallara.
Mælikvarði:	1:100.
Undirskrift:	
Blað nr.:	1 af 8.
Breytt:	Reyndartekningar gerðar í apríl 2011. Sig. Þ. eignarhaldi bílastæða breytt í jan 2012. Sig. Þ.
Breytt:	Bílastæði B35 er fært af íbúð 02-05 í 11B yfir á íbúð 05-02 í 11A.
Dags:	26.07.2016 Sig. Þ.

26.07.2016