




GREINARGERÐ
 Stöðsetning og lýsing
 Um er að ræða lóð við Traðarberg 7. Húsið er þrjú hæðir, húsið var byggt 1988 og var teiknað af Agli Guðmundssyni arkitekt.
 Sótt er um að byggja viðbyggingu neðanjarðar, sjónvarpsherbergi og hobbyherbergi stærð á húsi eftir breytingu

stærð á húsi	235.0m ²
stærð á húsi	811.0m ³
stærð á húsi	33.4m ²
stærð á húsi	108.6m ³

lóðarstærð 485.9m²
 nýtingarhlutfall 0.48
 landnúmer 122738

Brunavarnir
 allar klæðningar eru í flokki eitt.

Sambýkkt þann
 27 JUL 2016
 Byggingarfulltrúinn í Hafnarfirði
 F.h. Sigurður Steinar Jónsson

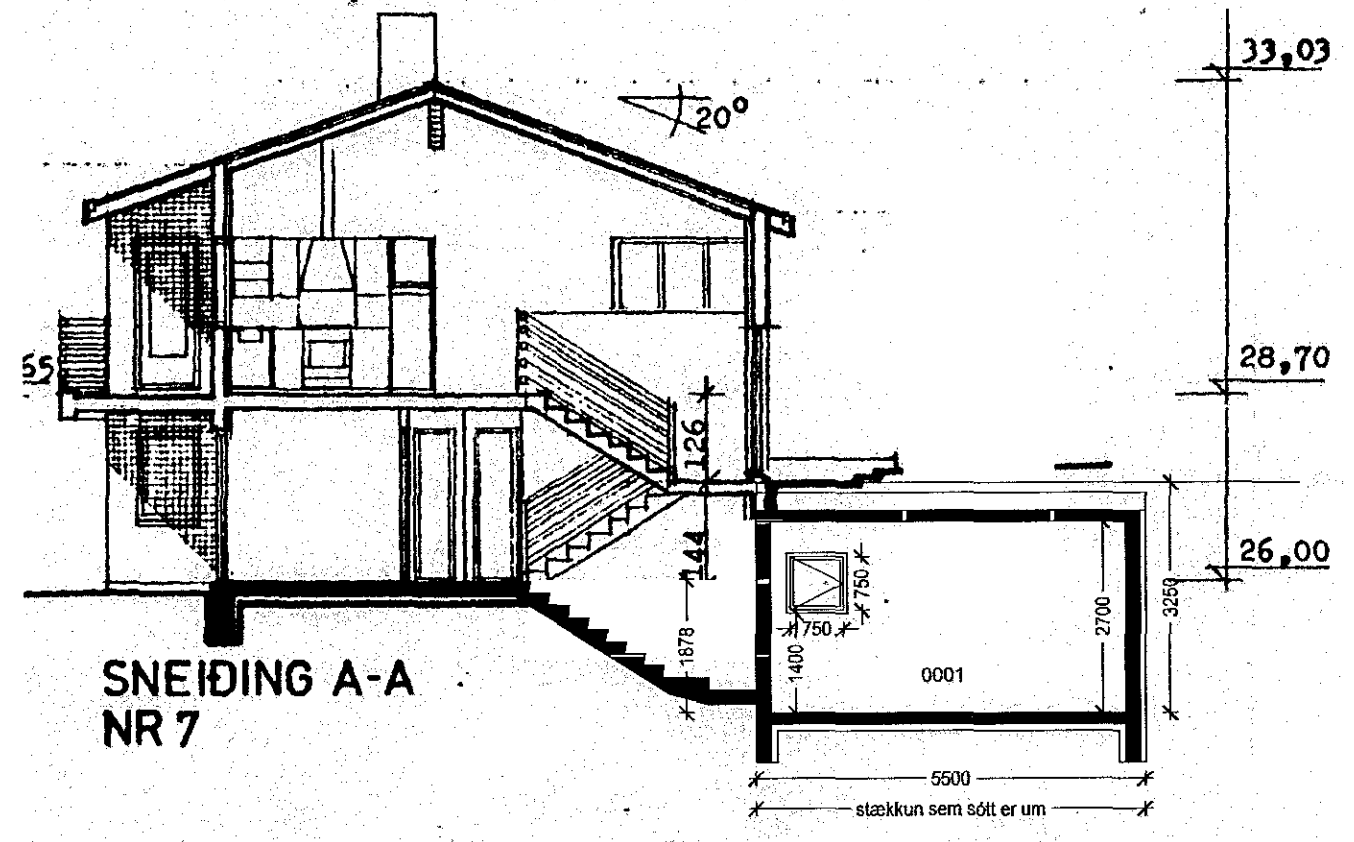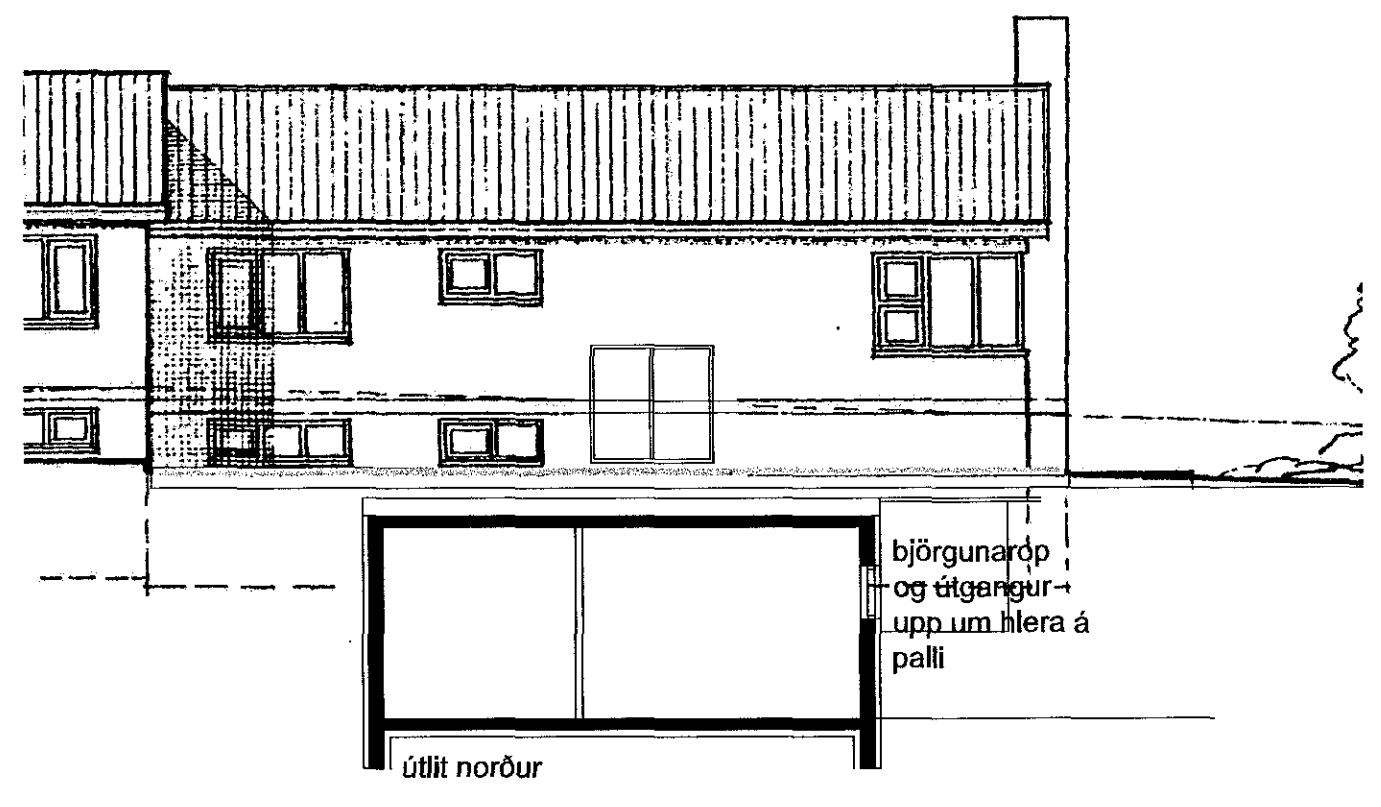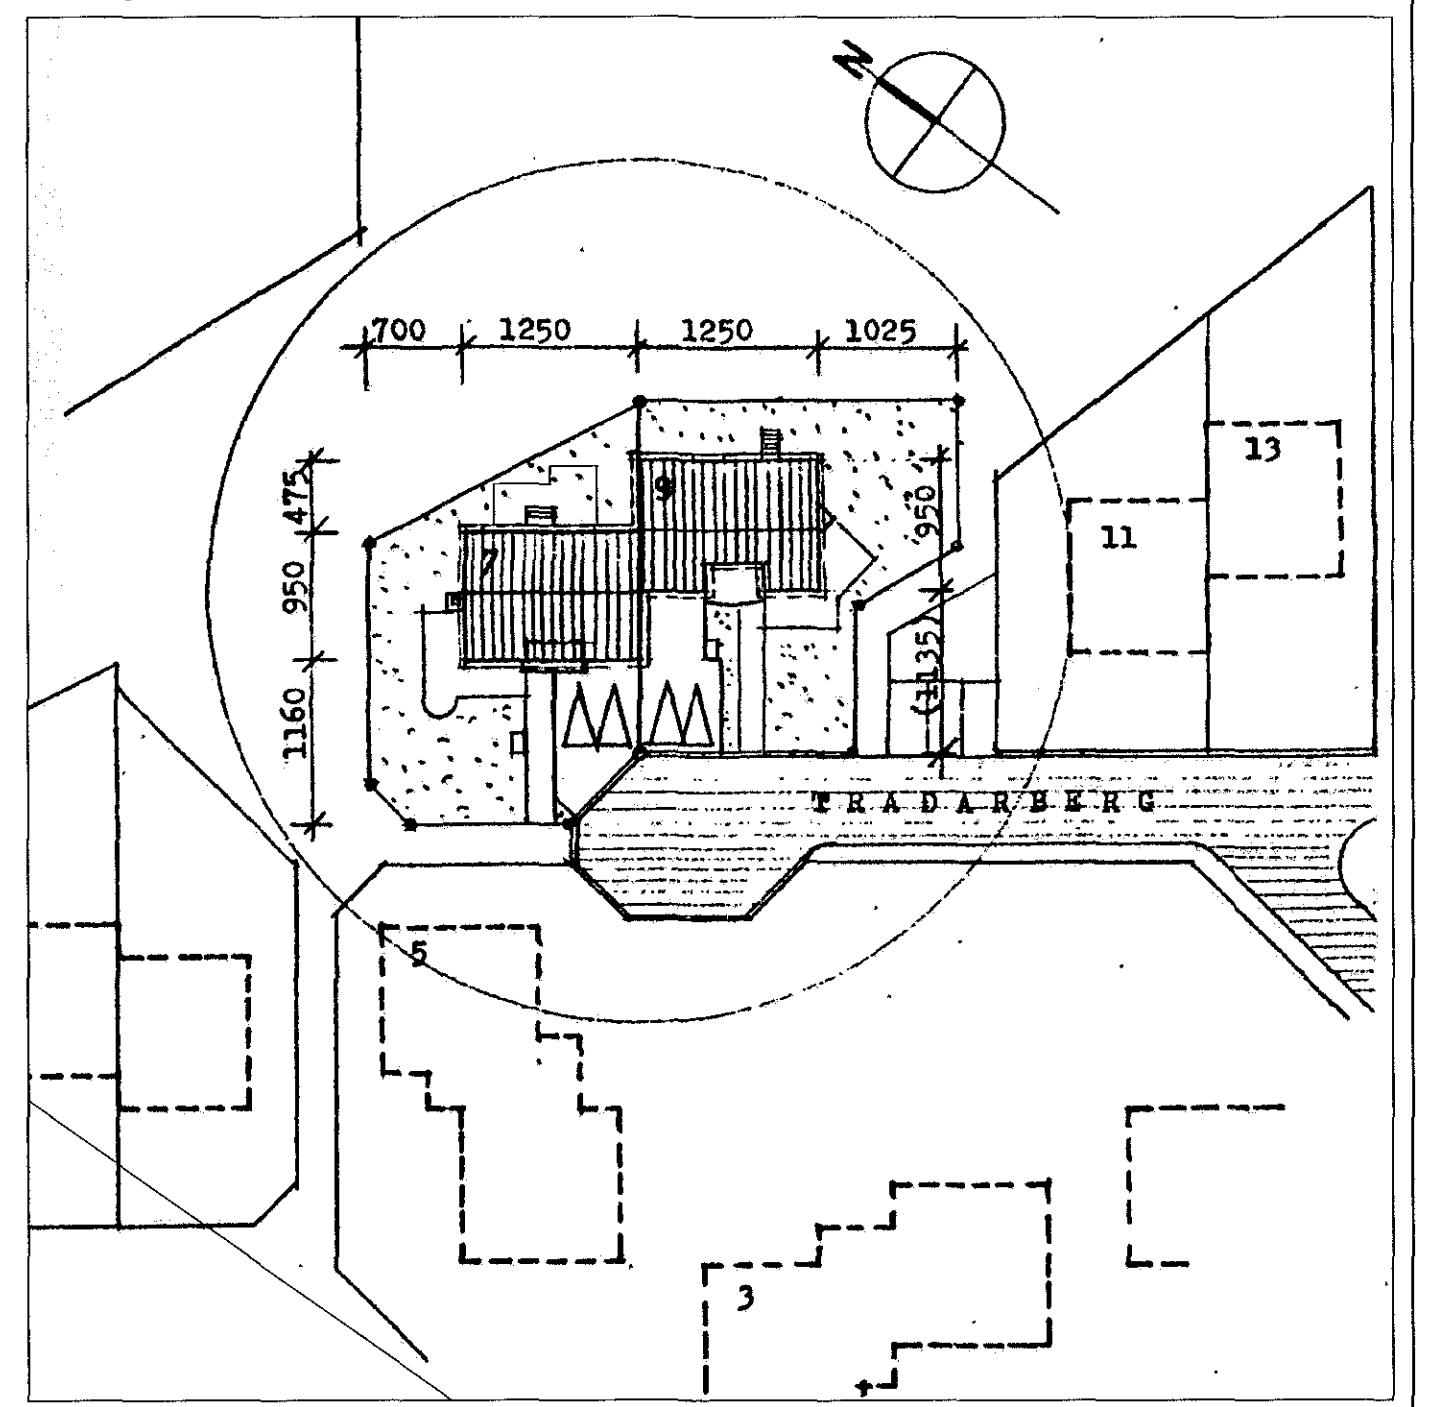

25.07.16 breyting, þakgluggi tekin út og gluggi settur á vestur hlið sem björgunaröpp
 4.05.16 breyting, viðbygging einangruð að utan þakgluggi ferður og sett björgunaröpp í hann

Hildur Bjarnadóttir, arkitekt
 20.03.62-6409
 Hofvegur 20, sími 899 0415
 netfang: hildur@mmmedia.is

Traðarberg 7
 aðaluppdráttur/ grunnmynd
 mkv. 1/100 dags. 19.01.16 tr.1

Hildur Bjarnadóttir